

Lokal 04


AREOR PLAN 4
LOA OCH ÖVA uppmätt utifrån
uppritat material.

LOA	
Lokal 03	674 kvm
Lokal 04	196 kvm
Lokal 15	231 kvm
Lokal 21	496 kvm

ÖVA 161 kvm

LOA	---
BOA	---
ÖVA	---
LOAg	---

REV	ANT	ÄNDRINGEN AVSER	SIGN	DATUM
-----	-----	-----------------	------	-------

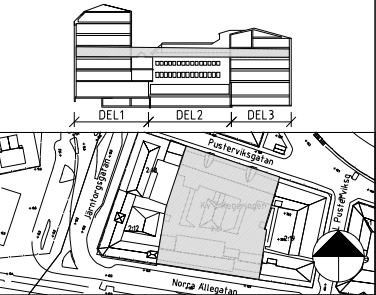

SVANSTRÖM
Fastigheter AB

RELATIONSHANDLING

PUSTERVIK 2:20

PROJEKT NR	RITAD/KONSTR AV	HANDLÄGGARE
DATUM	ANSVARIG	
220503	MR	
P3 (PUSTERVIKSG.3,9/NORRA ALLÉG.2,5) BYGGÅR DEL1 1955. BYGGÅR DEL2,3 1988 LOKALER PLAN 4		
SKALA	RITNR	REV.
1:100 (A1)	A-40.1-40	

A1 | SKALA 1:100 = A3 | SKALA 1:200