




AREOR PLAN 5
LOA OCH ÖVA uppmätt utifrån
uppritat material.

LOA	
Lokal 12	198 kvm
Lokal 19	271 kvm
Lokal 22	250 kvm
Lokal 13	265 kvm
Lokal 14	214 kvm

ÖVA 242 kvm

LOA	---
BOA	---
ÖVA	---
LOAg	---

REV	ANT	ÄNDRINGEN AVSER	SIGN	DATUM
-----	-----	-----------------	------	-------

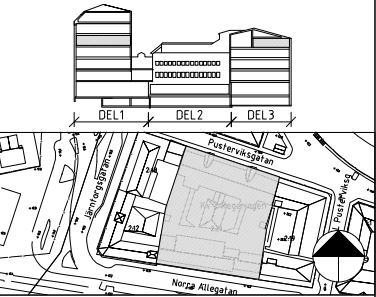

SVANSTRÖM
Fastigheter AB

RELATIONSHANDLING

PUSTERVIK 2:20

PROJEKT NR	RITAD/KONSTR AV	HANDLAGGARE
DATUM	ANSVARIG	
220114	MR	
P3 (PUSTERVIKSG.3,9/NORRA ALLÉG.2,5) BYGGÅR DEL1 1955. BYGGÅR DEL2,3 1988 LOKALER PLAN 5		
SKALA	RITNR.	REV.
1:100 (A1)	A-40.1-50	