



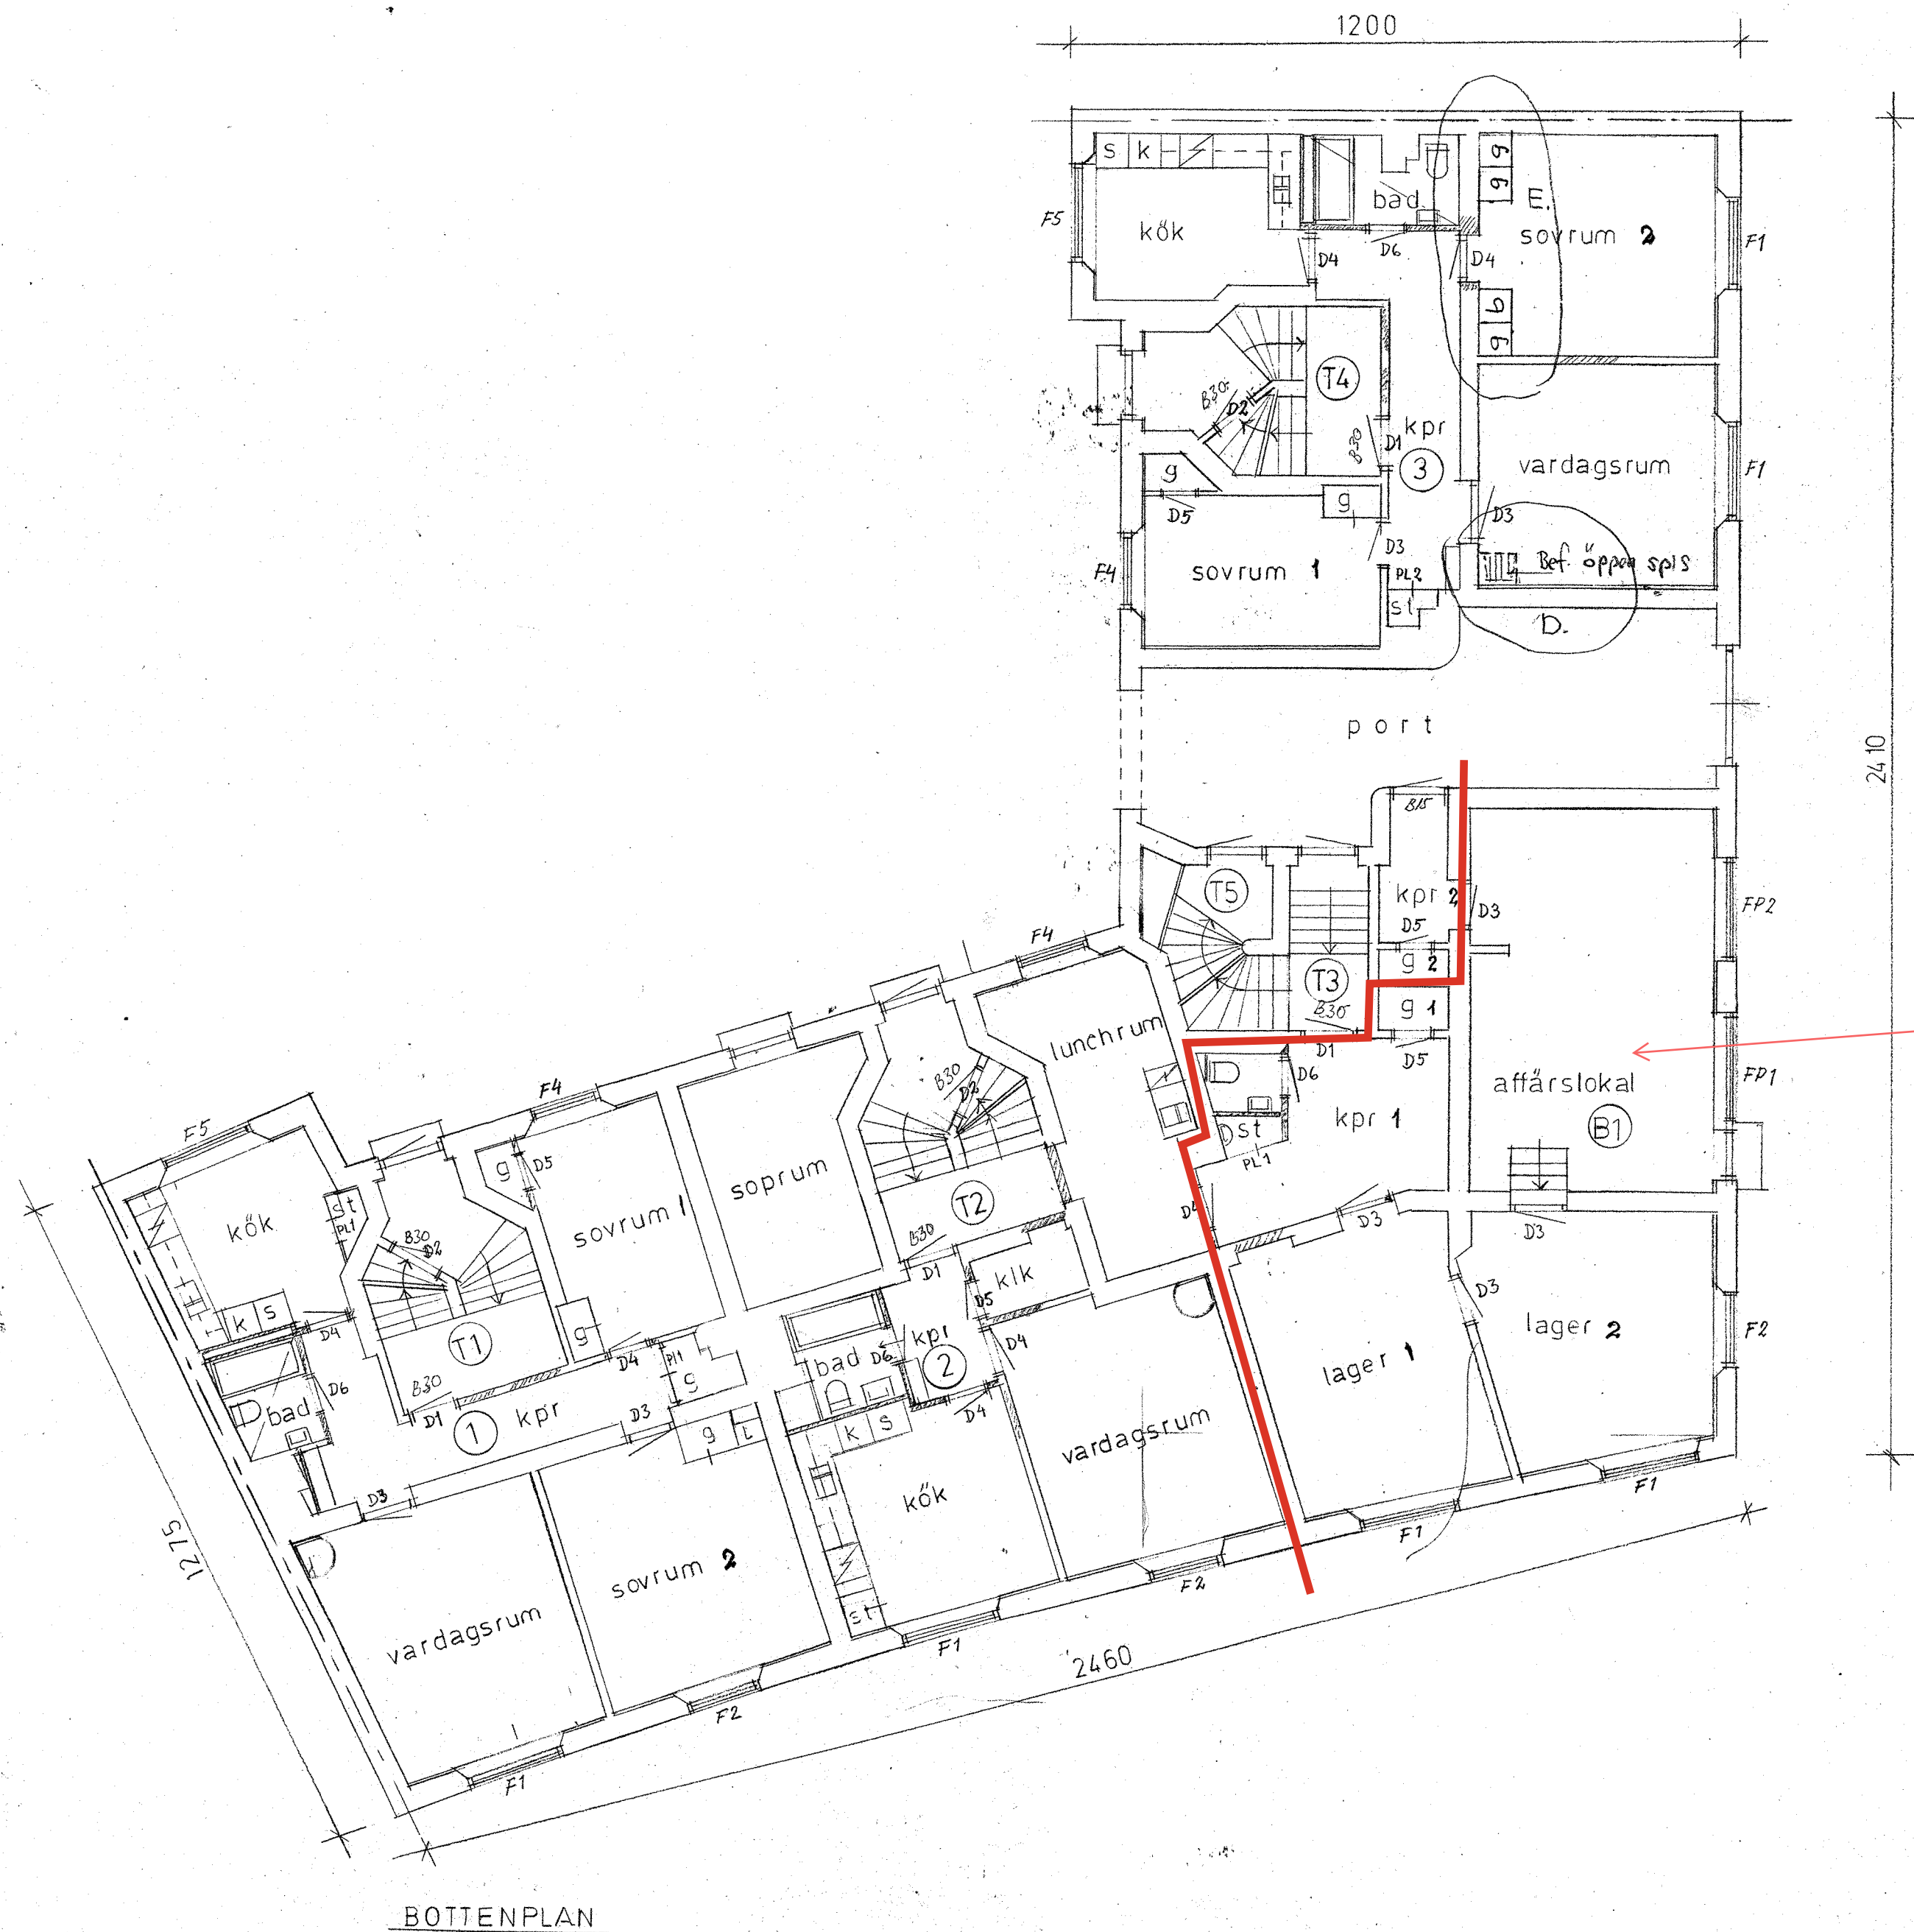

BOTTENPLAN

SK 1:100

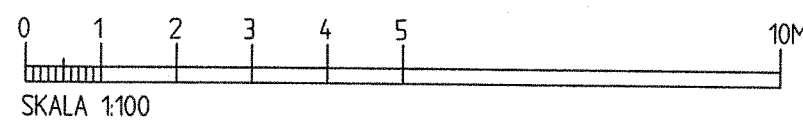

FÖRSLAG TILL OMBYGGNAD AV
BOSTADSHUS Å TOMT NR 6 I
2 KV VÄTLEFJÄLL BAGAREGÅRDEN
GÖTEBORG

GÖTEBORG DEN 18.4.1977

ALF. H. SANDBERG
TORKELSG 6A
GÖTEBORG
031/158253

Rev. den 14.2.1978
Rev. den 8.5.1978
" " 24.5.1978
" " 28.9.1978
" " 10.11.1978
77053

A
B
C
D
E