
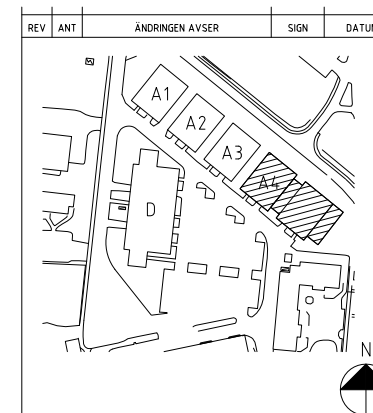
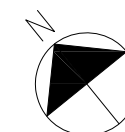


A4 UGGLEDALSVÄGEN 27
PLAN 2

A4 UGGLEDALSVÄGEN 29
PLAN 2

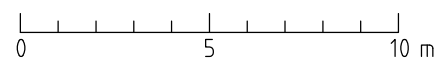

RELATIONSHANDLING

UGGLEDAL 407:16

PROJEKT NR	RITAD/KONSTR AV	HANDLÄGGARE
2010-09-24	F.M. & R.O.	K. SKOGLUND
DATUM	ANSVARIG	
2010-09-24	K. SKOGLUND	
U27-29, HUS A4 UGGLEDALSVÄGEN 27-29, BYGGÅR 1992 FÖRETAGSBY PLAN 2		

SKALA	RITNR.	REV.
1:100	A-40.1-20	

VID UTSKRIFT I A3 ÄR SKALAN DUBBEL.