


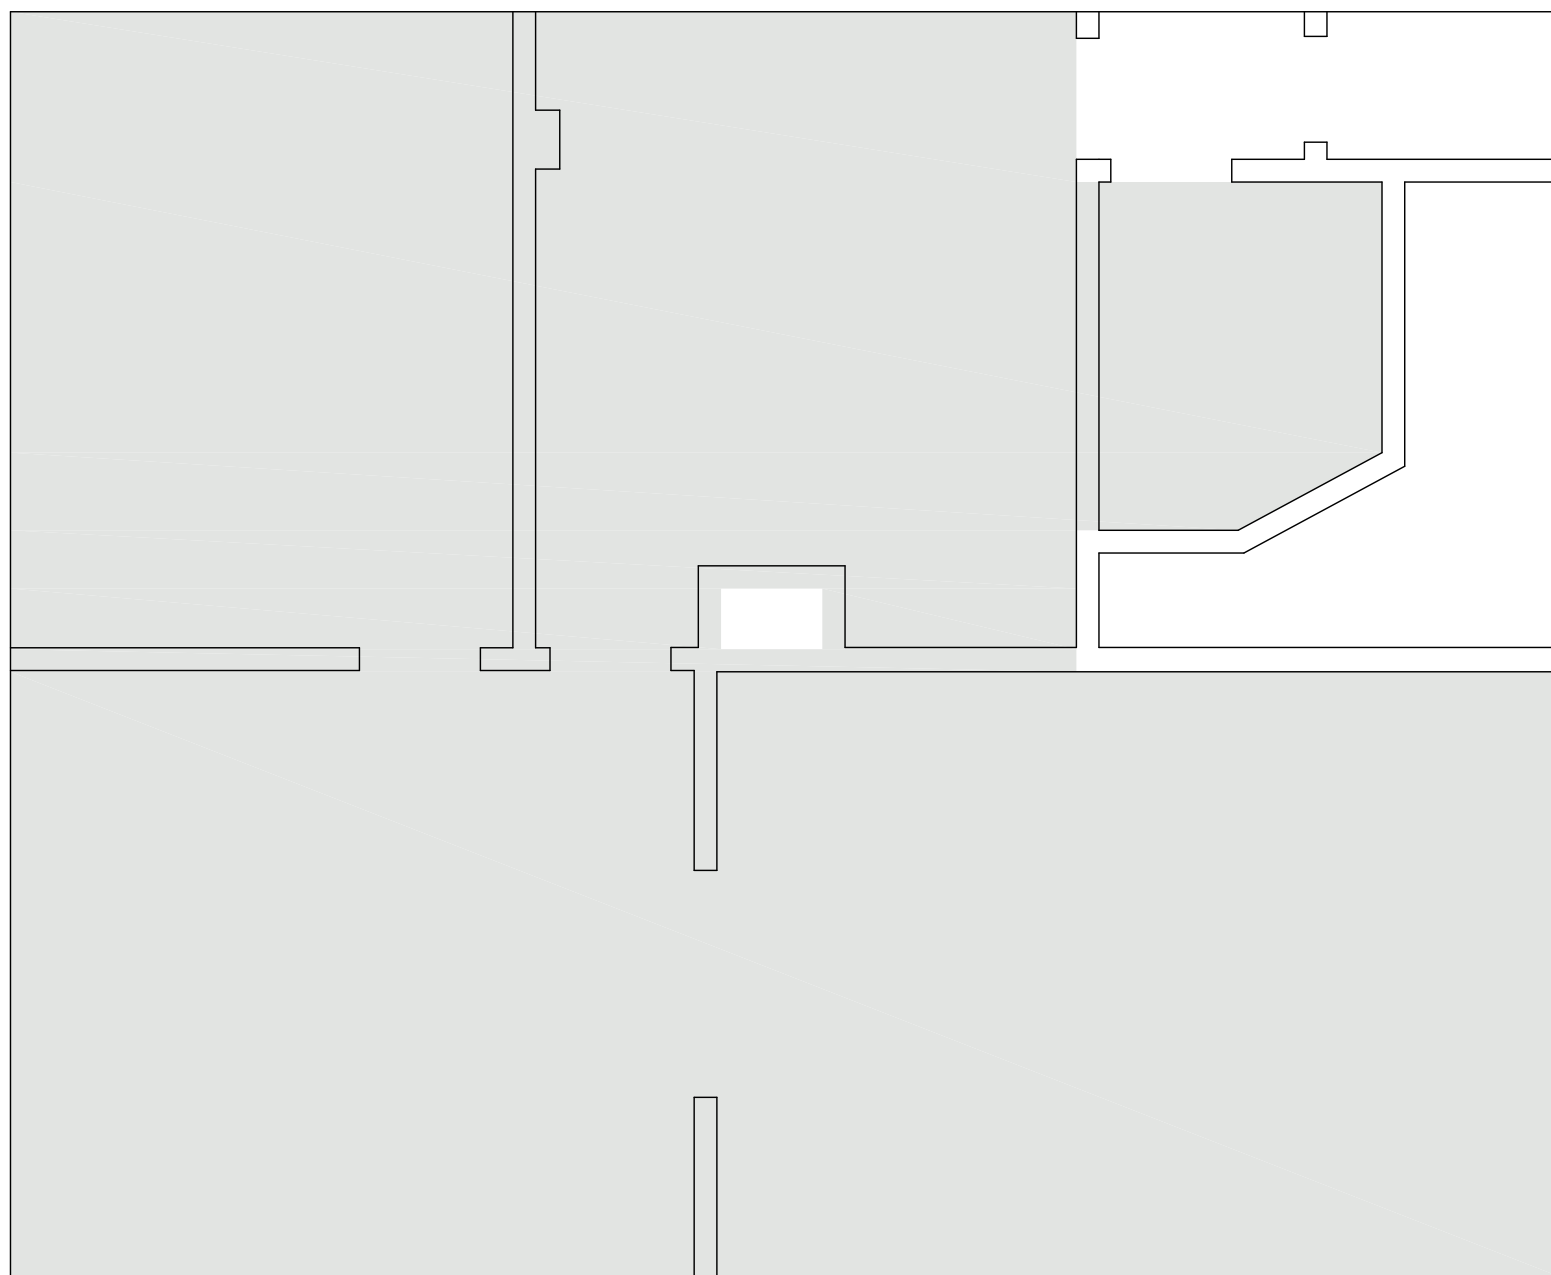

PLAN 1:50

BRUKSAREA, BRA 76,1 m²

UPPMÄTNING AV BRUKSAREA
HÖLLVIKEN 8:55

2022.03.03



Östergatan 6, 235 33 Vellinge
Tel 040-421051
E-post: info@a-design.se