



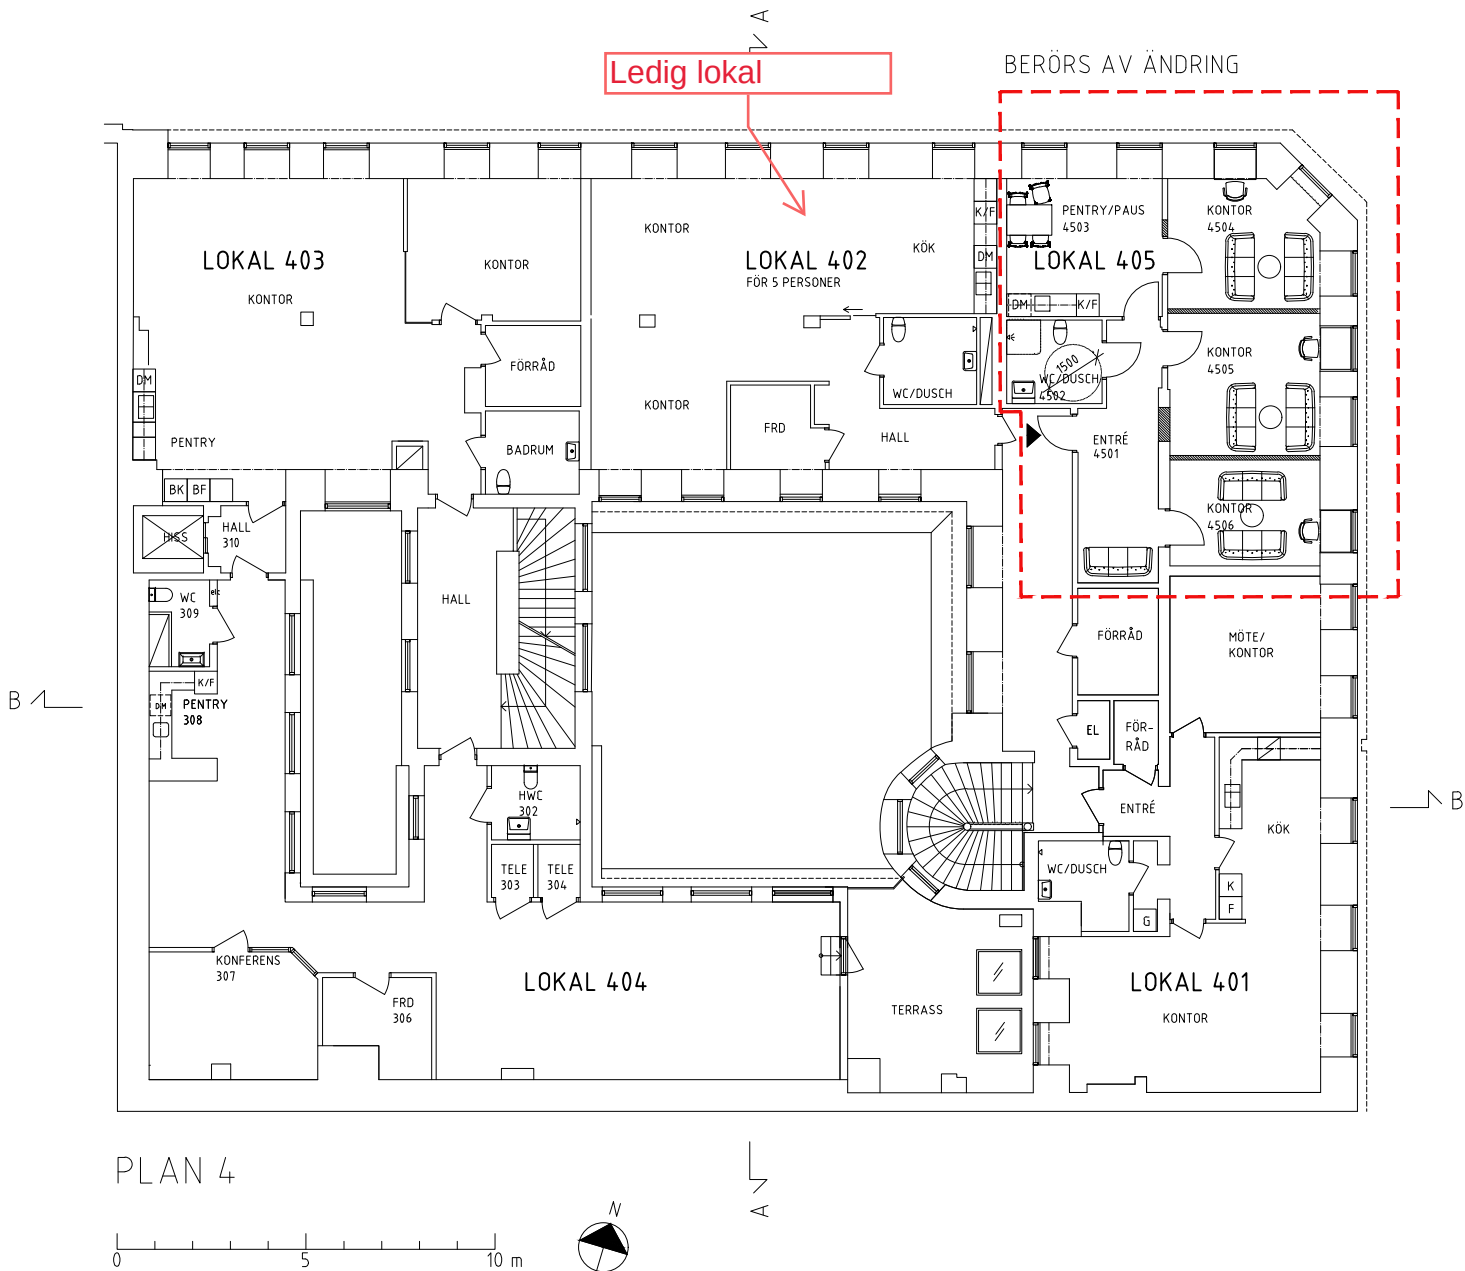

FÖRKLARINGAR



ALLA MÅTT ANGES I MILLIMETER.

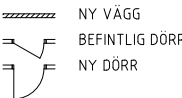

FÖRESKRIFTER

HÄNVISNINGAR

A		MÖBLERING		MR	2023-06-28
REV	ANT	ÄNDRINGEN AVSER		SIGN	DATUM

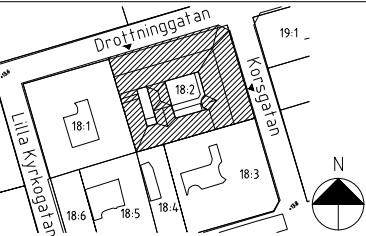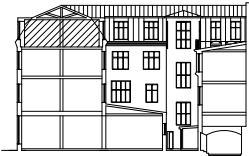

SVANSTRÖM
Fastigheter AB

GÖTEBORGS STAD

BYGGLOVSHANDLING

INOM VALLGRAVEN 18:2

PROJEKT NR	RITAD/KONSTR AV	HANDLÄGGARE
DATUM 230526	ANSVARIG MR	
K7-9 (KORSG. 7-9 & DROTTNINGG. 21-23) BOSTÄDER, KONTOR & BUTIKSLOKALER ÄNDRAD ANVÄNDNING FRÅN LGH TILL KONTOR PLAN 4, BLIVANDE UTSEENDE		
SKALA 1:100 (A1)	RITNR. A-40.1-40	REV. A