

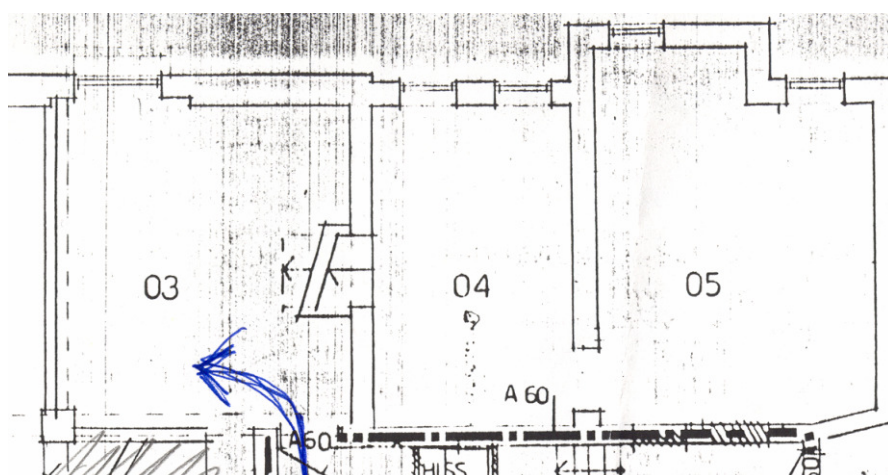


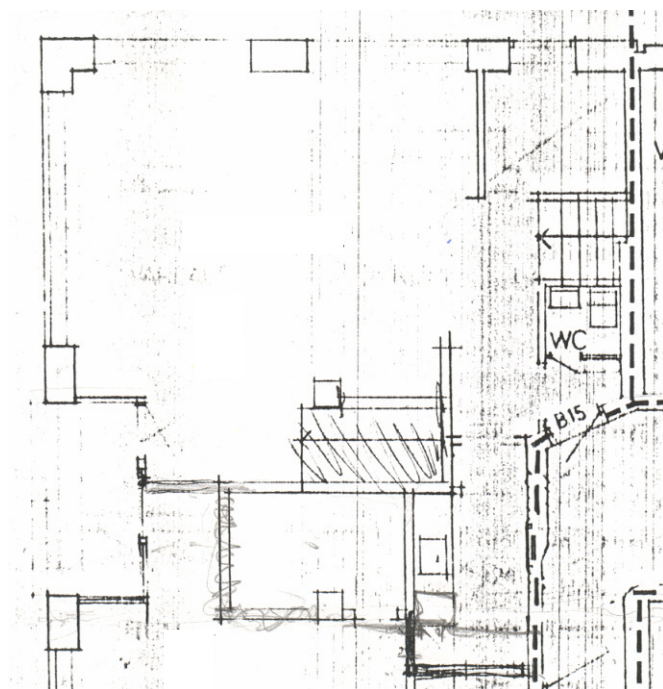

Objekt: 471022461
Yta: ca 83 kvm
Våning: Bv

KV. TIMMERMANNEN
Artillerigatan 24 A

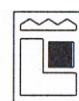

AB LANDSKRONAHEM