




44

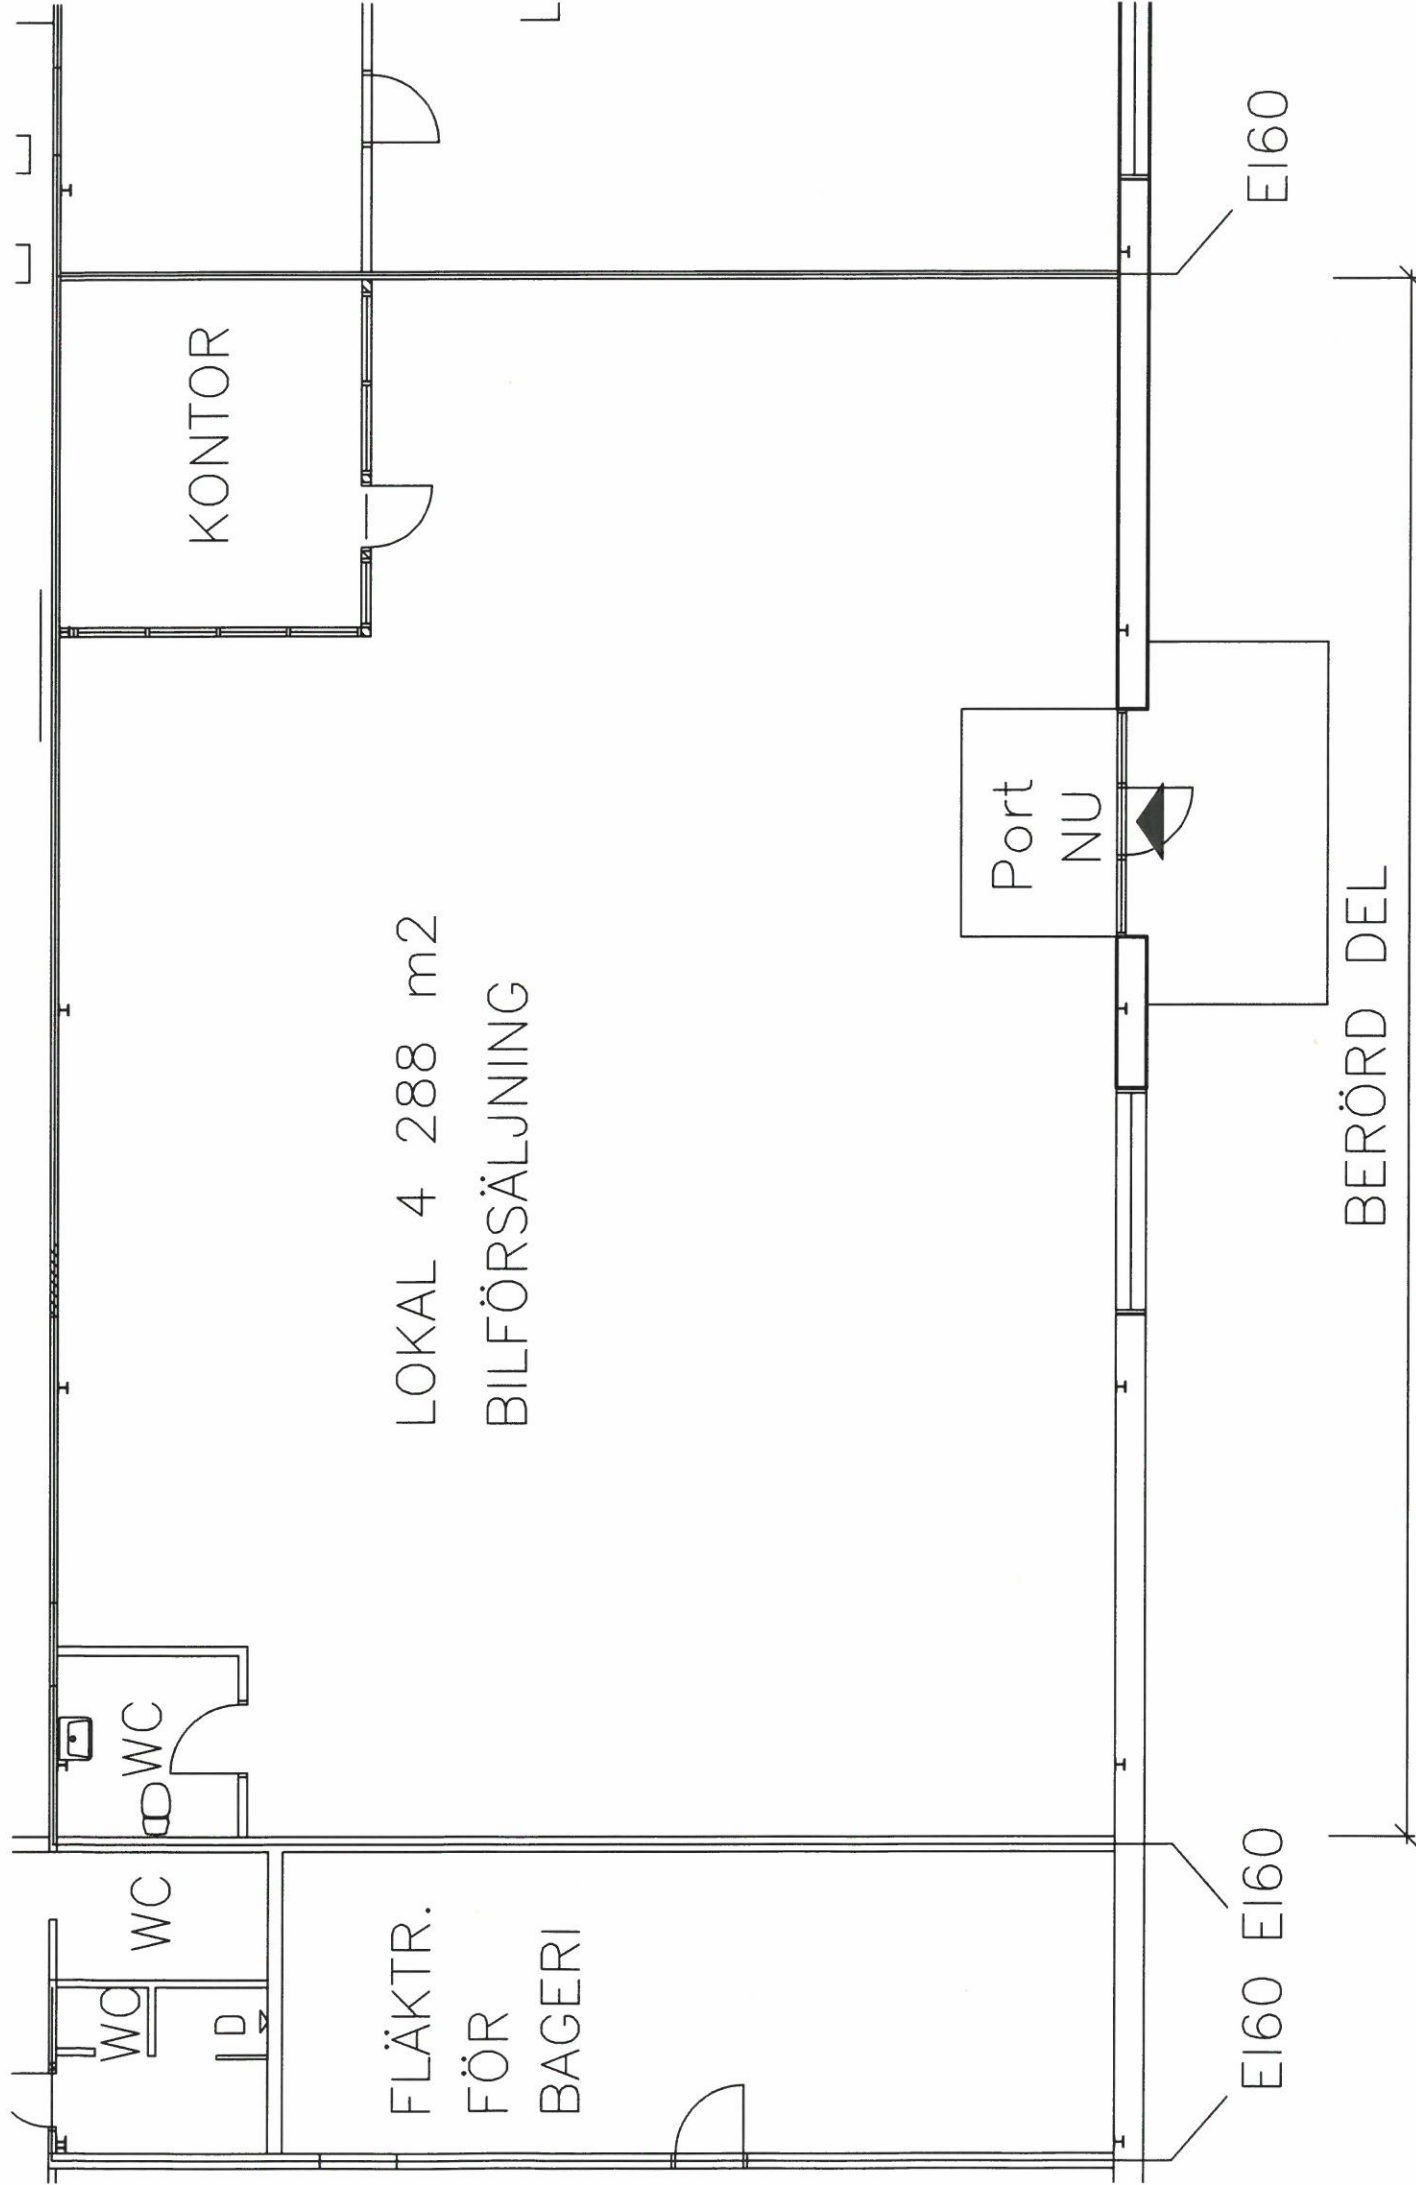

BOTTENVÅNING

1:100