21 m²

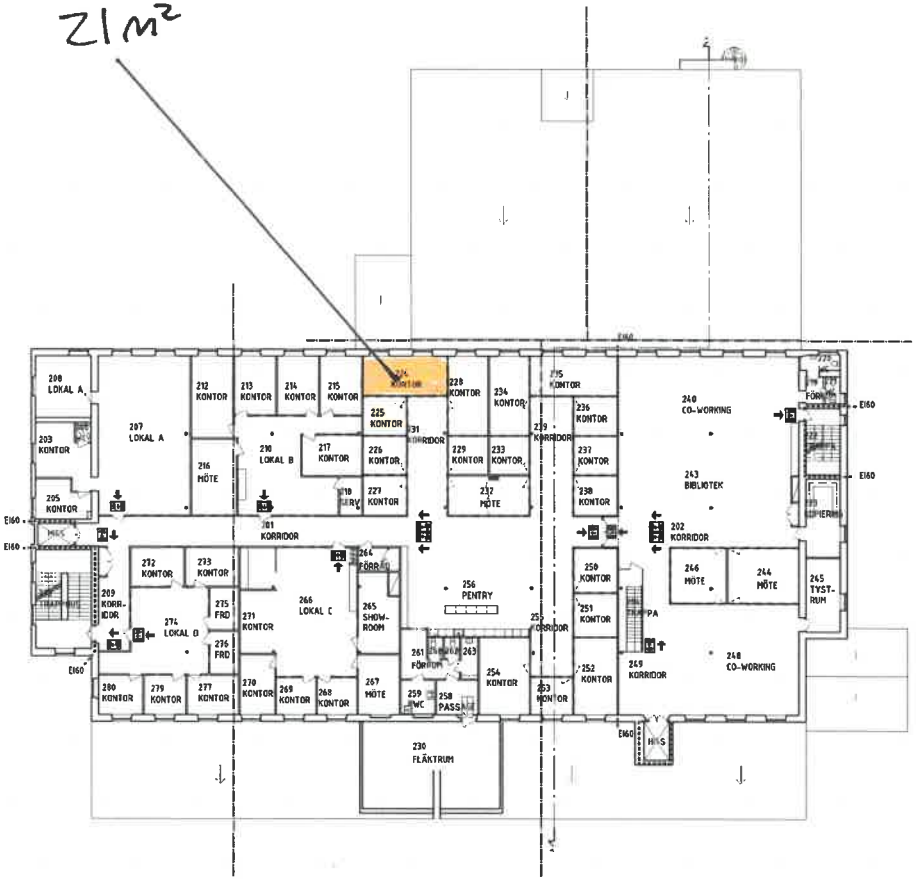

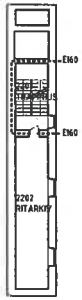

PLAN 2-3

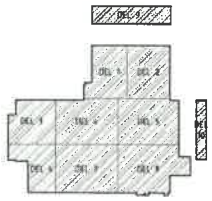

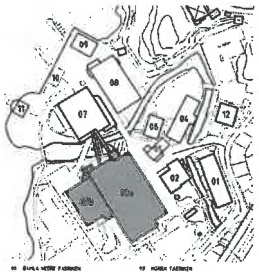

00	ÖVRA NÄÄS FABRIKEN	09	NÄÄS FABRIKEN
02	PUMPHUSET	10	ROSALIASKOLAN MFT
02a	MELLERSTA FABRIKEN	11	BÅTHUS 1
03	NÄÄS MFT	12	BÅTHUS 2
04	VÄXELRIET	13	BATTU
05	FÄRGERIET	14	LÄGAN
06	TVÄTTSTUGAN		
07			
08			

HÄNVISNING

FÖRKLARINGAR SE RITNING A-40-0-03000

BET	ÄNDRINGEN AVSER	DATUM	SIGN

RELATIONSHANDLING

NÄÄS FABRIKER

TOLLERED 5:1

LERUMS KOMMUN

FLODÉNS

A	Malmström Edström Ark Ing AB	031-130 200
E	WSP Sverige AB - WSP Systems	010-772 50 00
K	VBK	031-703 35 00
V	Systemteknik i Lerum AB	0302-510 80
VS	WSP Sverige AB - VVS-Teknik	010-772 50 00

UPPDRAGSNR	RITADRÖGNATTE AV	KONTR AV
1628	ES	ES
DATUM	ANSVARIG	
2017-07-06	B. EDSTRÖM	

MELLERSTA FABRIKEN
BEFINTLIGT UTSEENDE
PLAN 2, ÖVERSIKTSPLAN

SKALA	RITNING	BET
A1 1:200 A3 1:400	A-40-0-03200	

0 10 20