
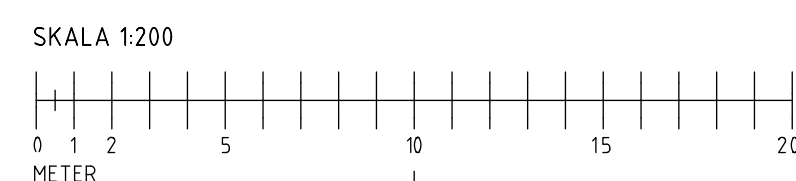


[illegible]

BET	ANT	ÄNDRING AVSER	DATUM	SIGN
RELATIONSRTNING				
- VIVSTAMON 1:19 - HANTVERKSVÄGEN 2 - 861 36 - TIMRÅ				
UPPMÄTNING MED POINTCLOUD				
 NP3 Fastigheter 				
UPPDRAGSNUMMER	RITAD AV DENNIS SANDLEBACH		HANDLAGGARE DENNIS SANDLEBACH	
DATUM	06-05-2024		ANSVARIG	
PLANRITNINGAR				
PLAN 1 - 0 TR.				
SKALA	1:200 1:400	(A1) (A3)	RITINGSNUMMER A-40-1-0100	BET A

TOT AREA PLAN 2:
367,11 m²

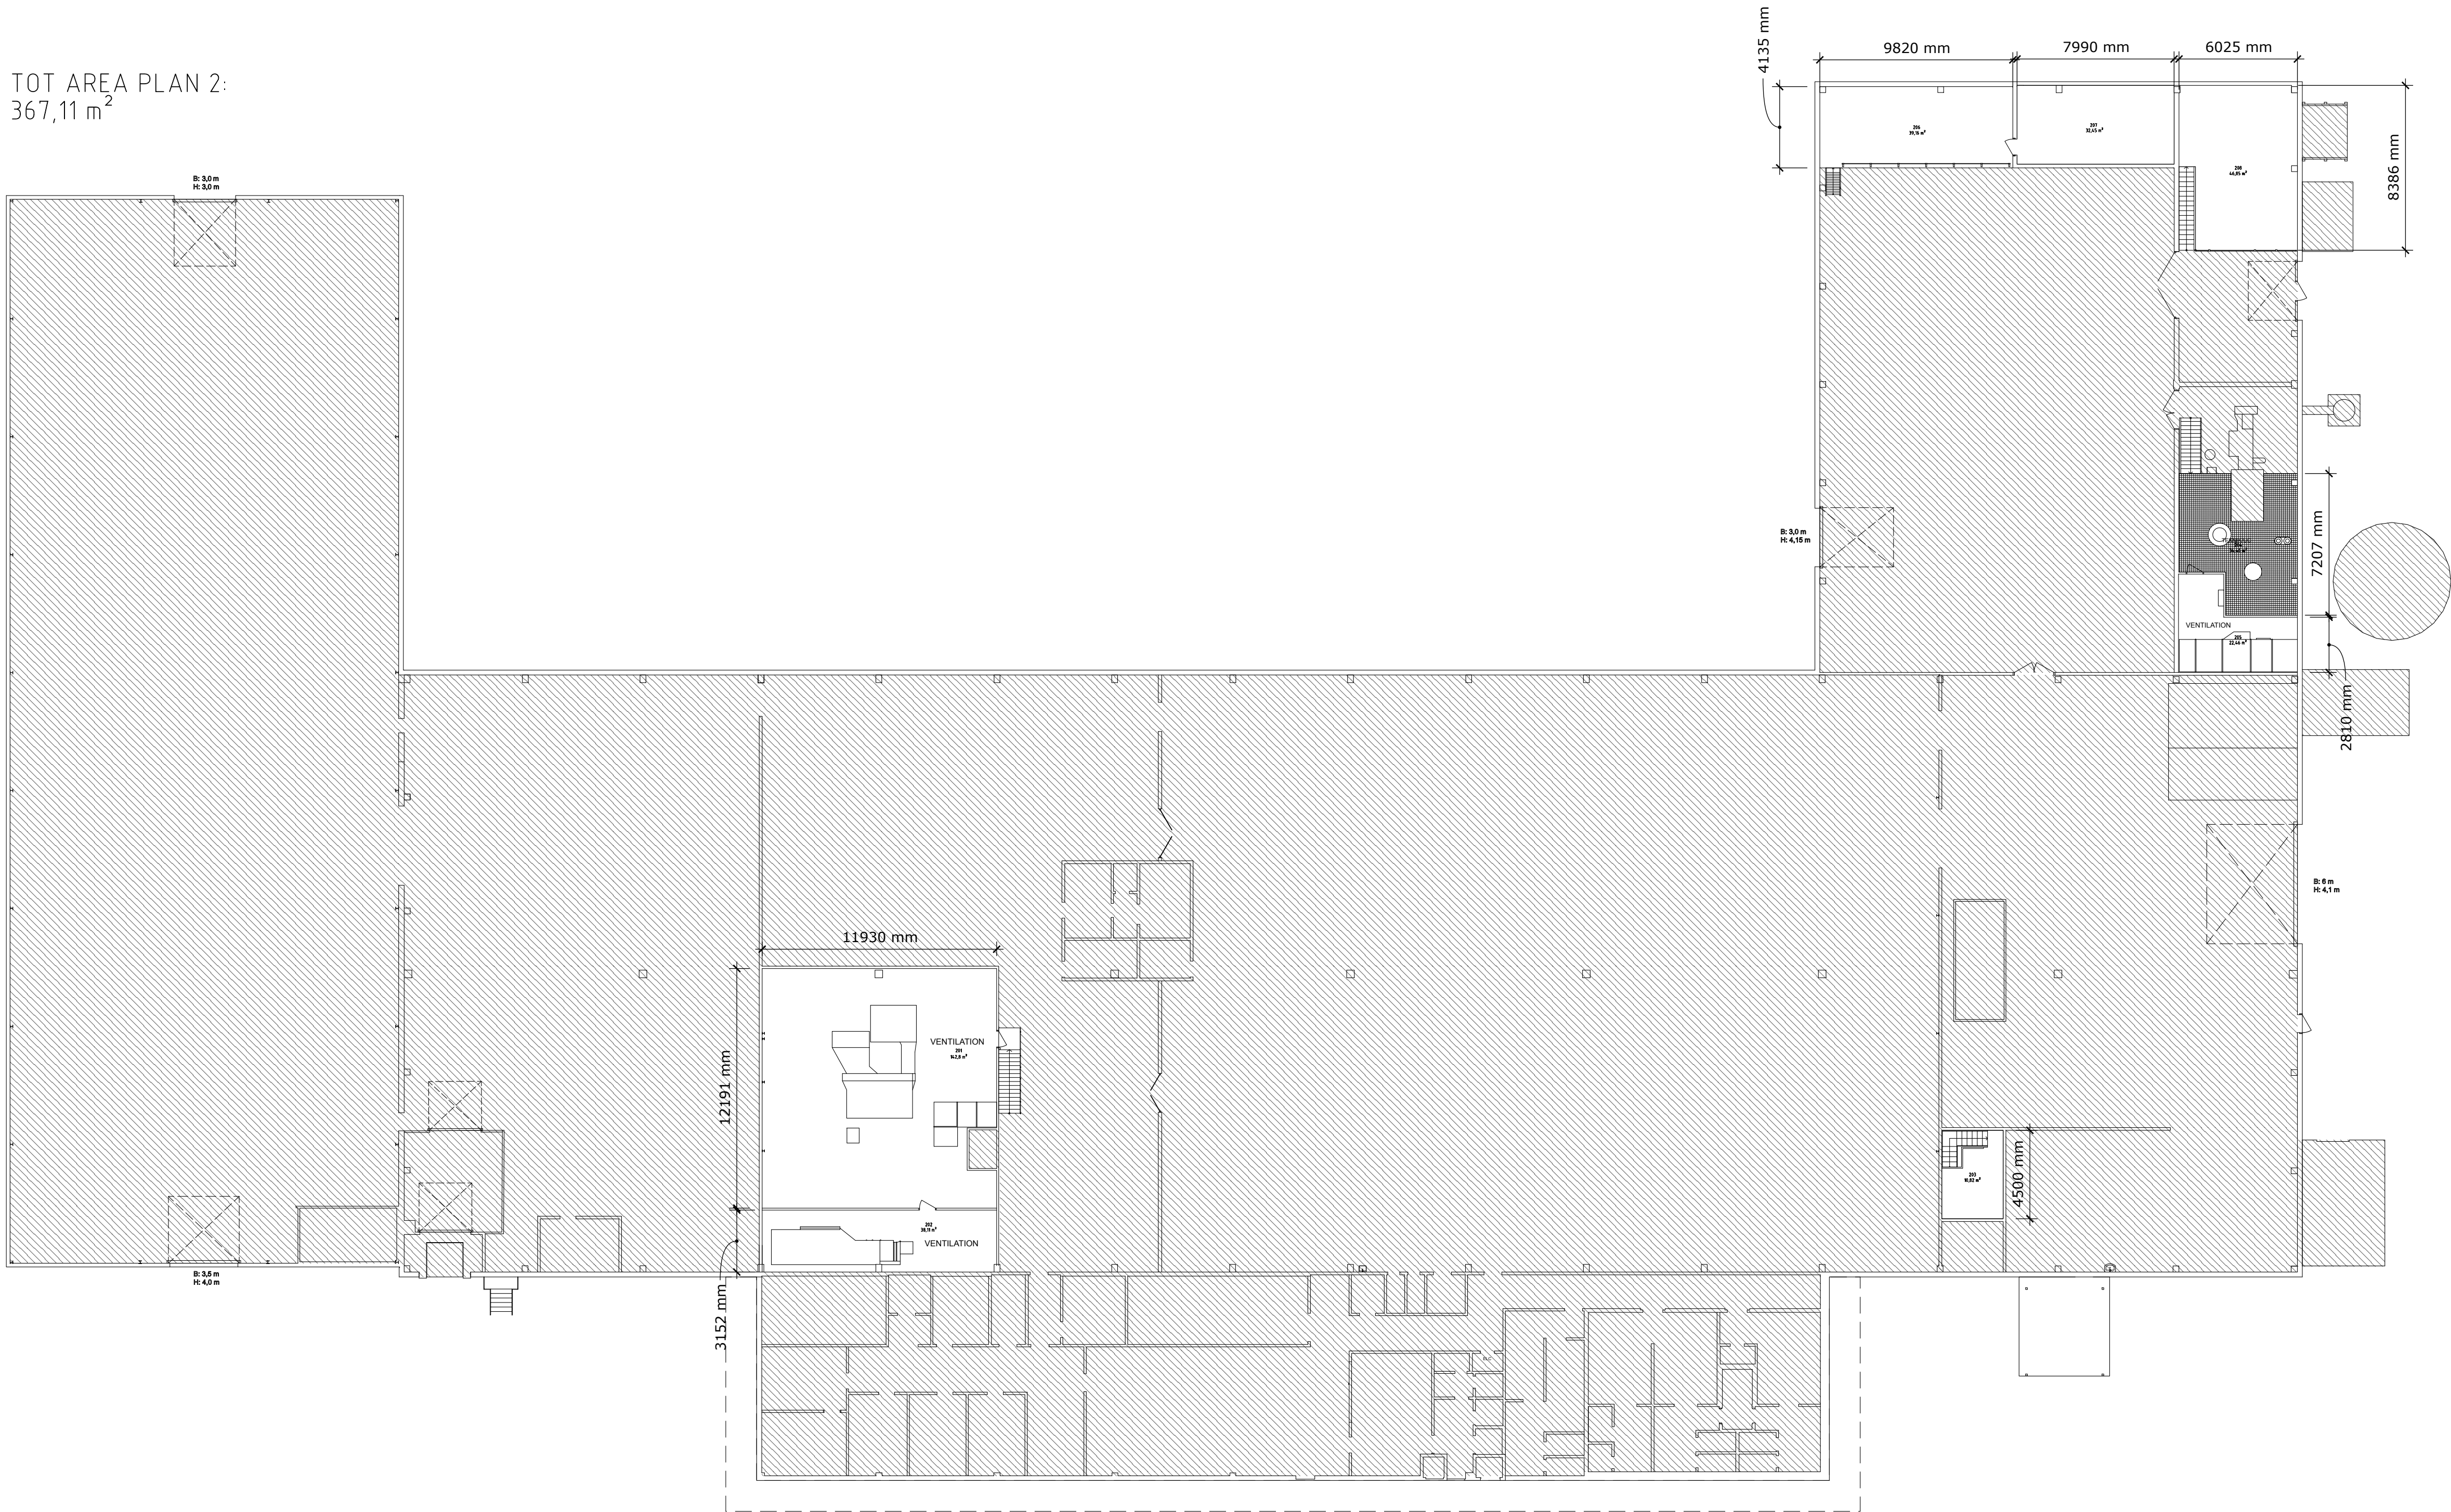

BET	ANT	ÄNDRING AVSER	DATUM	SIGN
RELATIONS R ITNING				
- VIVSTAMON 1:19 - HANTVERKSVAGEN 2 - 861 36 - TIMRÅ				
UPPMÄTNING MED POINTCLOUD				
NP3 Fastigheter byggbiten i norrland				
UPPDRAGSNUMMER		RITAD AV		HANDLAGGARE
DATUM 06-05-2024		DENNIS SENDLEBACH		DENNIS SENDLEBACH
ANSVARIG				
PLANRITNINGAR				
PLAN 2 - 1 TR.				
SKALA		RITNINGNUMMER		BET
1:200 (A1)		A-40-1-0200		A
1:400 (A3)				