


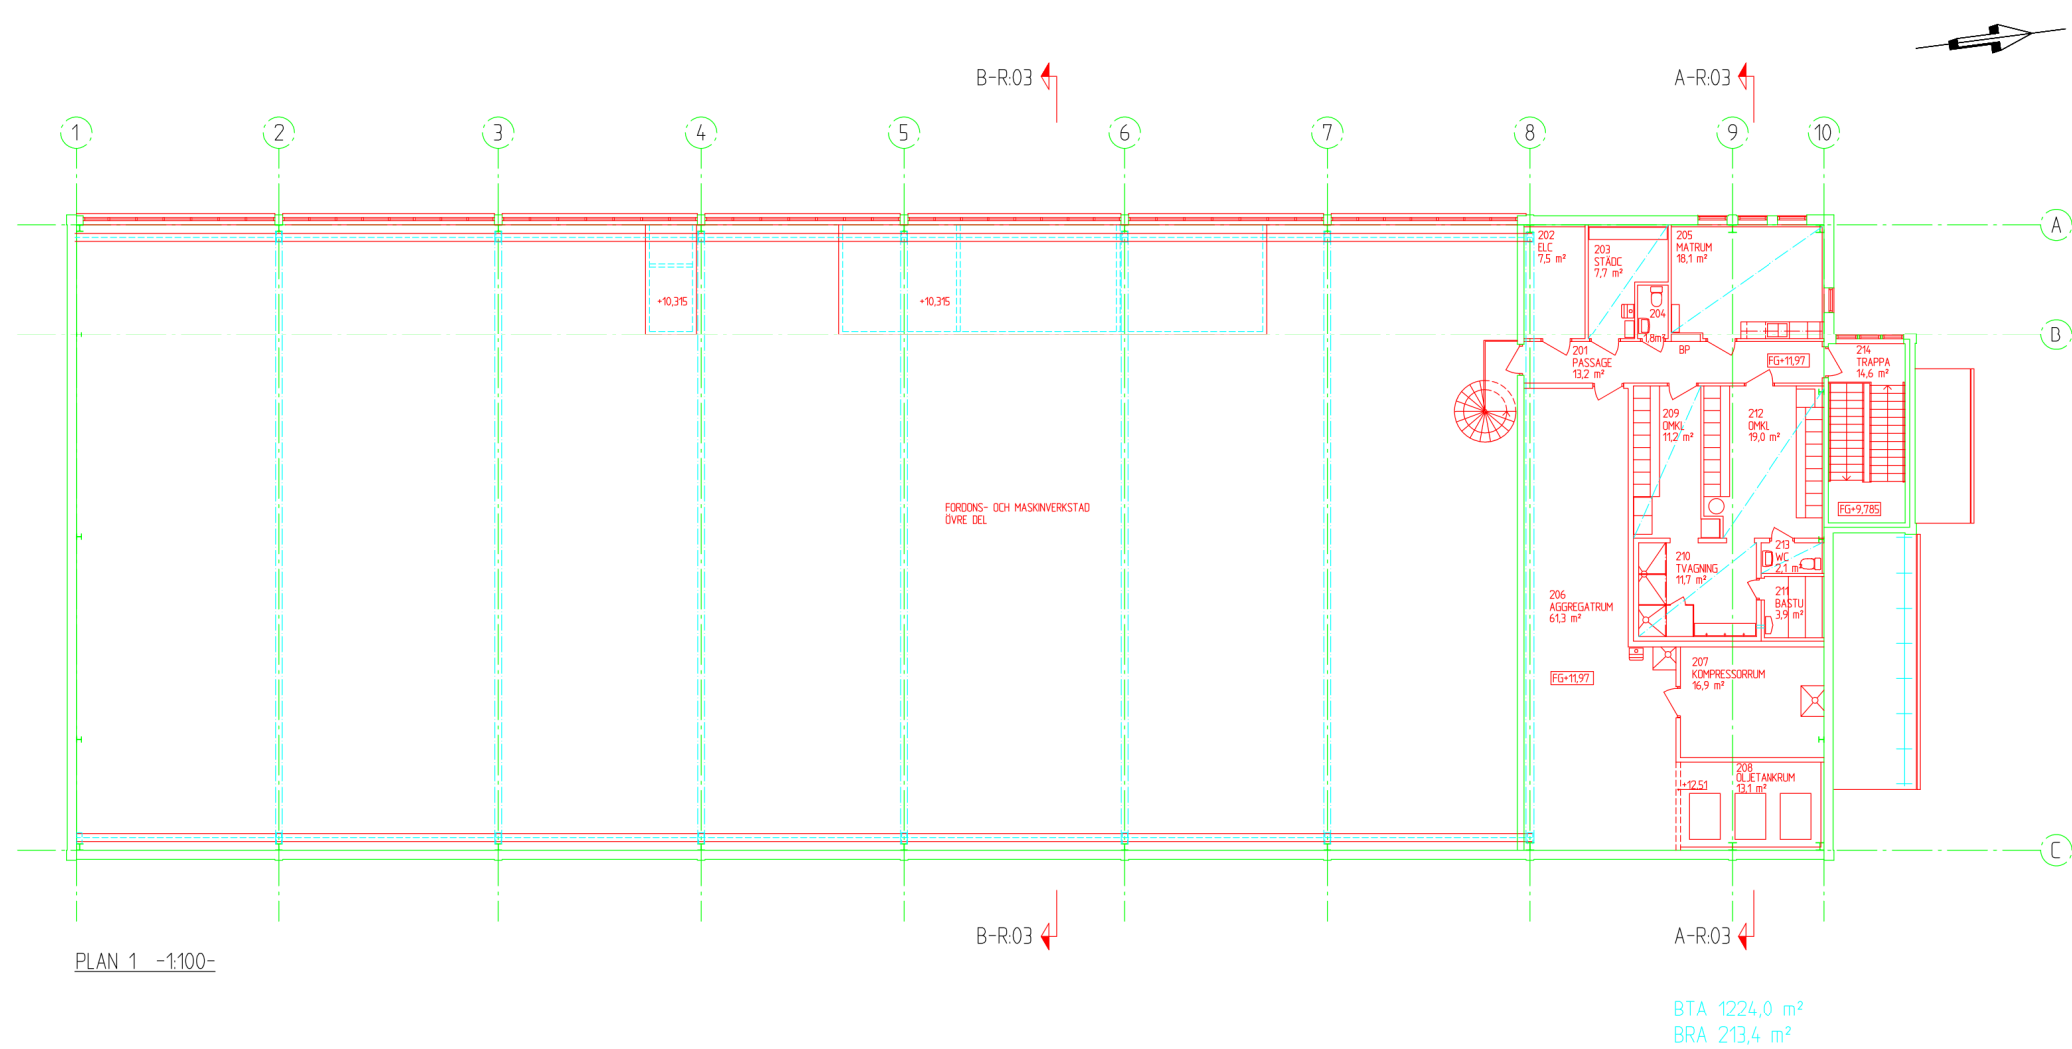

B	SKAFFERING AV YTA	CS	11114
A	DN REV	DN1	971015
BET	ANT	ÄNDRINGEN AVSER	SKN DATUM
FORDONS OCH MASKINVERKSTAD			
SUNDSVALLS KOMMUN KV. FÖRRÅDET 4			
HUS A 11331			
 BYGGKONSULT			
TIMRÄ - SUNDSVALL			
TERMINALV. 10 KÖPMANGATAN 1			
BET. 00 TIMRÄ P.O. 31 SUNDSVALL			
TEL. 060/571070 TEL. 060/123490			
ARBETSNUMMER	BETAD AV	HANDEL AV	
96245	MICKE	M. BOKRANTZ	
DATUM	GRANSK		
1996-10-10			
RELATIONSRTNING			
PLAN 2			
SKALA	RETNINGSNUMMER	REV	
1:100	R.02	1	