

Ärende Avstyckning från Eljaröd 19:2		Kommun Tomelilla	Län Kristianstad
Förrättningslantmätare <i>Sven Gunnarsson</i> Sven Gunnarsson		Registerområde Eljaröd	Registreringsbevis Förrättningen är registrerad den 1990-03-28 För fastighetsregistermyndigheten
Area hektar, m ² delarea ± ändring/ summa		Ägare, uppgifter till lokal skattemyndighet och andra anmärkningar	

90. 06. 06

90. 06. 05

1990. 2 000, 344


Gunnel Bergström

FASTIGHETSÄTTSLIG BESKRIVNING, aktbilaga BE 1

TEKNISK BESKRIVNING, aktbilaga BE 2

X 74 000 +

Lotten A = Eljaröd 19:22

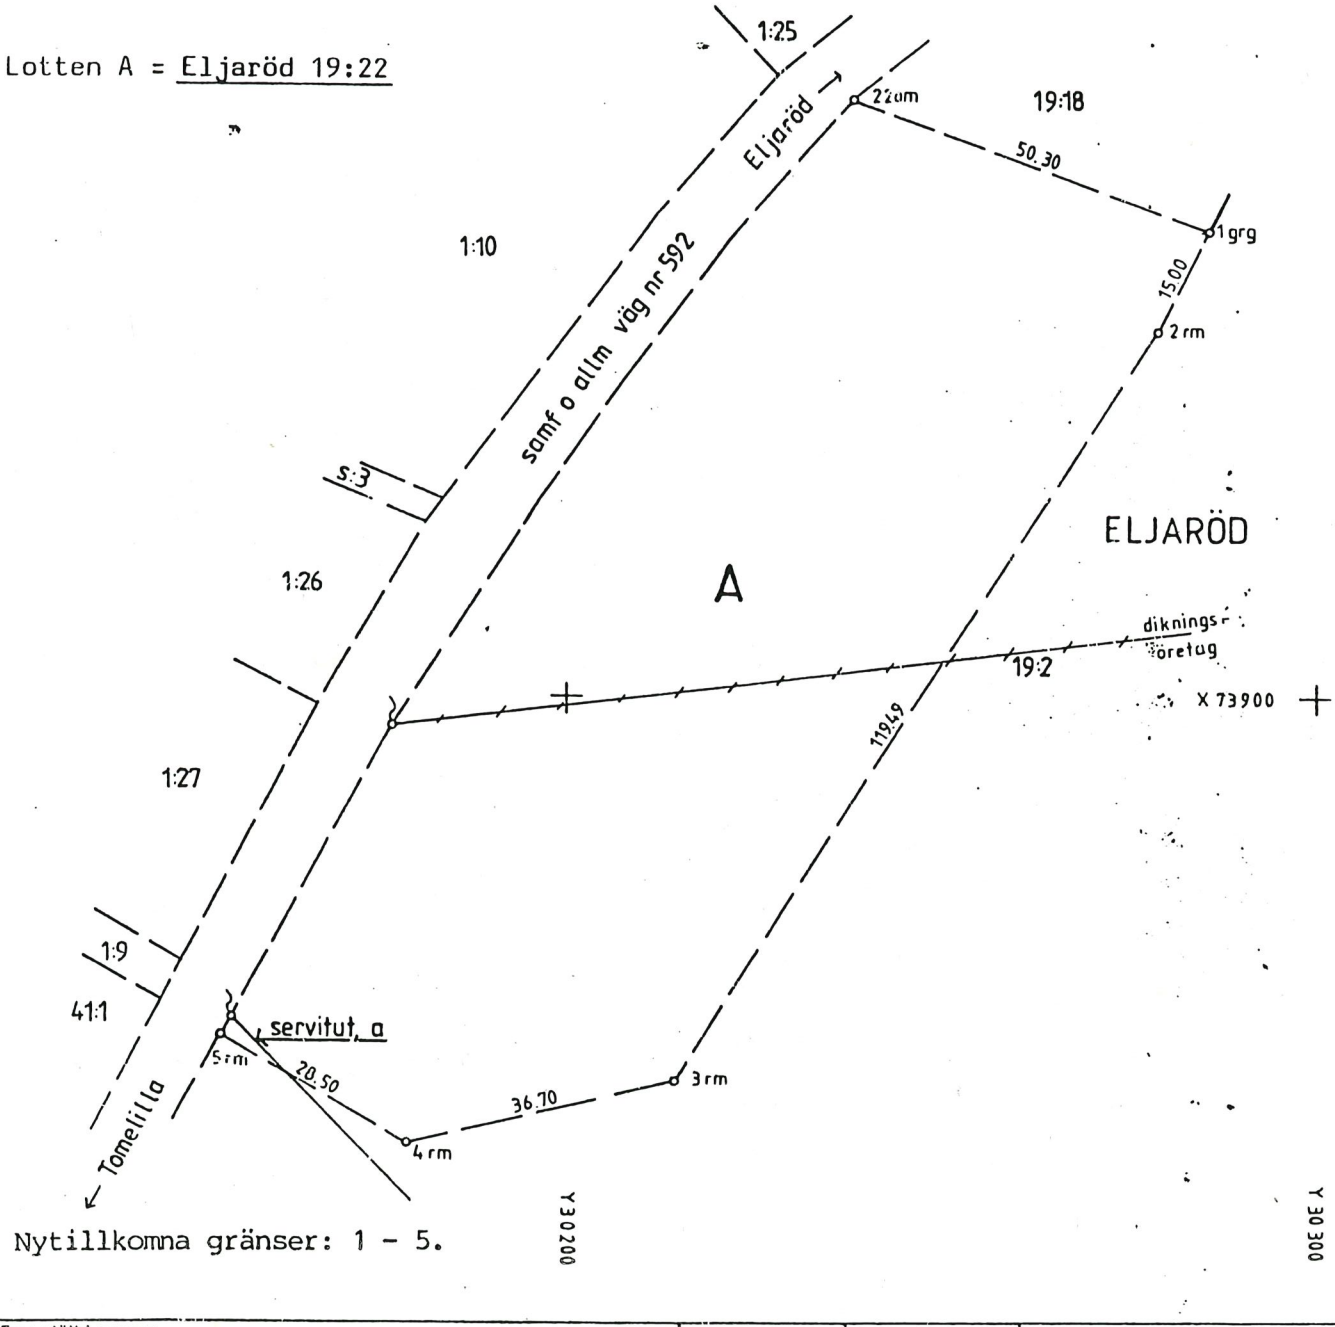

Lantmäteriet Bl 0343 88-96 20.000 Allmänna Förläget 38-80616-9

Framställd genom Nymätning	Skala 1:1 000	Mätclass III	Koordinatystem 5 GON V Skåne
För del tekniska innehåll svarar Lars-Inge Svensson	Reg karta, lägesangivning 0 2357:07	Beteckningsstandard TFA 4.6B:5	

Mätning <i>48</i>	Beräkning <i>45</i>	Kartering <i>a</i>	Ritn redigering <i>a</i>
----------------------	------------------------	-----------------------	-----------------------------

Tomelilla 1160-346