


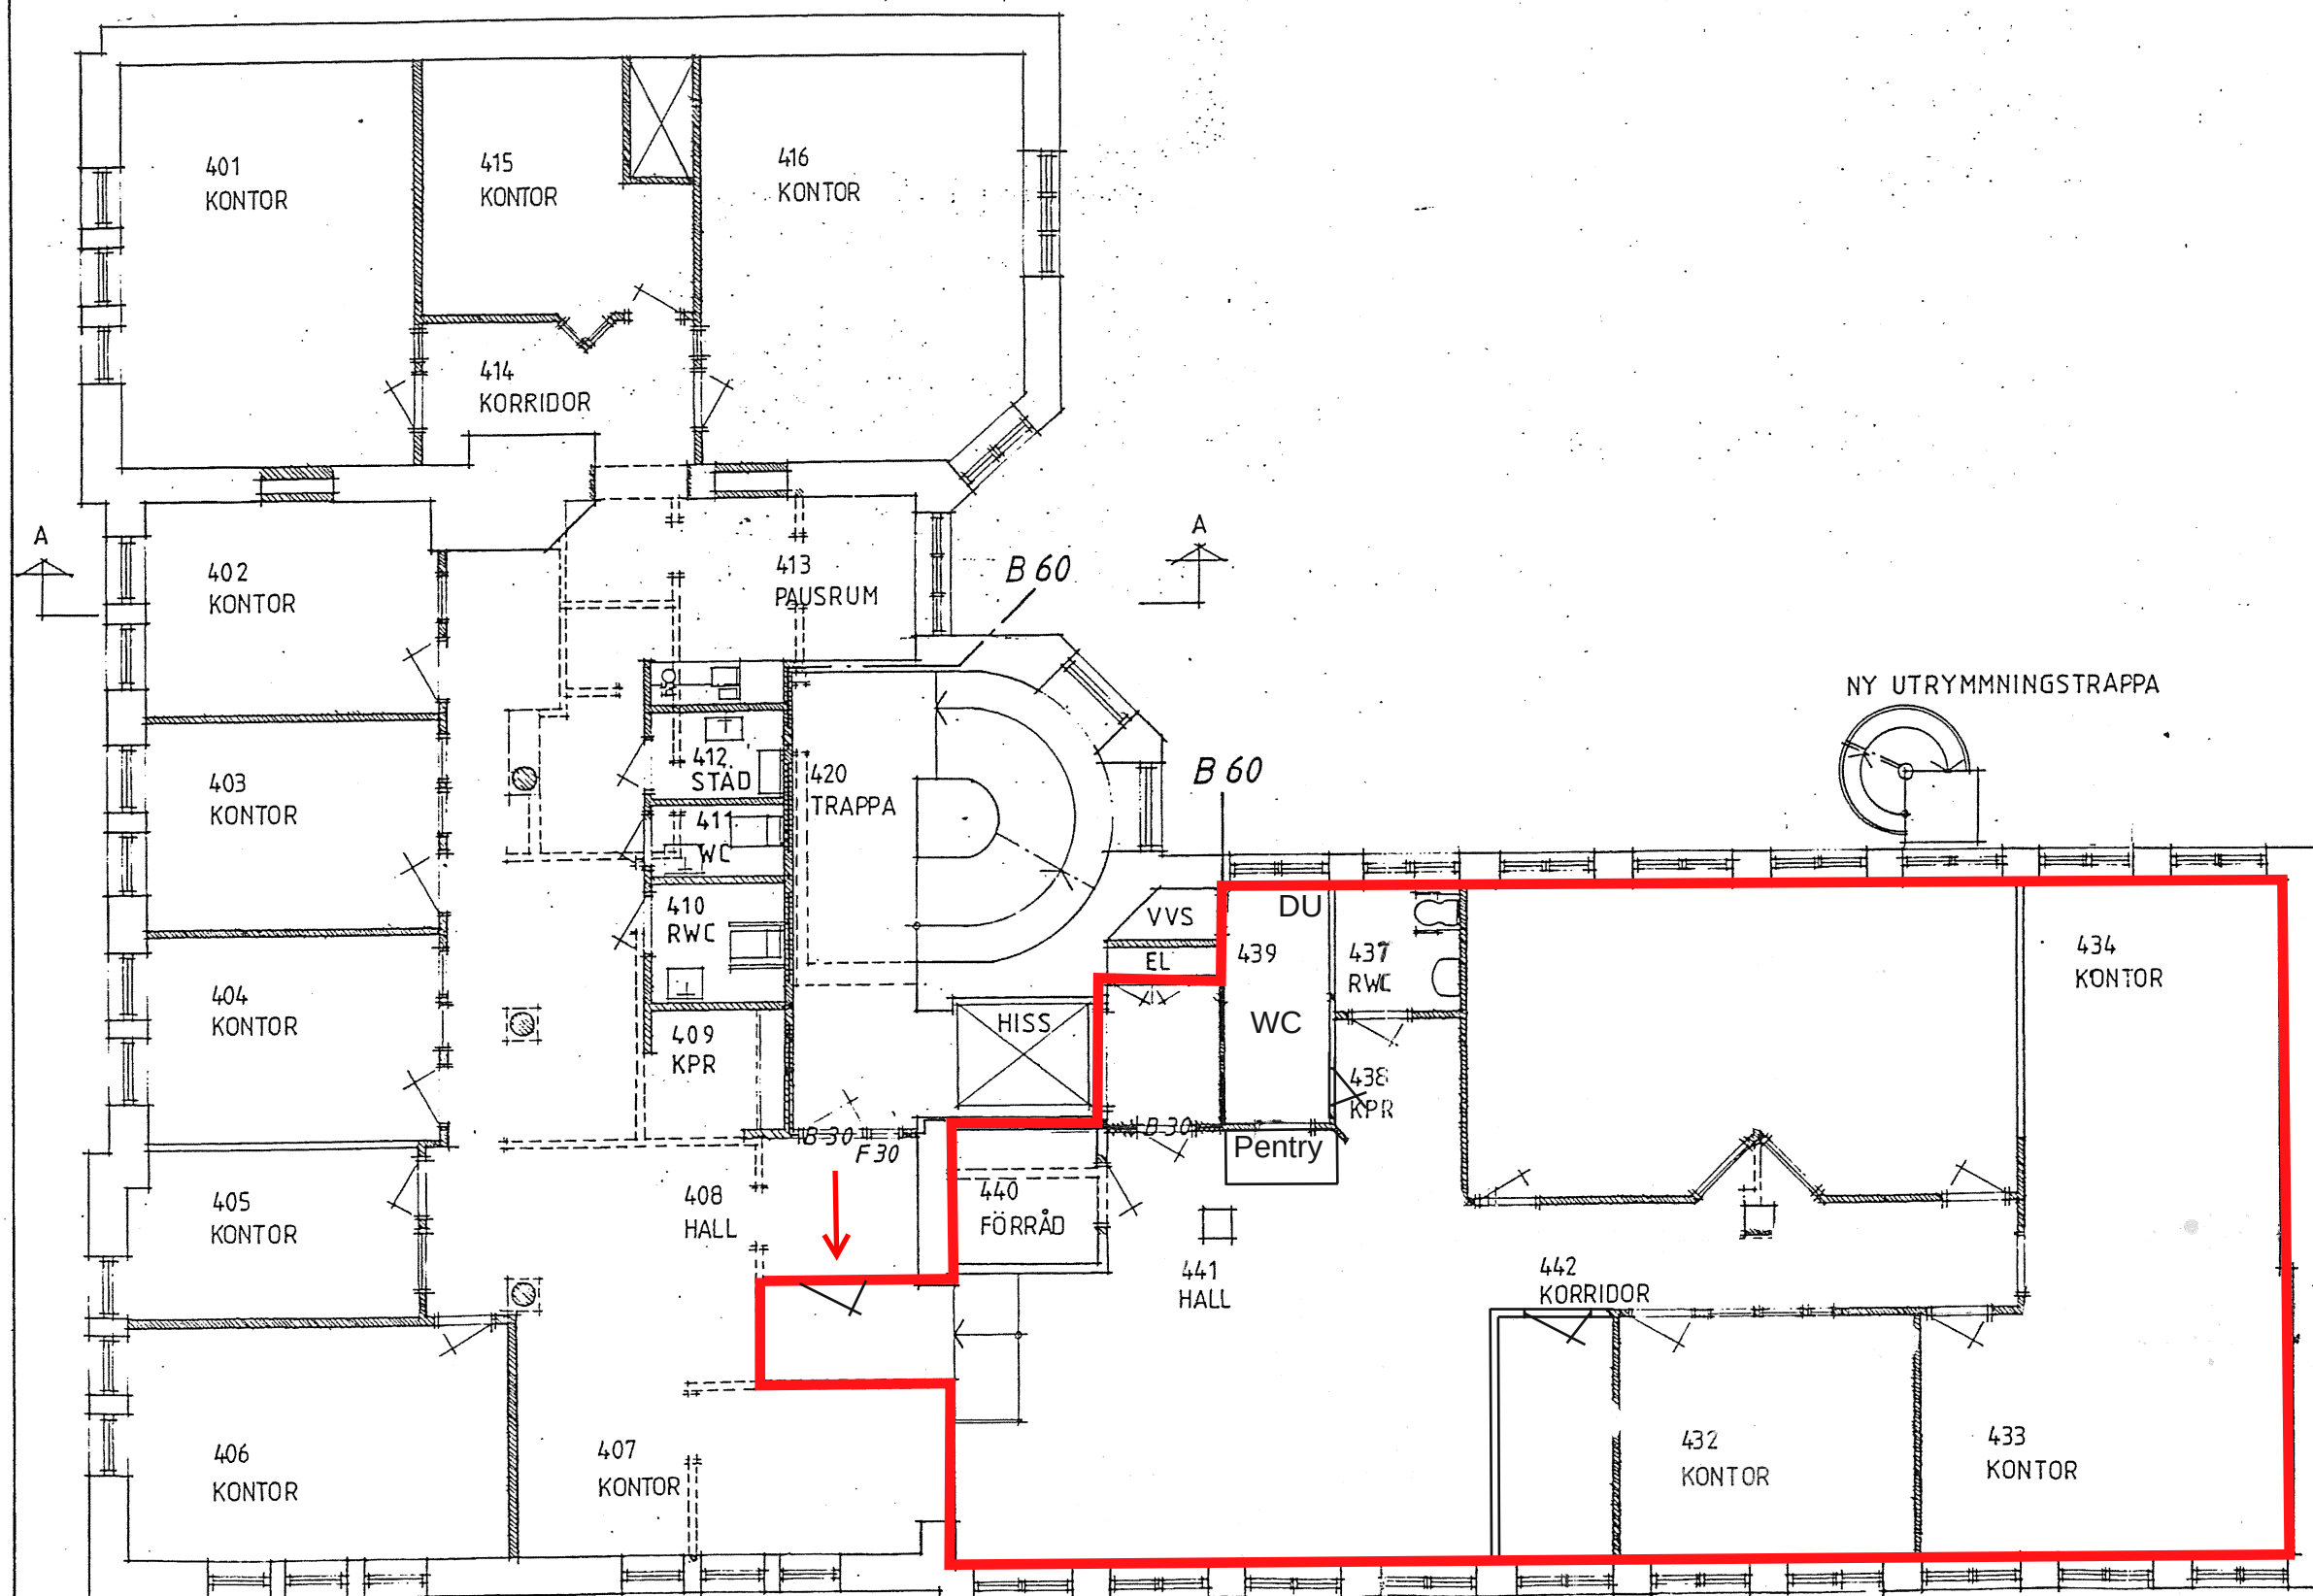

RELATIONSRTNING

REV	ANT	REVIDERINGEN AVSER	SIGN	DATUM

Daléns

ARKITEKTKONTOR AB
VALLBACKSGATAN 3, 802 25 GÄVLE
TELEFON 026/124030

GÄVLE KOMMUN
NORRTULL 23:11

PLAN 4

RITAD AV	DATUM	SKALA	RITN. NUMMER	REV
I.H.	1988.06.06	1:100	A00:14	