


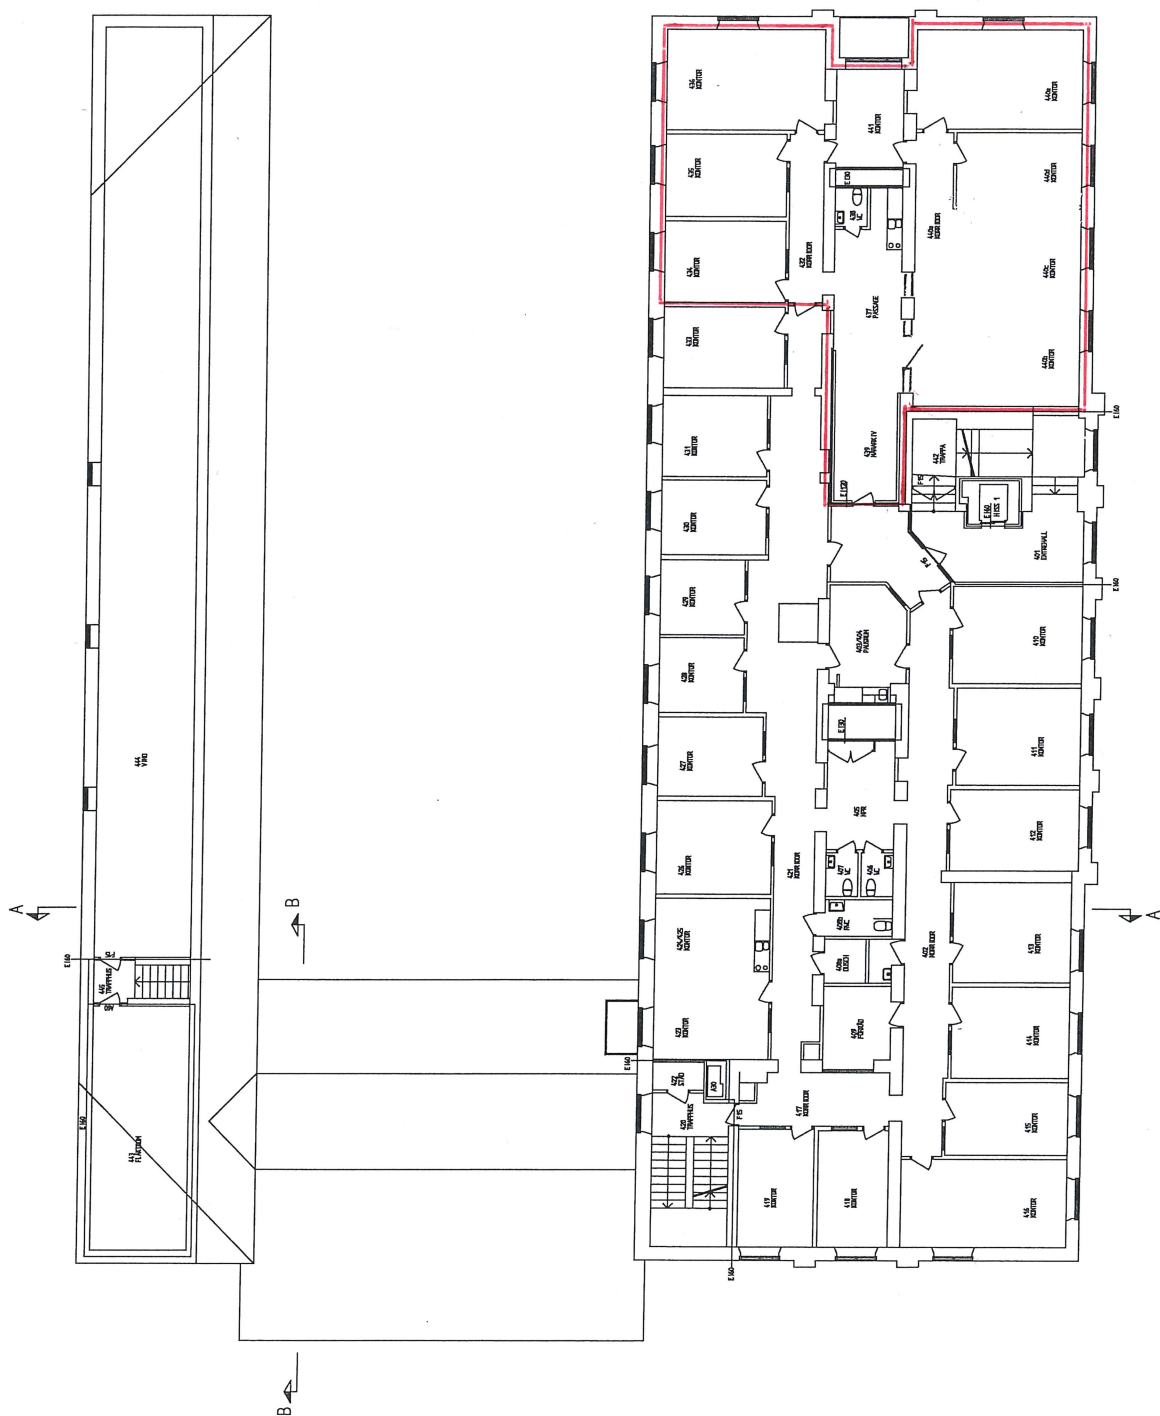

RELATIONERING	A.N.	2007-09-22
BEF. ARE.	ANVÄNDNING	ANVÄNDNING
PRELIMINÄRHANDLING		
DOMSTOLARNA, GÄVLE		
KV ALDERHOLMEN 8:1, GÄVLE KN		
DALARK		
arkitektöb db		
FACIT 2007-09-22		
VERKSAMHET	AREAL	ANVÄNDNING
03-18	11 100 m ²	J. KALLUR
DATUM	2004-09-30	J. RICHARD
DOMSTOLARNA, GÄVLE		
DNF- OCH TILBYGGAND		
BEFINTLIGT UTSERNE		
DALARK 2 TRAPPER		
SKALA	A1 1:100	ANVÄNDNING
A03-11-03		