

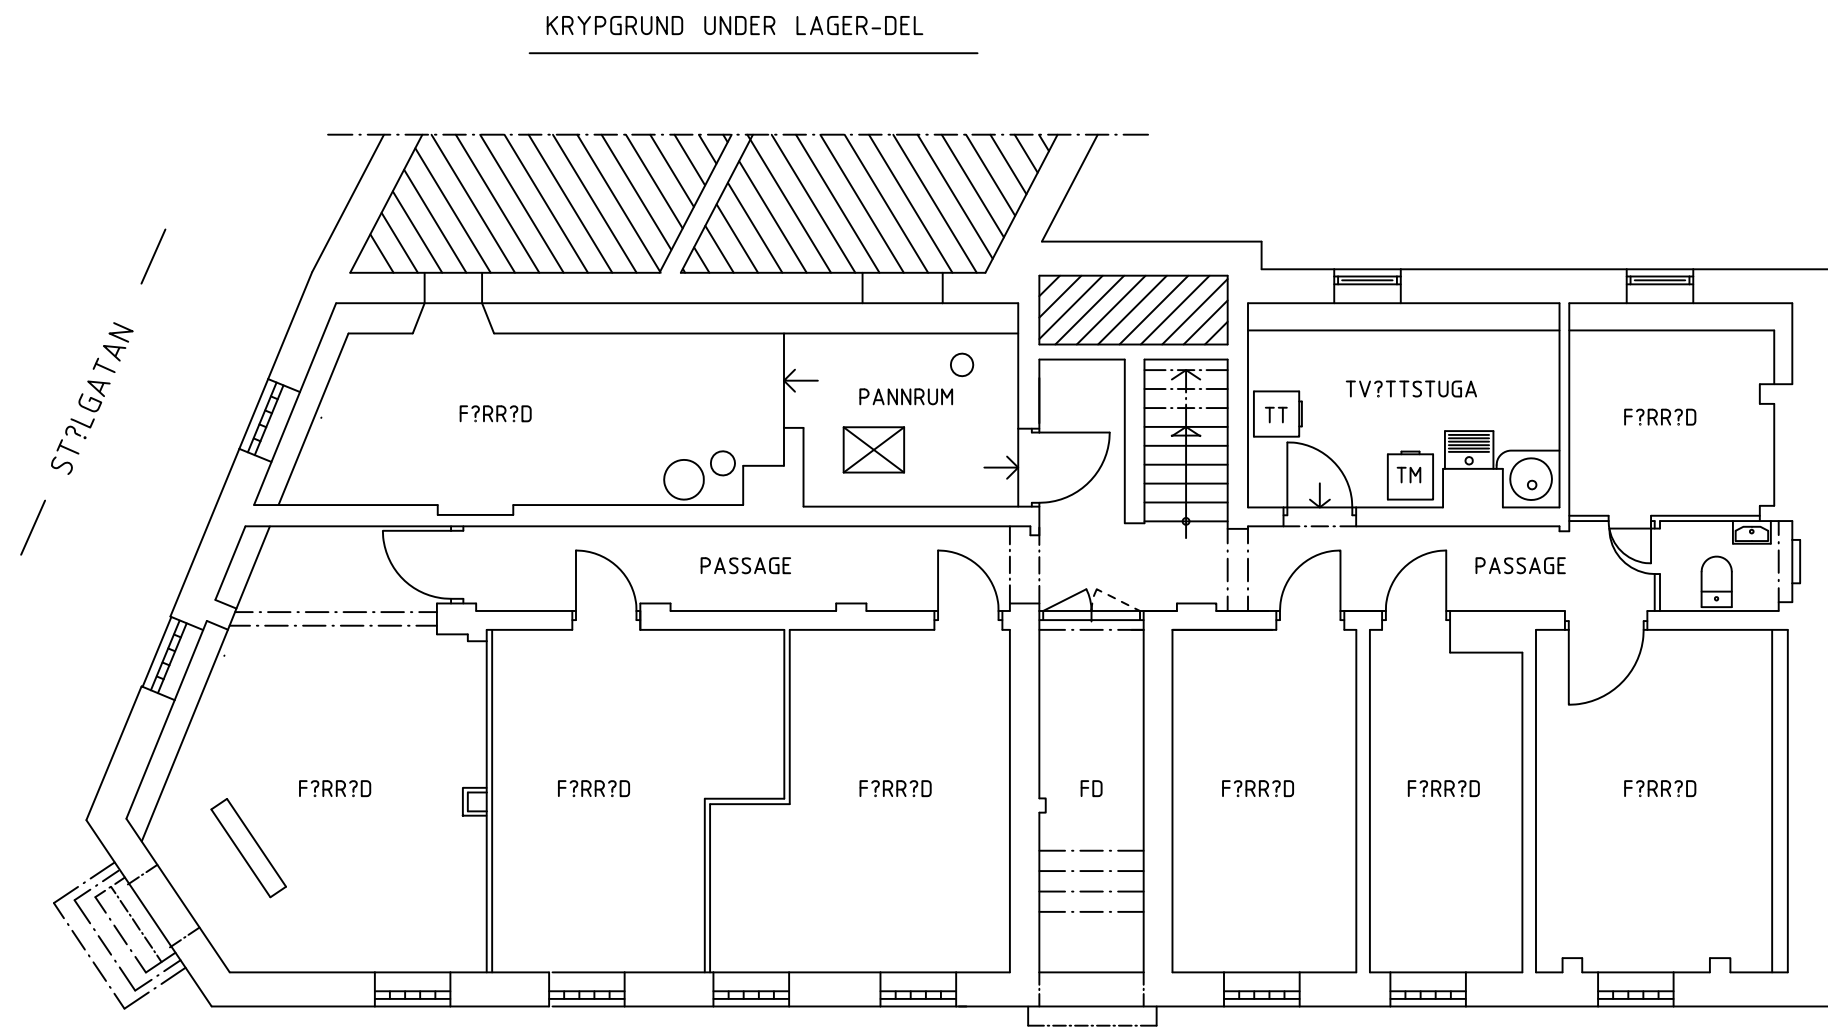


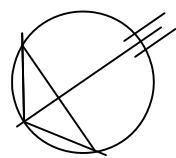

KÄLLARVÅNING

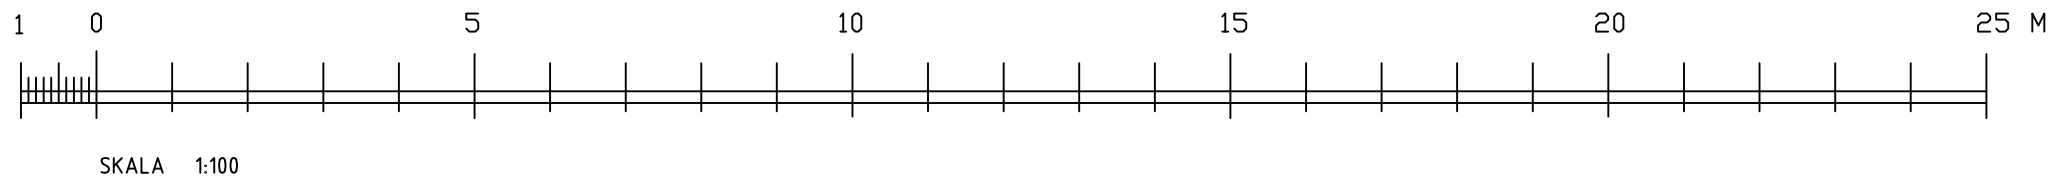

LÄGE : STORGATAN 4

COPYRIGHT

Upphovsrätten till denna ritning tillkommer Bo-
utrednings & Mäklarfirman Hilding Ottosson AB
enligt upphovsrättslagen (1960:729). Detta in-
nebär att ingen annan än upphovsmannen har
rätt att nyttja eller förfoga över denna ritning
utan dennes tillstånd

RELATIONSRTNING


SVEDALA 73:3

SVEDALA KOMMUN



KÄLLARVÅNING

LRg ark. Leif Romberg	Fridhemsgatan 22, 271 45 Ystad Tel. 0411-150 47, mob 0708 - 89 76 96 leifrg1@comhem.se
---------------------------------	--

Arb nr	Ritad	Handläggare	
14-26	LRg	Leif Romberg	
Datum	Skala	Ritn nr	Rev
14.11.20.	1:100	A 01	

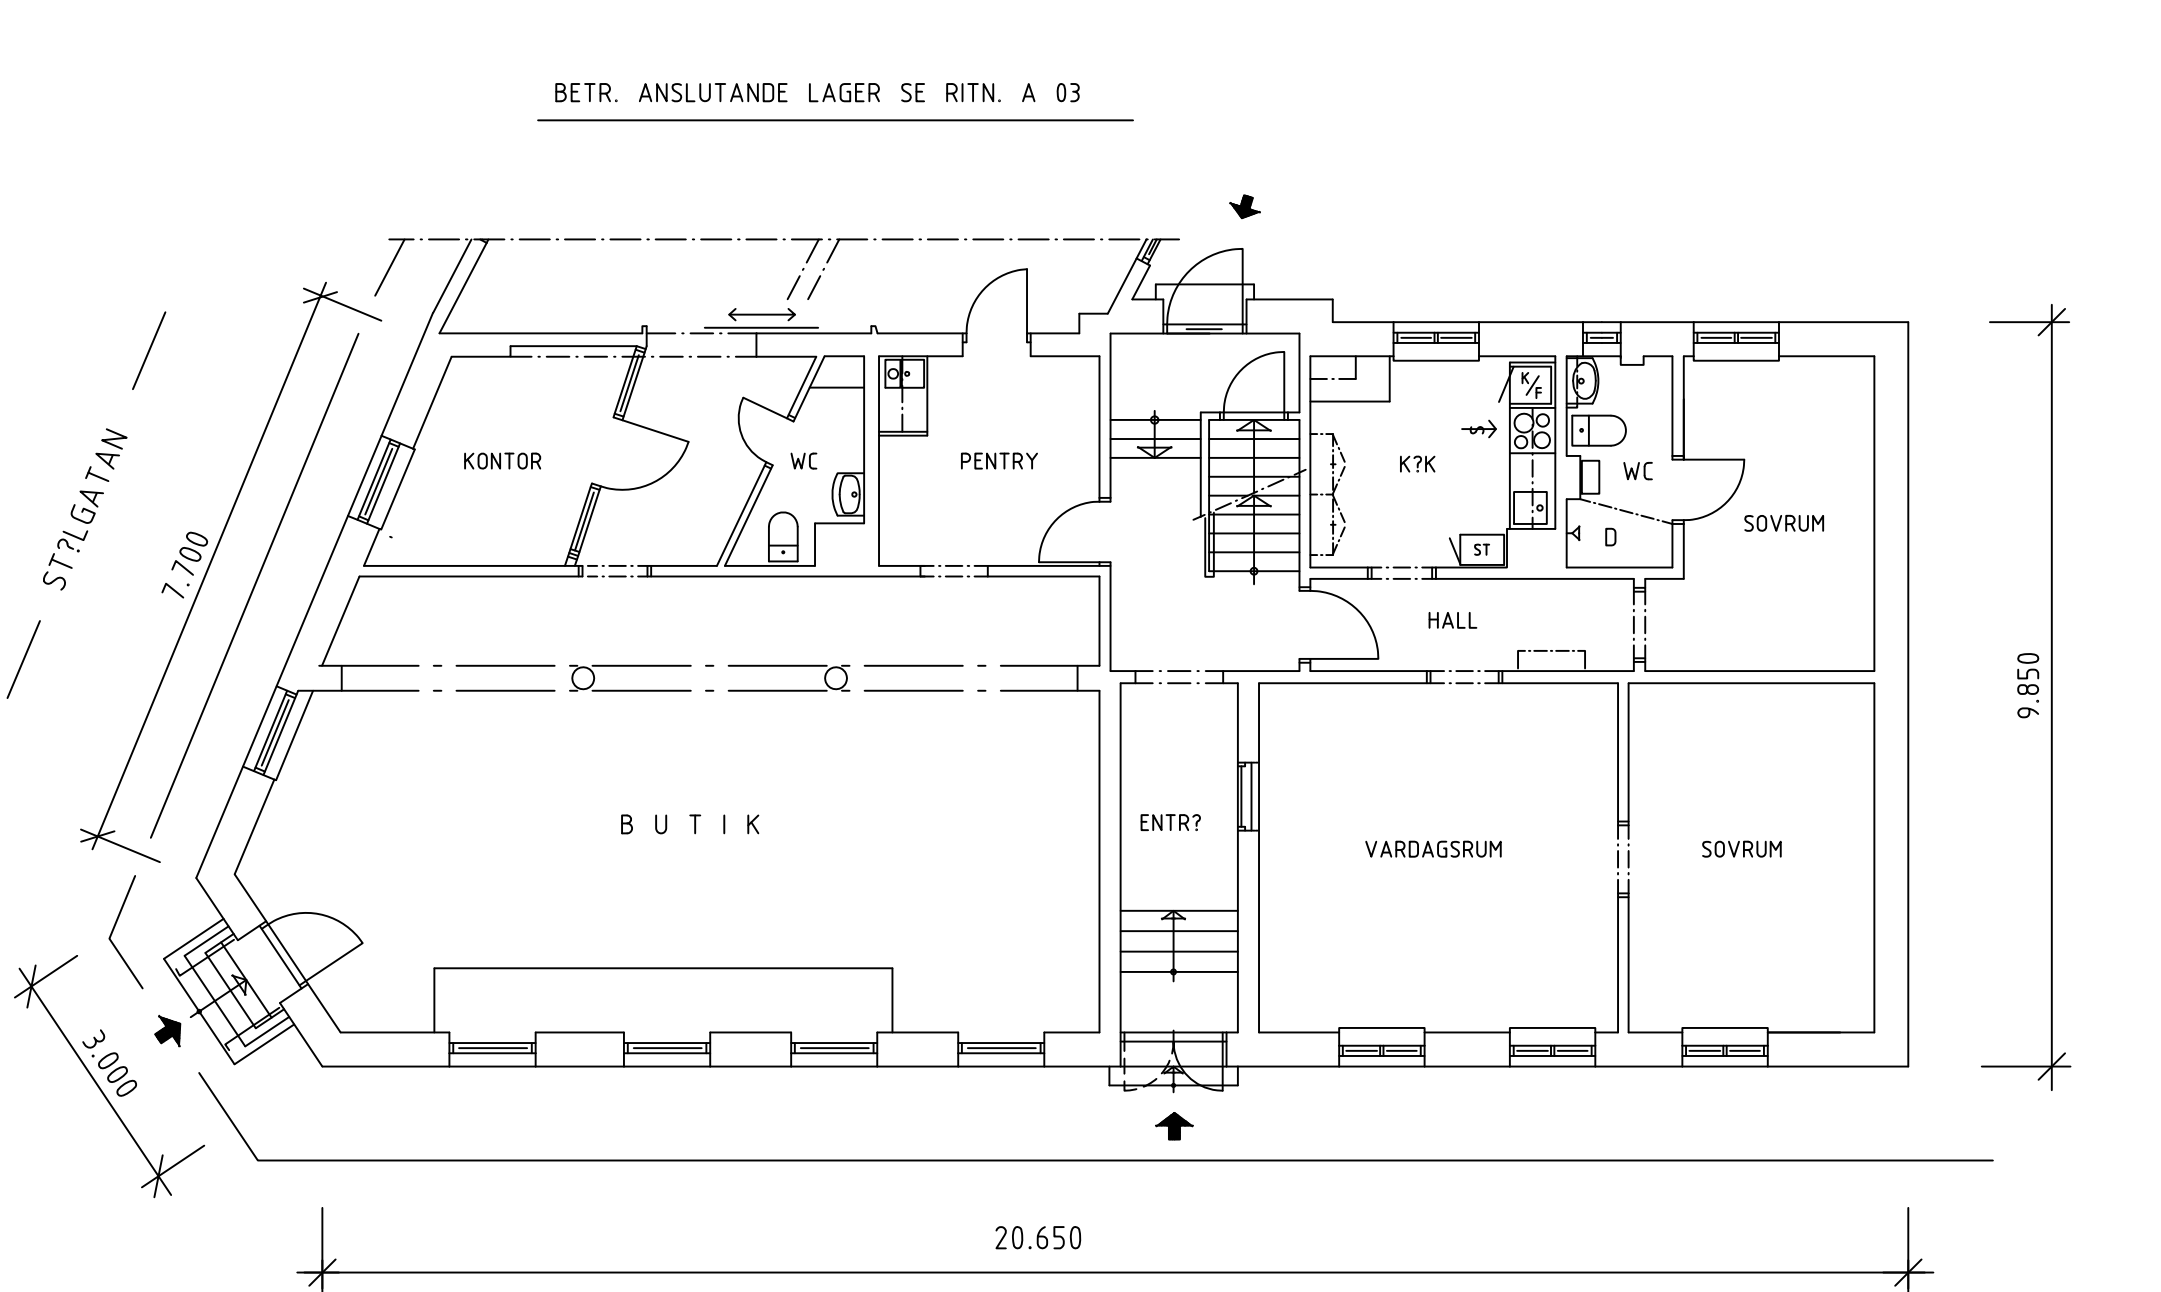

BOTTENVÅNING

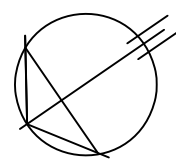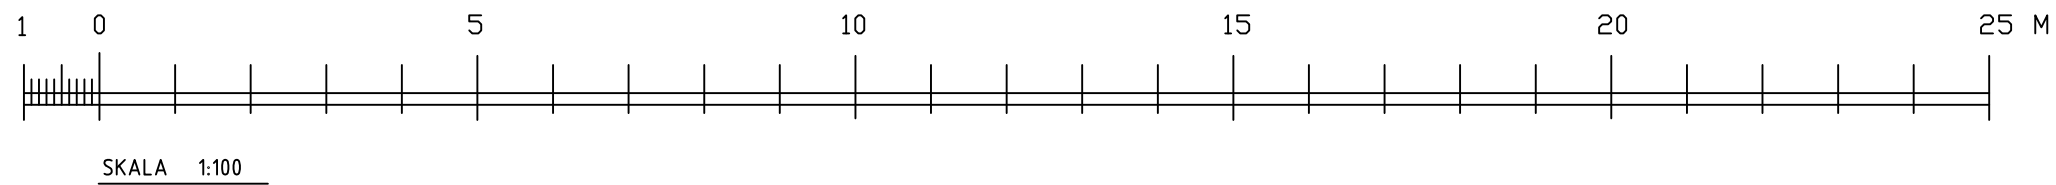

LÄGE : STORGATAN 4

COPYRIGHT
Upphovsrätten till denna ritning tillkommer Bo-
utrednings & Mäklarfirmen Hilding Ottosson AB
enligt upphovsrättslagen (1960:729). Detta in-
nebär att ingen annan än upphovsmannen har
rätt att nyttja eller förfoga över denna ritning
utan dennes tillstånd



RELATIONSRTNING

SVEDALA 73:3
SVEDALA KOMMUN
BOTTENVÅNING – DEL 1

LRg
ark. Leif Romberg

Fridhemsgatan 22, 271 45 Ystad
Tel. 0411-150 47, mob 0708 - 89 76 96
leifrg1@comhem.se

Arb nr	Ritad	Handläggare	
14-26	LRg	Leif Romberg	
Datum	Skala	Ritn nr	Rev
14.11.20.	1:100	A 02	

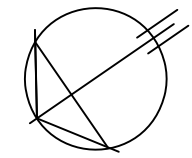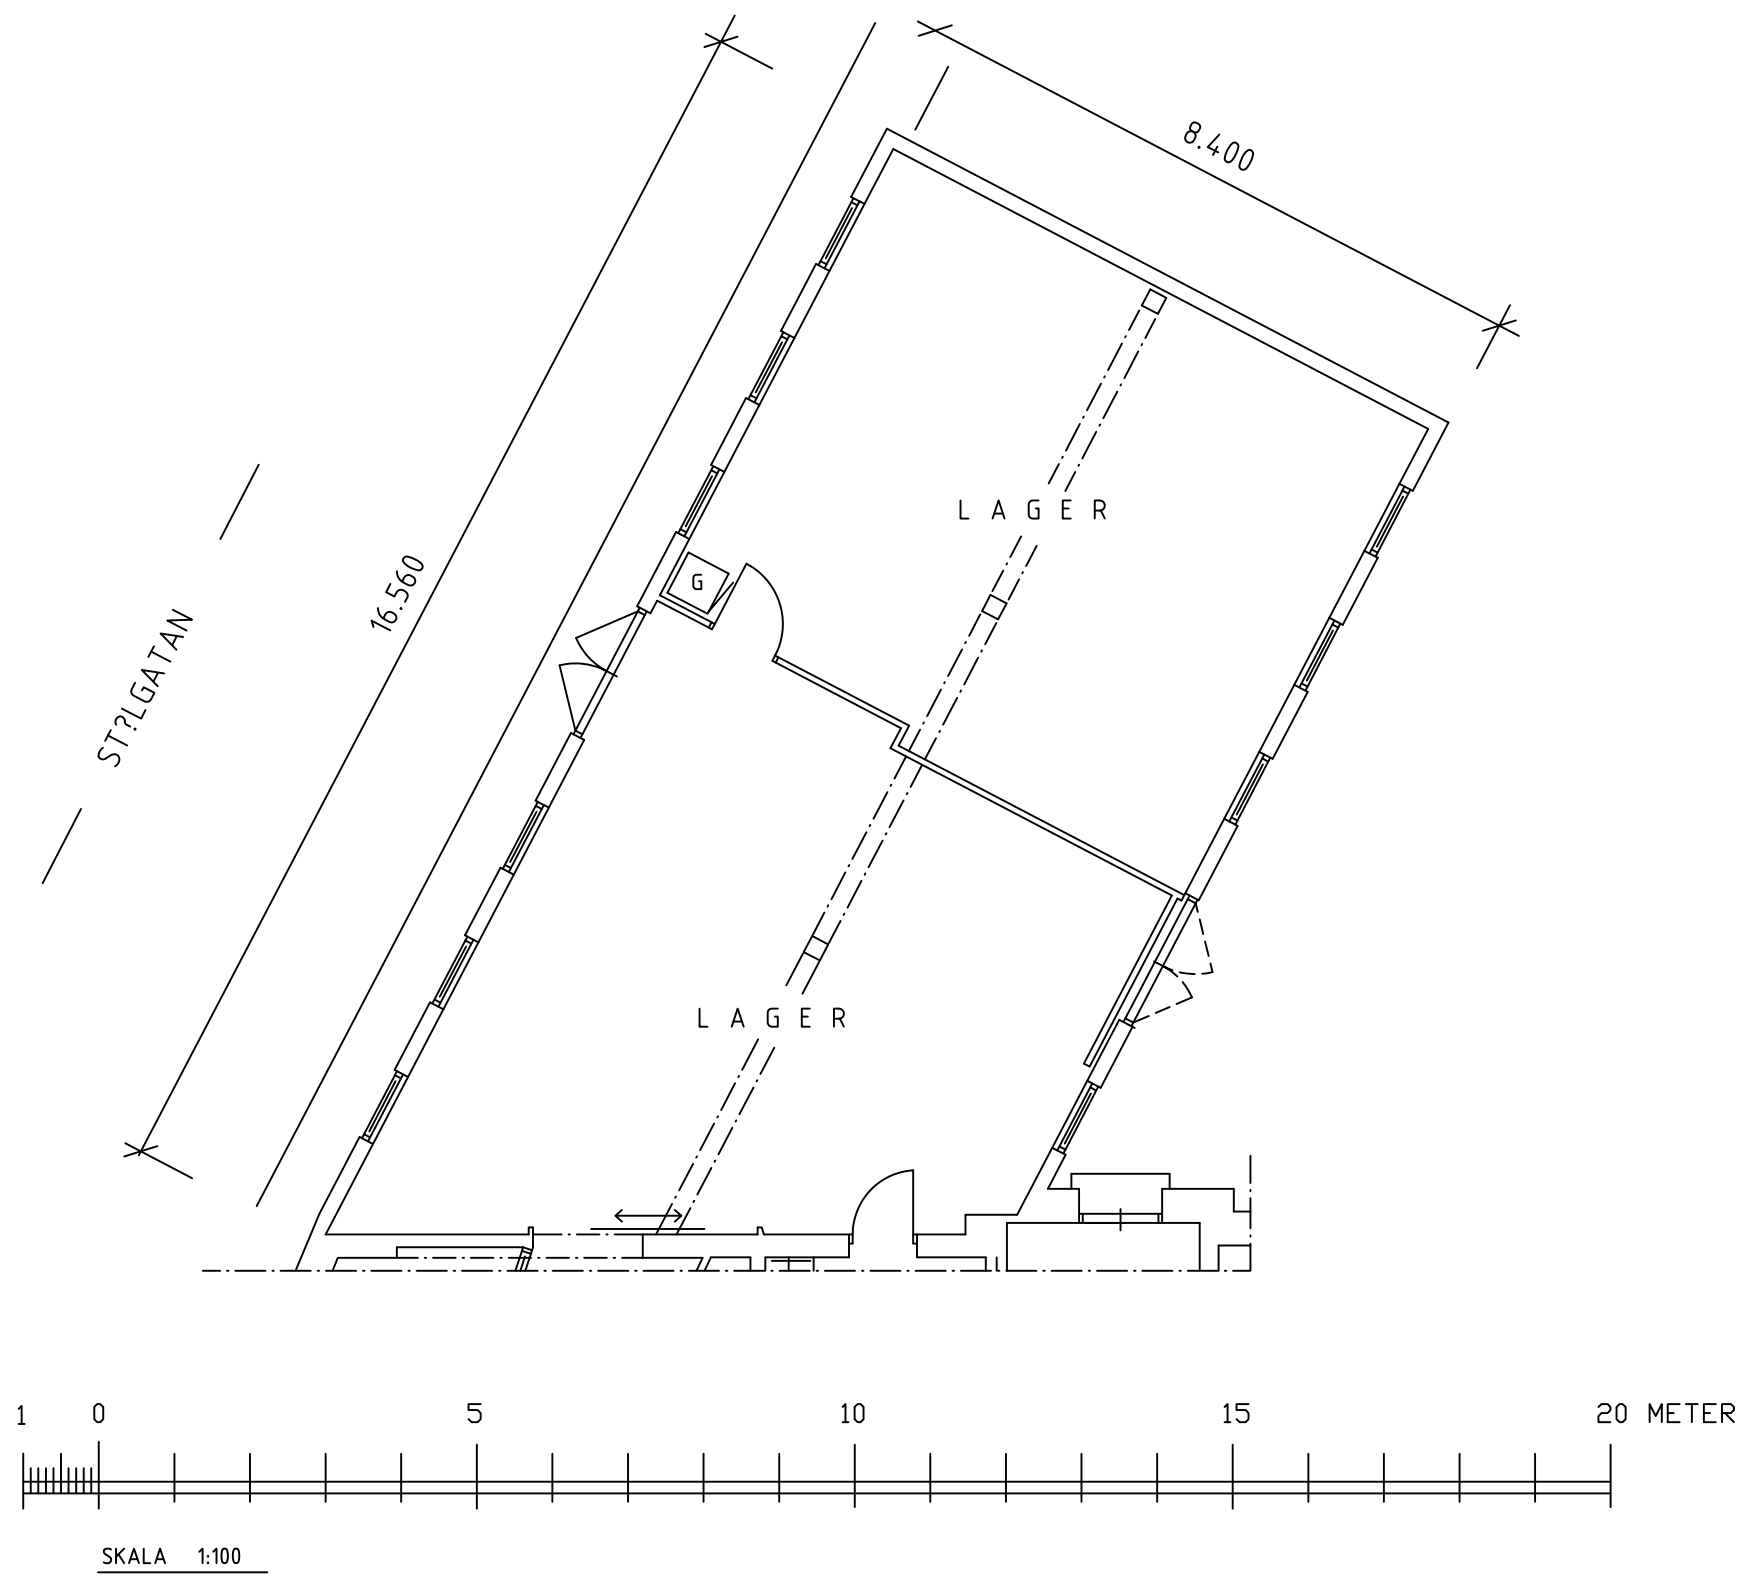

LÄGE : STÅLGATAN 2

COPYRIGHT
Upphovsrätten till denna ritning tillkommer Bo-utrednings & Mäklarfirman Hilding Ottosson AB enligt upphovsrättslagen (1960:729). Detta innebär att ingen annan än upphovsmannen har rätt att nyttja eller förfoga över denna ritning utan dennes tillstånd


RELATIONSITNING

SVEDALA 73:3
SVEDALA KOMMUN
BOTTENVÅNING – DEL 2 / LAGER


LRg
ark. Leif Romberg

Fridhemsgatan 22, 271 45 Ystad
Tel. 0411-150 47, mob 0708 - 89 76 96
leifrg1@comhem.se

Arb nr	Ritad	Handläggare	
14-26	LRg	Leif Romberg	
Datum	Skala	Ritn nr	Rev
14.11.20.	1:100	A 03	

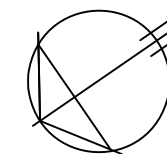

TAKPLAN LAGER-DEL

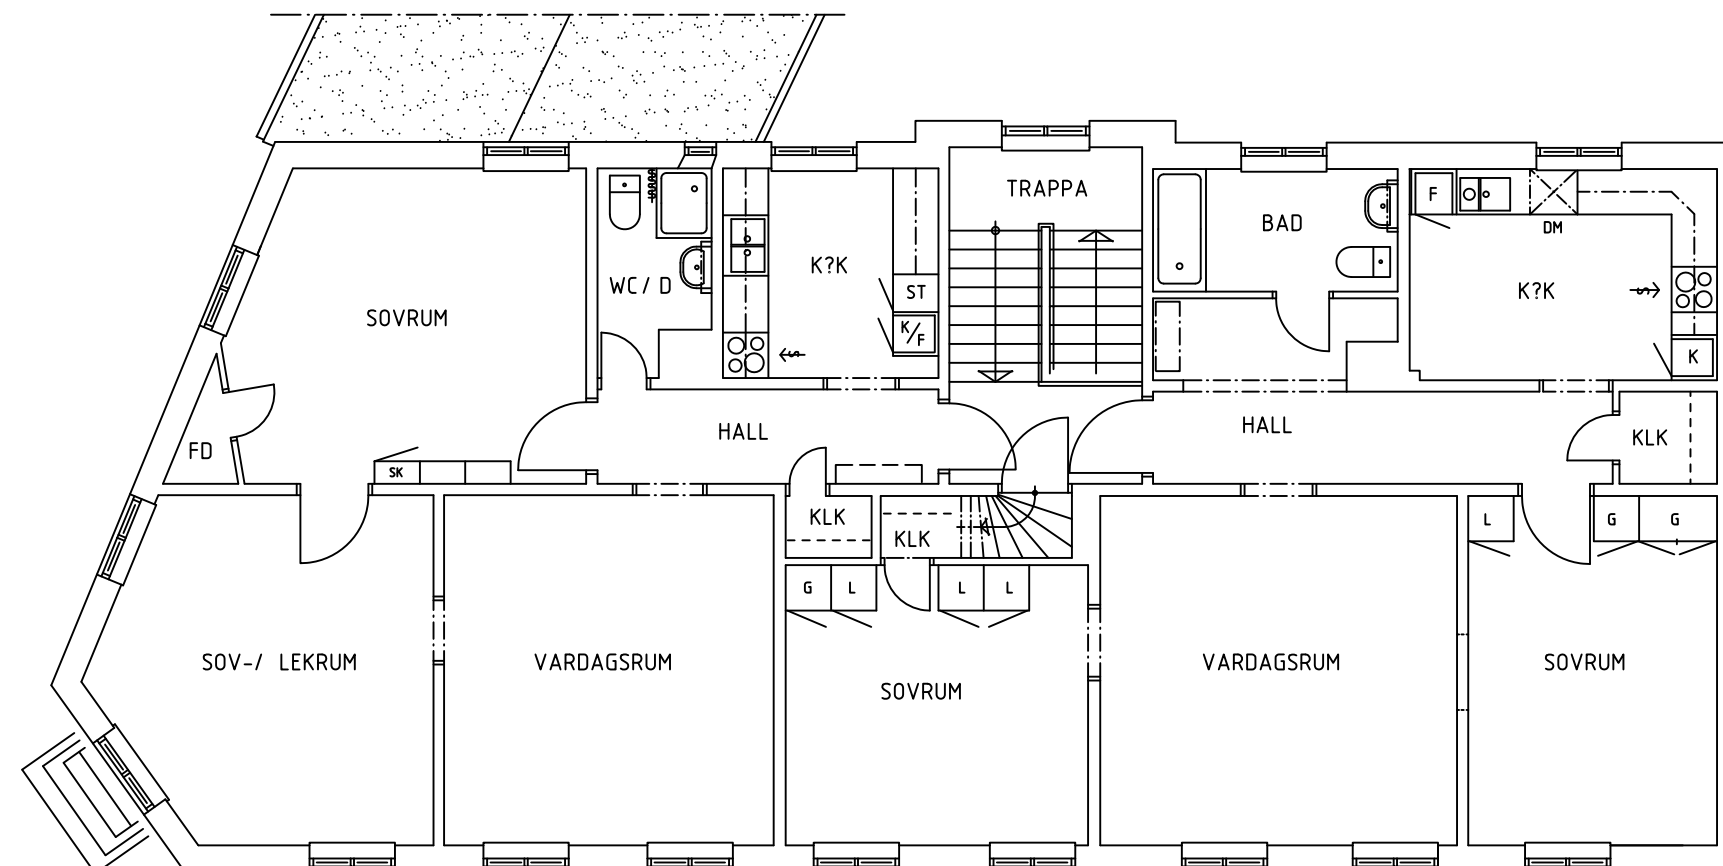

ÖVERVÅNING



SKALA 1:100

LÄGE : STORGATAN 4

COPYRIGHT

Upphovsrätten till denna ritning tillkommer Bo-utrednings & Mäklarfirmen Hilding Ottosson AB enligt upphovsrättslagen (1960:729). Detta innebär att ingen annan än upphovsmannen har rätt att nyttja eller förfoga över denna ritning utan dennes tillstånd.

SVEDALA 73:3



SVEDALA KOMMUN

ÖVERVÅNING


RELATIONSITNING

LRg Fridhemsgatan 22, 271 45 Ystad
ark. Leif Romberg Tel. 0411-150 47, mob 0708 - 89 76 96
leifrg1@comhem.se

Arb nr	Ritad	Handläggare	
14-26	LRg	Leif Romberg	
Datum	Skala	Ritn nr	Rev
14.11.20.	1:100	A 04	

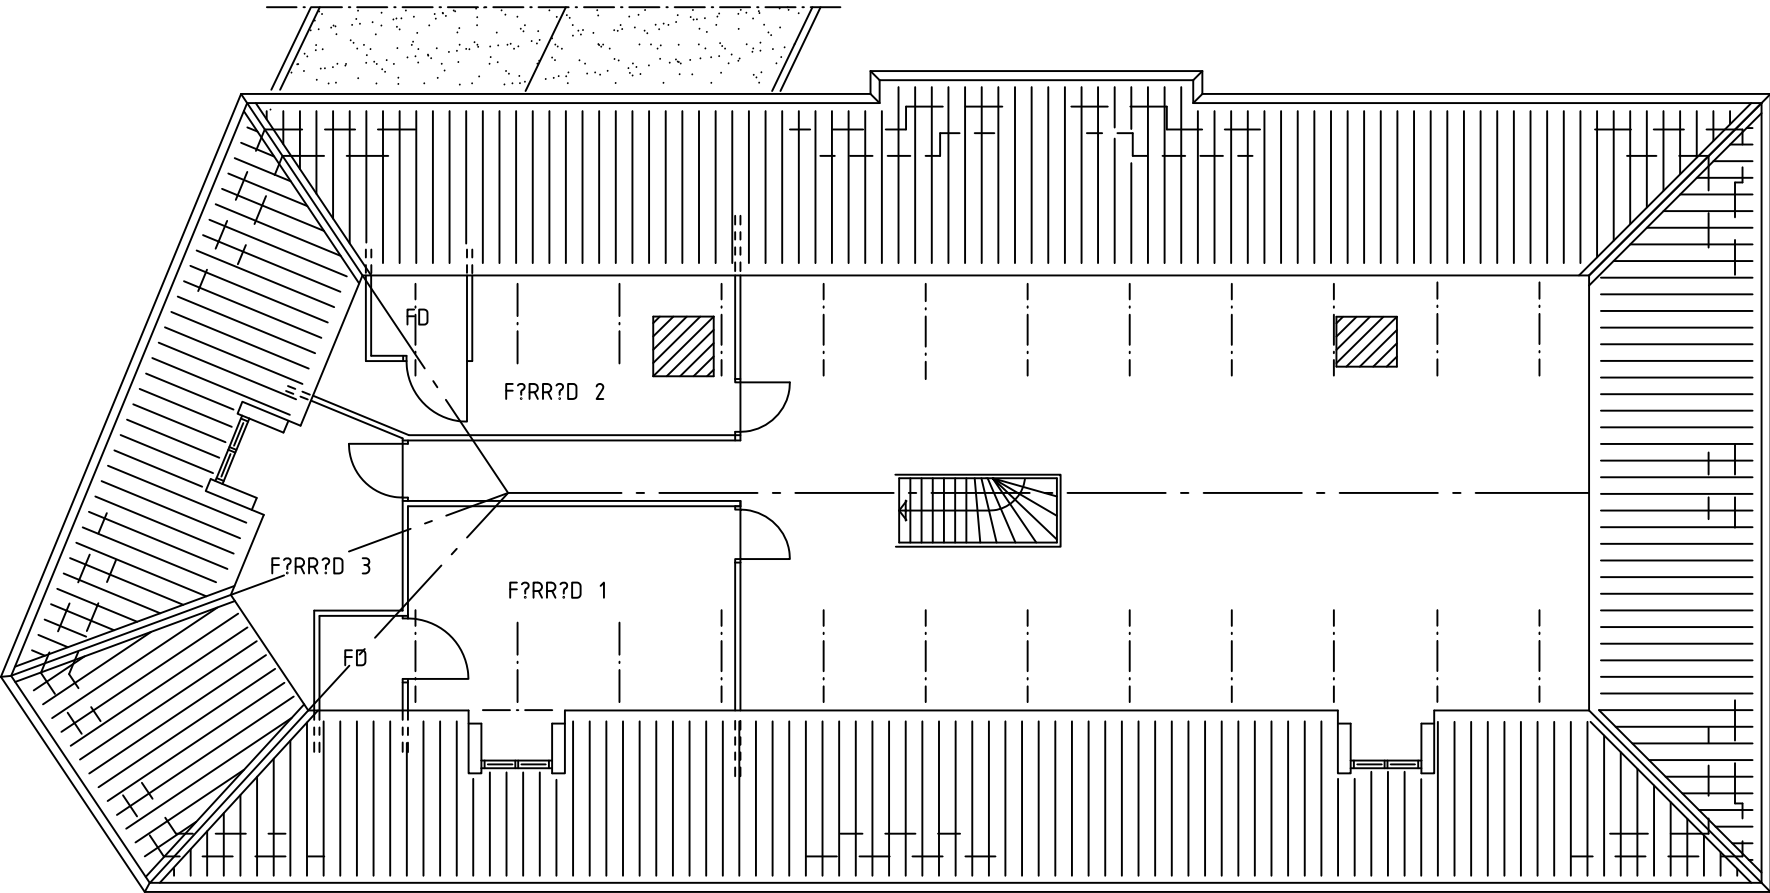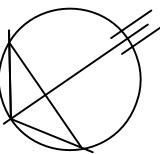

VINDSVÅNING

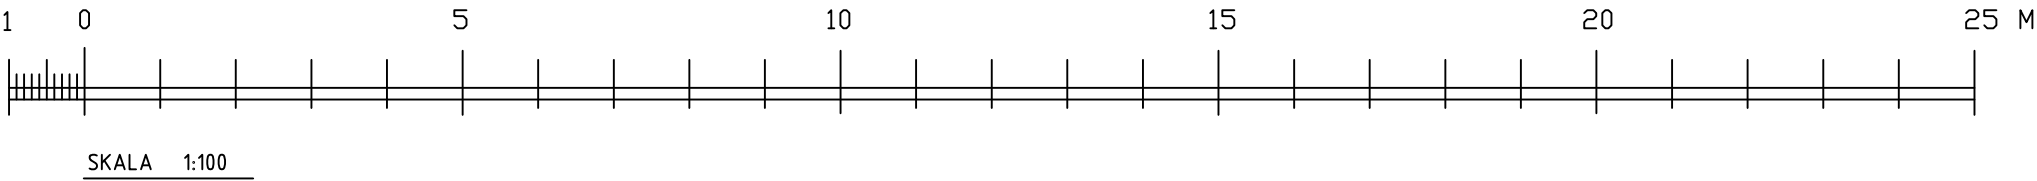

LÄGE : STORGATAN 4

COPYRIGHT

Upphovsrätten till denna ritning tillkommer Bo-
utrednings & Mäklarfirman Hilding Ottosson AB
enligt upphovsrättslagen (1960:729). Detta in-
nebär att ingen annan än uphovsmannen har
rätt att nyttja eller förfoga över denna ritning
utan dennes tillstånd

SVEDALA 73:3

SVEDALA KOMMUN

VINDSPLAN / TAKPLAN

RELATIONSITNING

LRg
ark. Leif Romberg

Fridhemsgatan 22, 271 45 Ystad
Tel. 0411-150 47, mob 0708 - 89 76 96
leifrg1@comhem.se

Arb nr	Ritad	Handläggare	
14-26	LRg	Leif Romberg	
Datum	Skala	Ritn nr	Rev
14.11.20.	1:100	A 05	