

SKALA 1:100 (A3)

VINDSPLAN

*Hilding Ottosson*

**COPYRIGHT**  
UPPHOVSÄTTEN TILL DENNA RITNING TILLKOMMER BOUTREDNINGS-  
OCH MÄKLARFIRMAN HILDING OTTOSSON AB ENLIGT  
UPPHOVSÄTTSLAGEN (1980:729). DETTA INNEBÄR ATT INGEN ANNAN  
ÄN UPPHOVSMANNEN HAR RÄTT ATT NYTTJA DEN ELLER FÖRFÖGA  
ÖVER DENNA RITNING UTAN DENNES TILLSTÄND.




**LINDEN 7**  
TRELLEBORGS KOMMUN

**RELATIONSRTNING**  
ÖVERENSSTÄMMELSER I FÖRHÅLLANDE TILL BYGGNADENS  
VERKLIGA MÅTT. PLANLÖSNING ETC KAN FÖREKOMMA

**PLANRITNING: VINDSPLAN**  
Originalritning

DAT. 2026 - 04 - 23

**Ritning:**  
**Arkitekt Anders Wallström**  
a\_wallstrom@hotmail.com, tel +46707874361

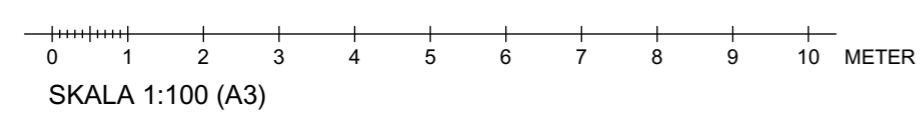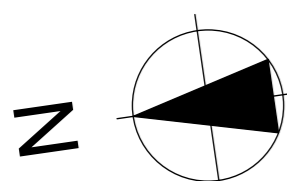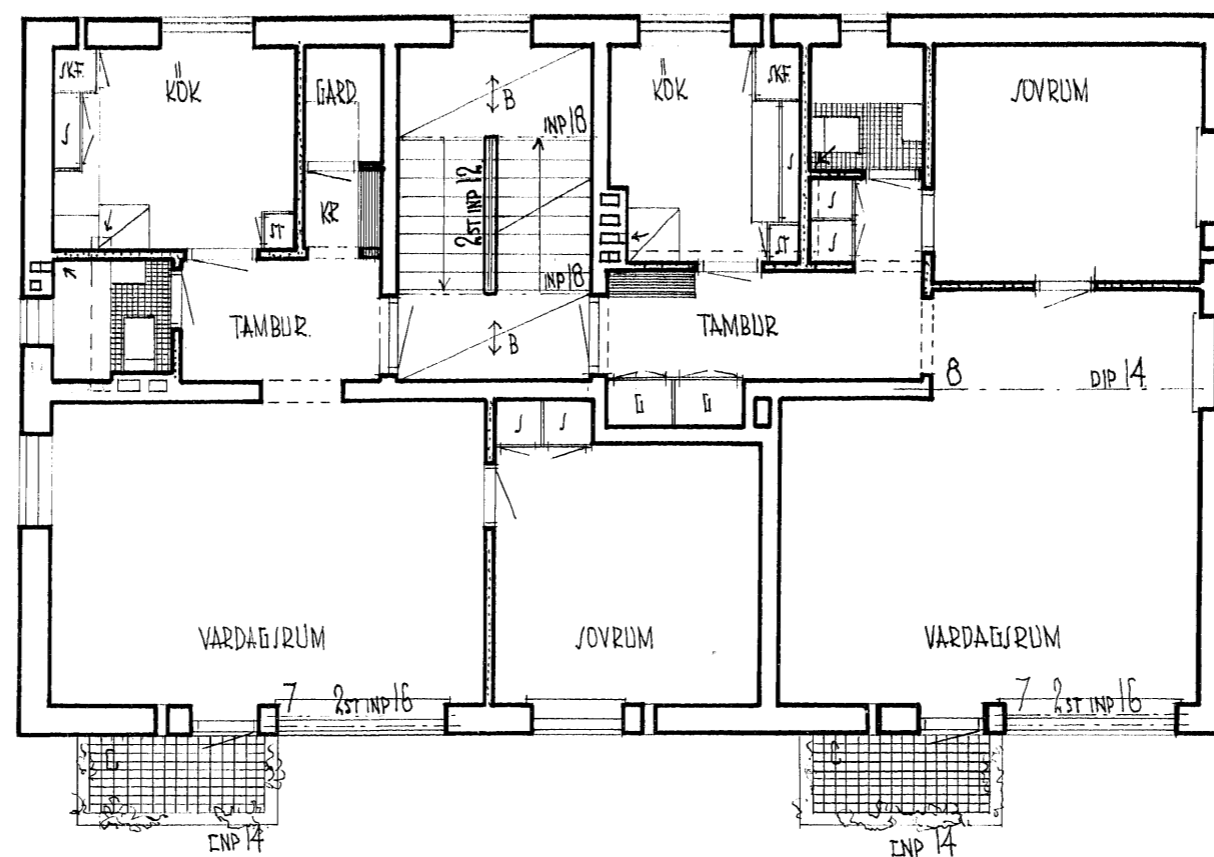

**VÅNING 1, 1 TR**

*Hilding Ottosson*


**COPYRIGHT**  
UPPHOVSRÄTTEN TILL DENNA RITNING TILKKOMMER BOUTREDNINGS-  
OCH MÄKLARFIRMAN HILDING OTTOSSON AB ENLIGT  
UPPHOVSRÄTTSLAGEN (1980:729). DETTA INNEBÄR ATT INGEN ANNAN  
ÄN UPPHOVSMANNEN HAR RÄTT ATT NYTTJA DEN ELLER FÖRFOGA  
ÖVER DENNA RITNING UTAN DENNES TILLSTÄND.

**LINDEN 7**  
TRELLEBORGS KOMMUN

**RELATIONSRTNING**  
ÖVERENSSTÄMMELSER I FÖRHÅLLANDE TILL BYGGNADENS  
VERKLIGA MÅTT. PLANLÖSNING ETC KAN FÖREKOMMA

**PLANRITNING: VÅNING 1, 1 TR**  
Originalritning

DAT. 2026 - 04 - 23  
**Ritning:**  
**Arkitekt Anders Wallström**  
a\_wallstrom@hotmail.com, tel +46707874361

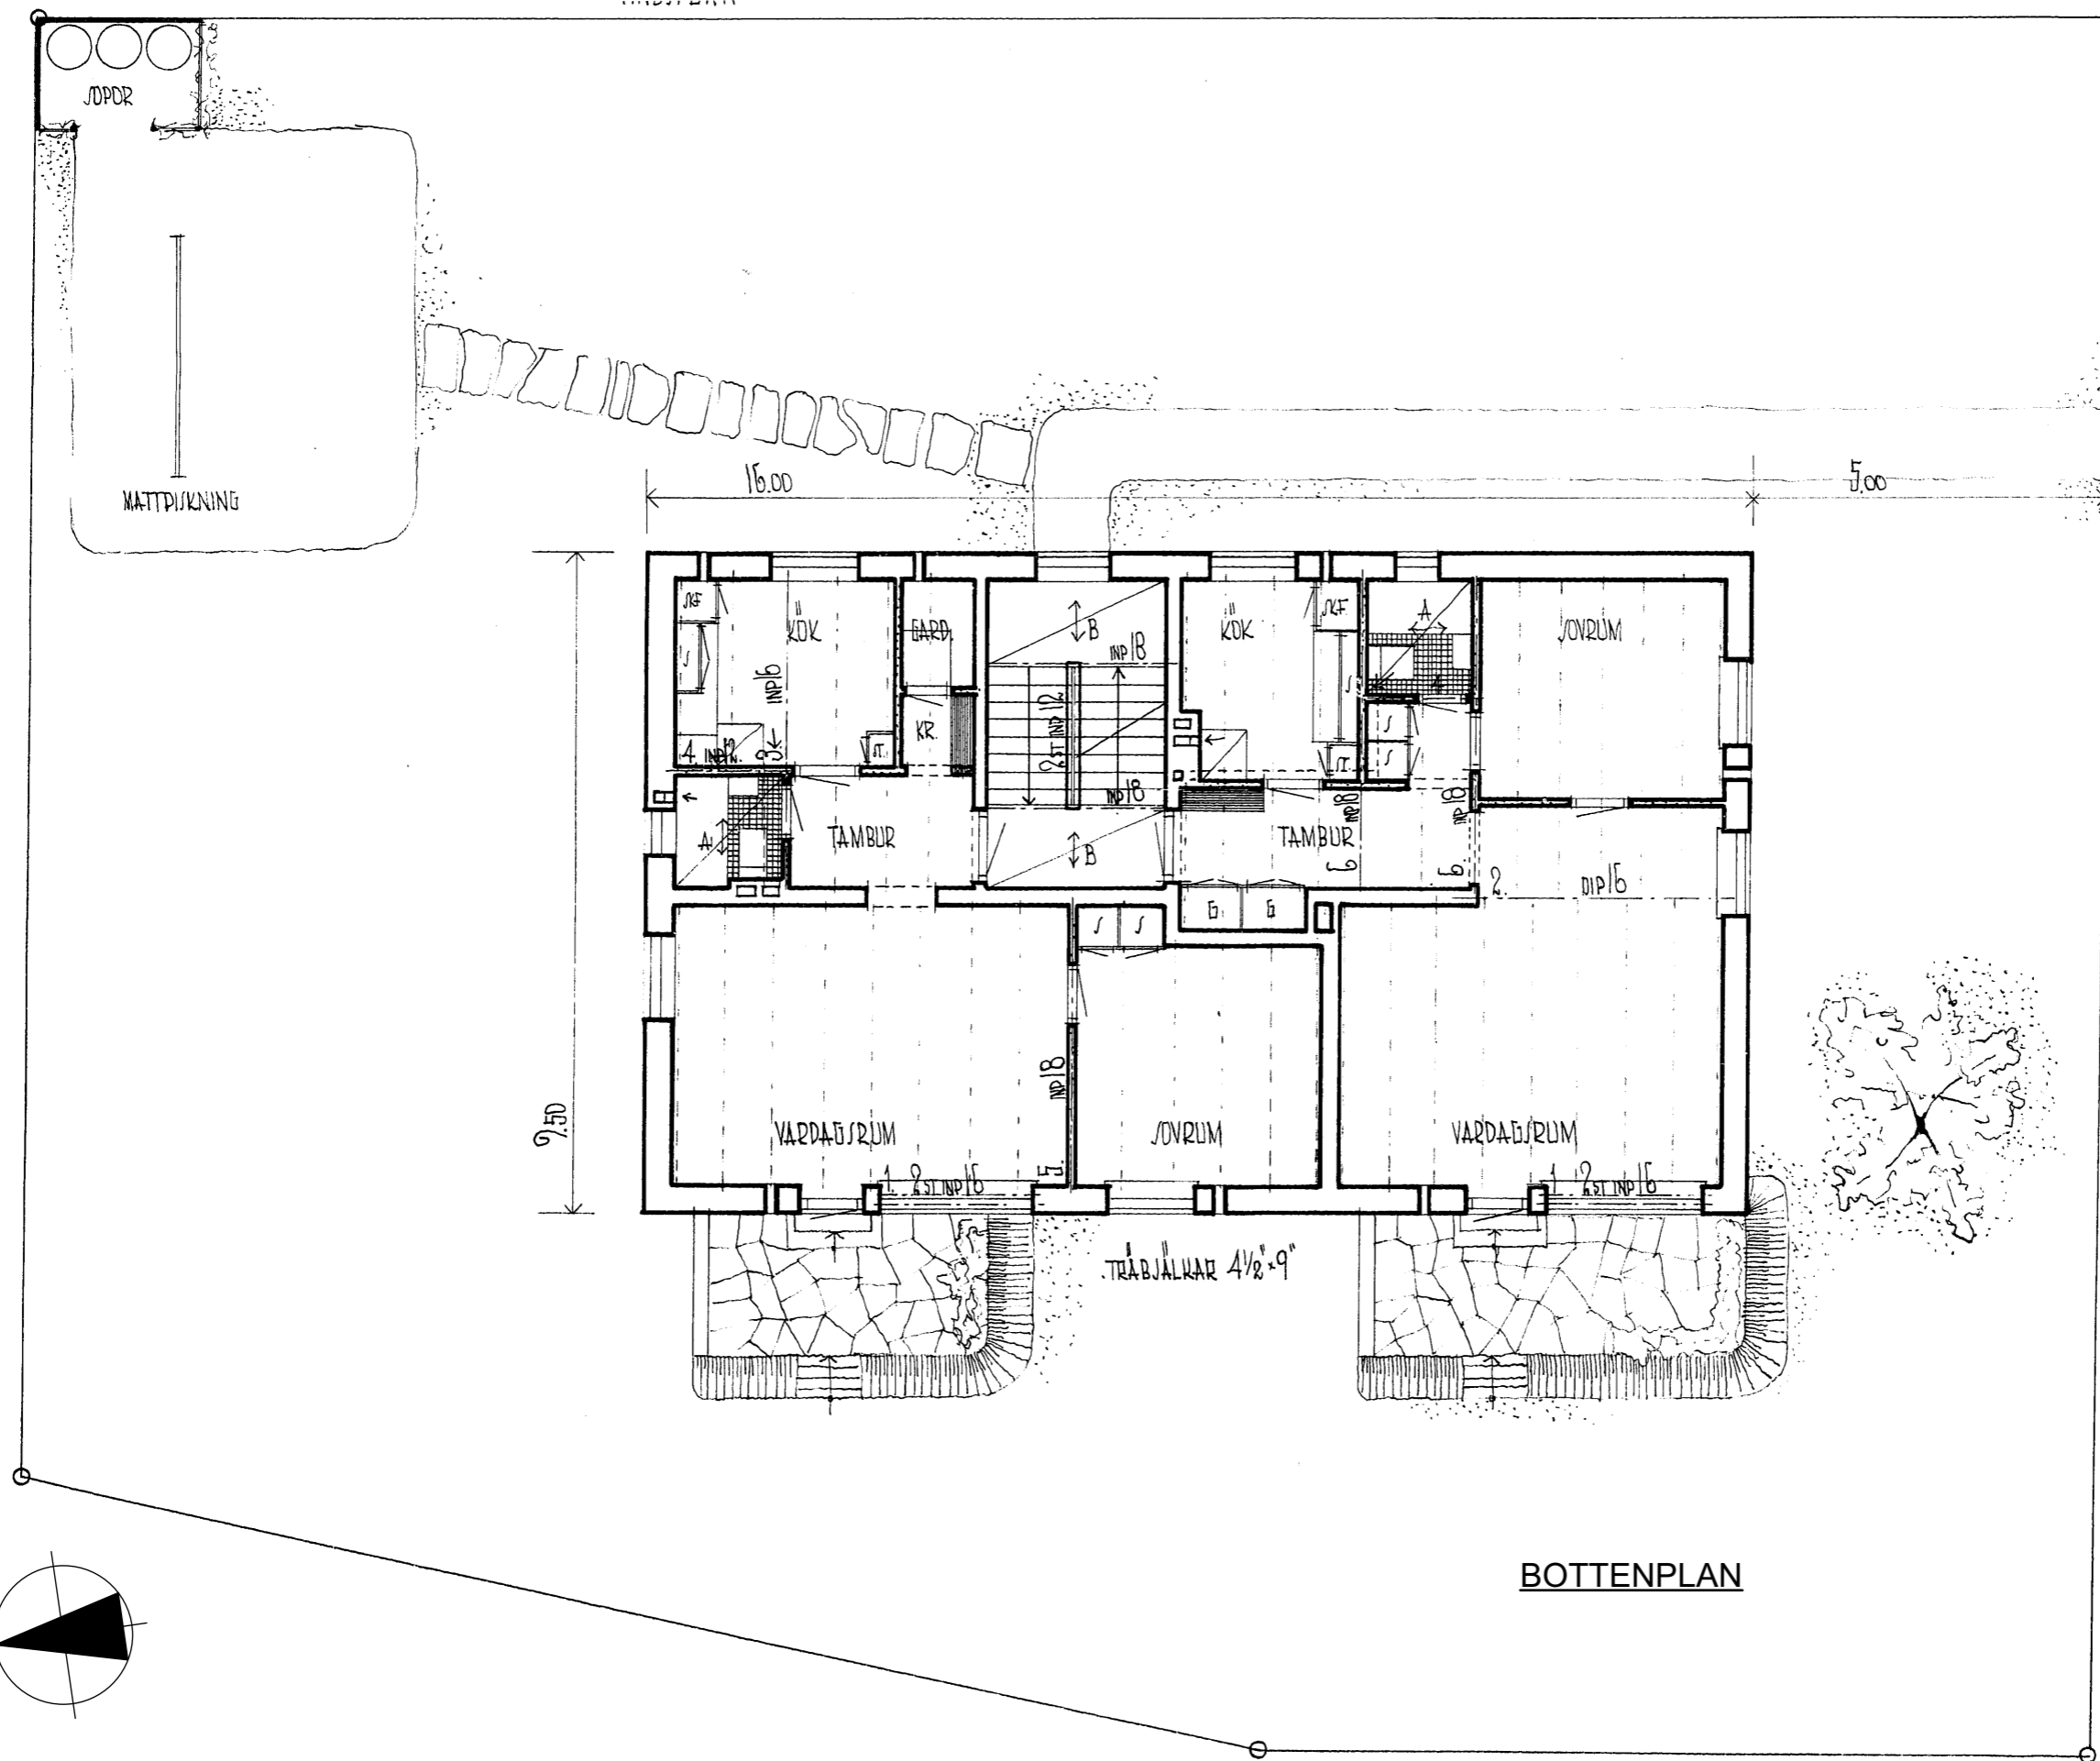

**BOTTENPLAN**

*Hilding Ottosson*


**COPYRIGHT**  
UPPHOVSÄTTEN TILL DENNA RITNING TILLKOMMER BOUTREDNINGS-  
OCH MÄKLARFIRMAN HILDING OTTOSSON AB ENLIGT  
UPPHOVSÄTTSLAGEN (1980:729). DETTA INNEBÄR ATT INGEN ANNAN  
ÄN UPPHOVSMA NNEN HAR RÄTT ATT NYTTJA DEN ELLER FÖRFOGA  
ÖVER DENNA RITNING UTAN DENNES TILLSTÄND.

**LINDEN 7**  
TRELLEBORGS KOMMUN


**RELATIONSRTNING**  
ÖVERENSSTÄMMELSER I FÖRHÅLLANDE TILL BYGGNADENS  
VERKLIGA MÅTT, PLANLÖSNING ETC KAN FÖREKOMMA

**PLANRITNING: BOTTENPLAN**  
Originalritning


DAT. 2026 - 04 - 23  
Ritning:  
Arkitekt Anders Wallström  
a\_wallstrom@hotmail.com, tel +46707874361

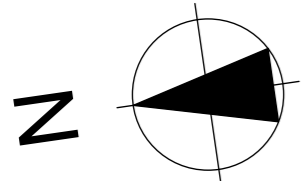

SKALA 1:100 (A3)

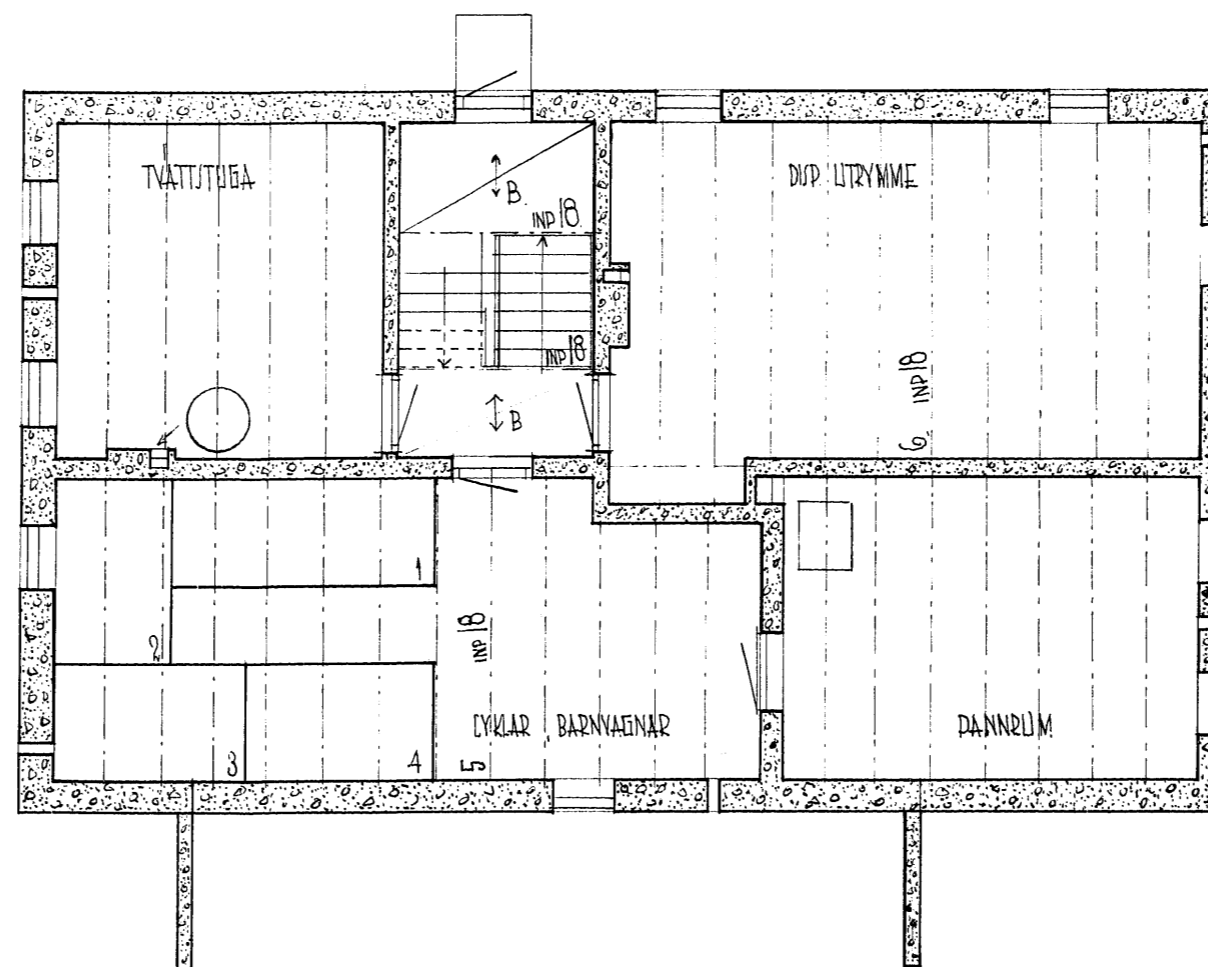

## KÄLLARPLAN

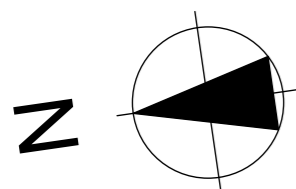

SKALA 1:100 (A3)

*Hilding Ottosson*

### COPYRIGHT

UPPHOVSÄTTEN TILL DENNA RITNING TILLKOMMER BOUTREDNINGS- OCH MÄKLARFIRMAN HILDING OTTOSSON AB ENLIGT UPPHOVSÄTTSLAGEN (1980:729). DETTA INNEBÄR ATT INGEN ANNAN ÄN UPPHOVSMANNEN HAR RÄTT ATT NYTTJA DEN ELLER FÖRFOGA ÖVER DENNA RITNING UTAN DENNES TILLSTÅND.

LINDEN 7  
TRELLEBORGS KOMMUN

### RELATIONS-RITNING

OÖVERENSSTÄMMELSER I FÖRHÅLLANDE TILL BYGGNADENS VERKLIGA MÅTT. PLANLÖSNING ETC KAN FÖREKOMMA

PLANRITNING: KÄLLARPLAN  
Originalritning

DAT. 2026 - 04 - 23

Ritning:  
Arkitekt Anders Wallström  
a\_wallstrom@hotmail.com, tel +46707874361