
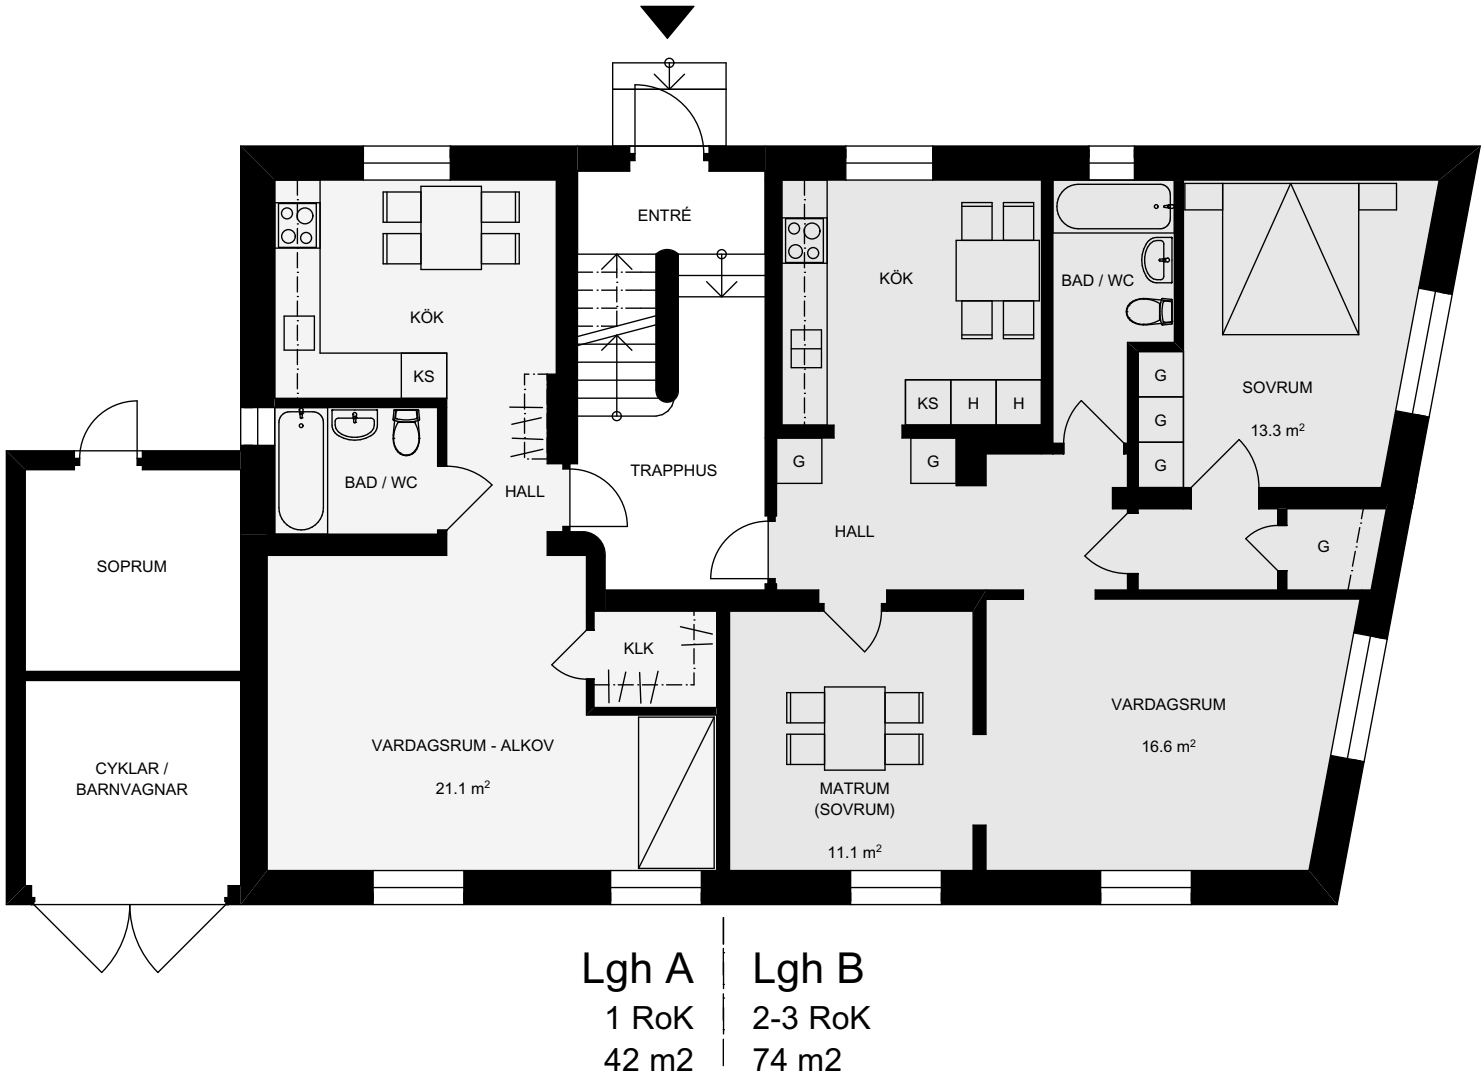
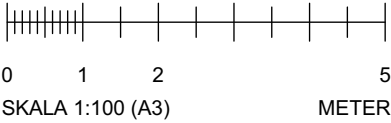


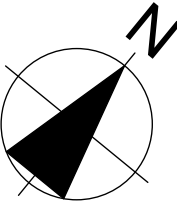

BOTTENPLAN

YTOR

BOA - Boarea:
Bottenplan: 42+74= 116 m²
Ovanplan: 41+66= 107 m²
Totalt: 223 m²

ÖVA - Övrig area:
Bottenplan: 29 m²
Ovanplan: 13 m²
Källarplan: 126 m²
Totalt: 168 m²

Hilding Ottosson

COPYRIGHT
UPPHOVSÄTTEN TILL DENNA RITNING TILLKOMMER BOUTREDNINGS-
OCH MÄKLARFIRMAN HILDING OTTOSSON AB ENLIGT
UPPHOVSÄTTSLAGEN (1986:729). DETTA INNEBÄR ATT INGEN ANNAN
ÄN UPPHOVSMANNEN HAR RÄTT ATT NYTTJA DEN ELLER FÖRFOGA
ÖVER DENNA RITNING UTAN DENNES TILLSTÄND.

ÖSTRA HAGA 6
YSTAD

RELATIONSITNING
ÖVERENSSTÄMMELSER I FÖRHÅLLANDE TILL BYGGNADENS
VERKLIGA MÅTT, PLANLÖSNING ETC KAN FÖREKOMMA

BOTTENPLAN

SKALA: 1:100 (A3)

DAT. 2026 - 09 -10

Ritning:
Arkitekt Anders Wallström
a_wallstrom@hotmail.com, tel +46707874361