


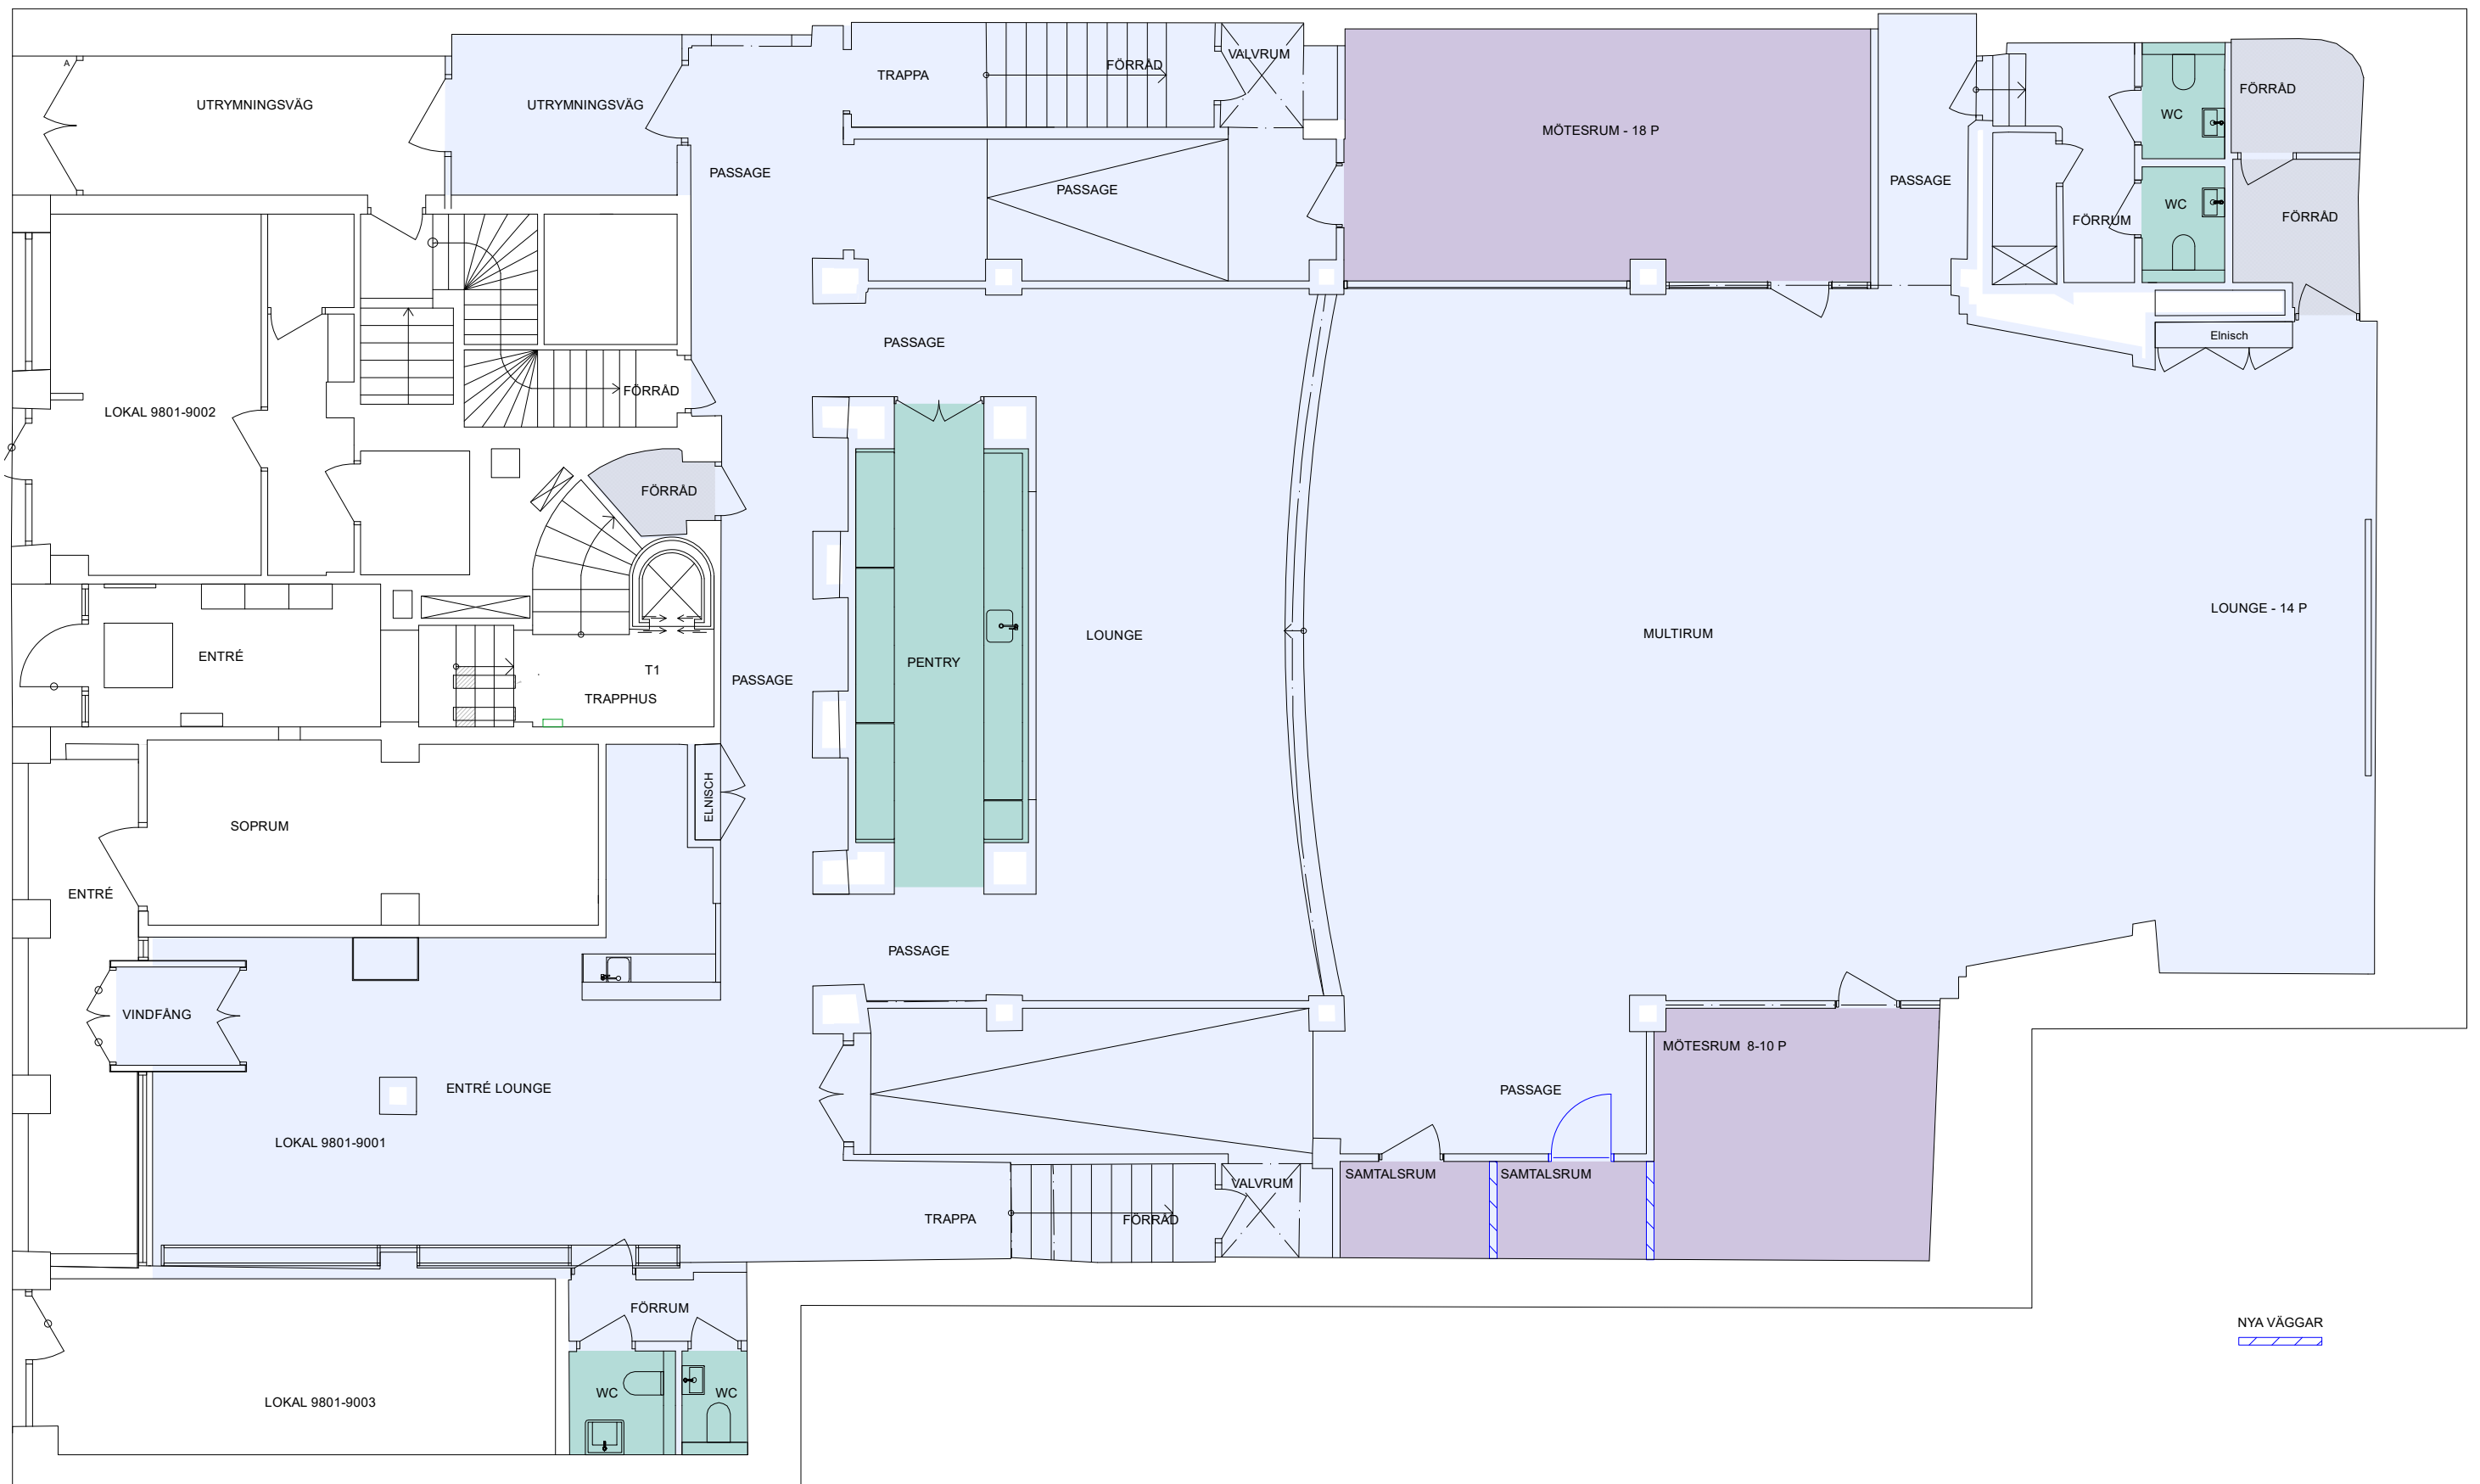

0 1 2 3 4 5
SKALA 1:100/A3

2015-01-15

BOTTENVÅNING
KV. DIAMANTEN 12
KUNGSHOLMSGATAN 21