



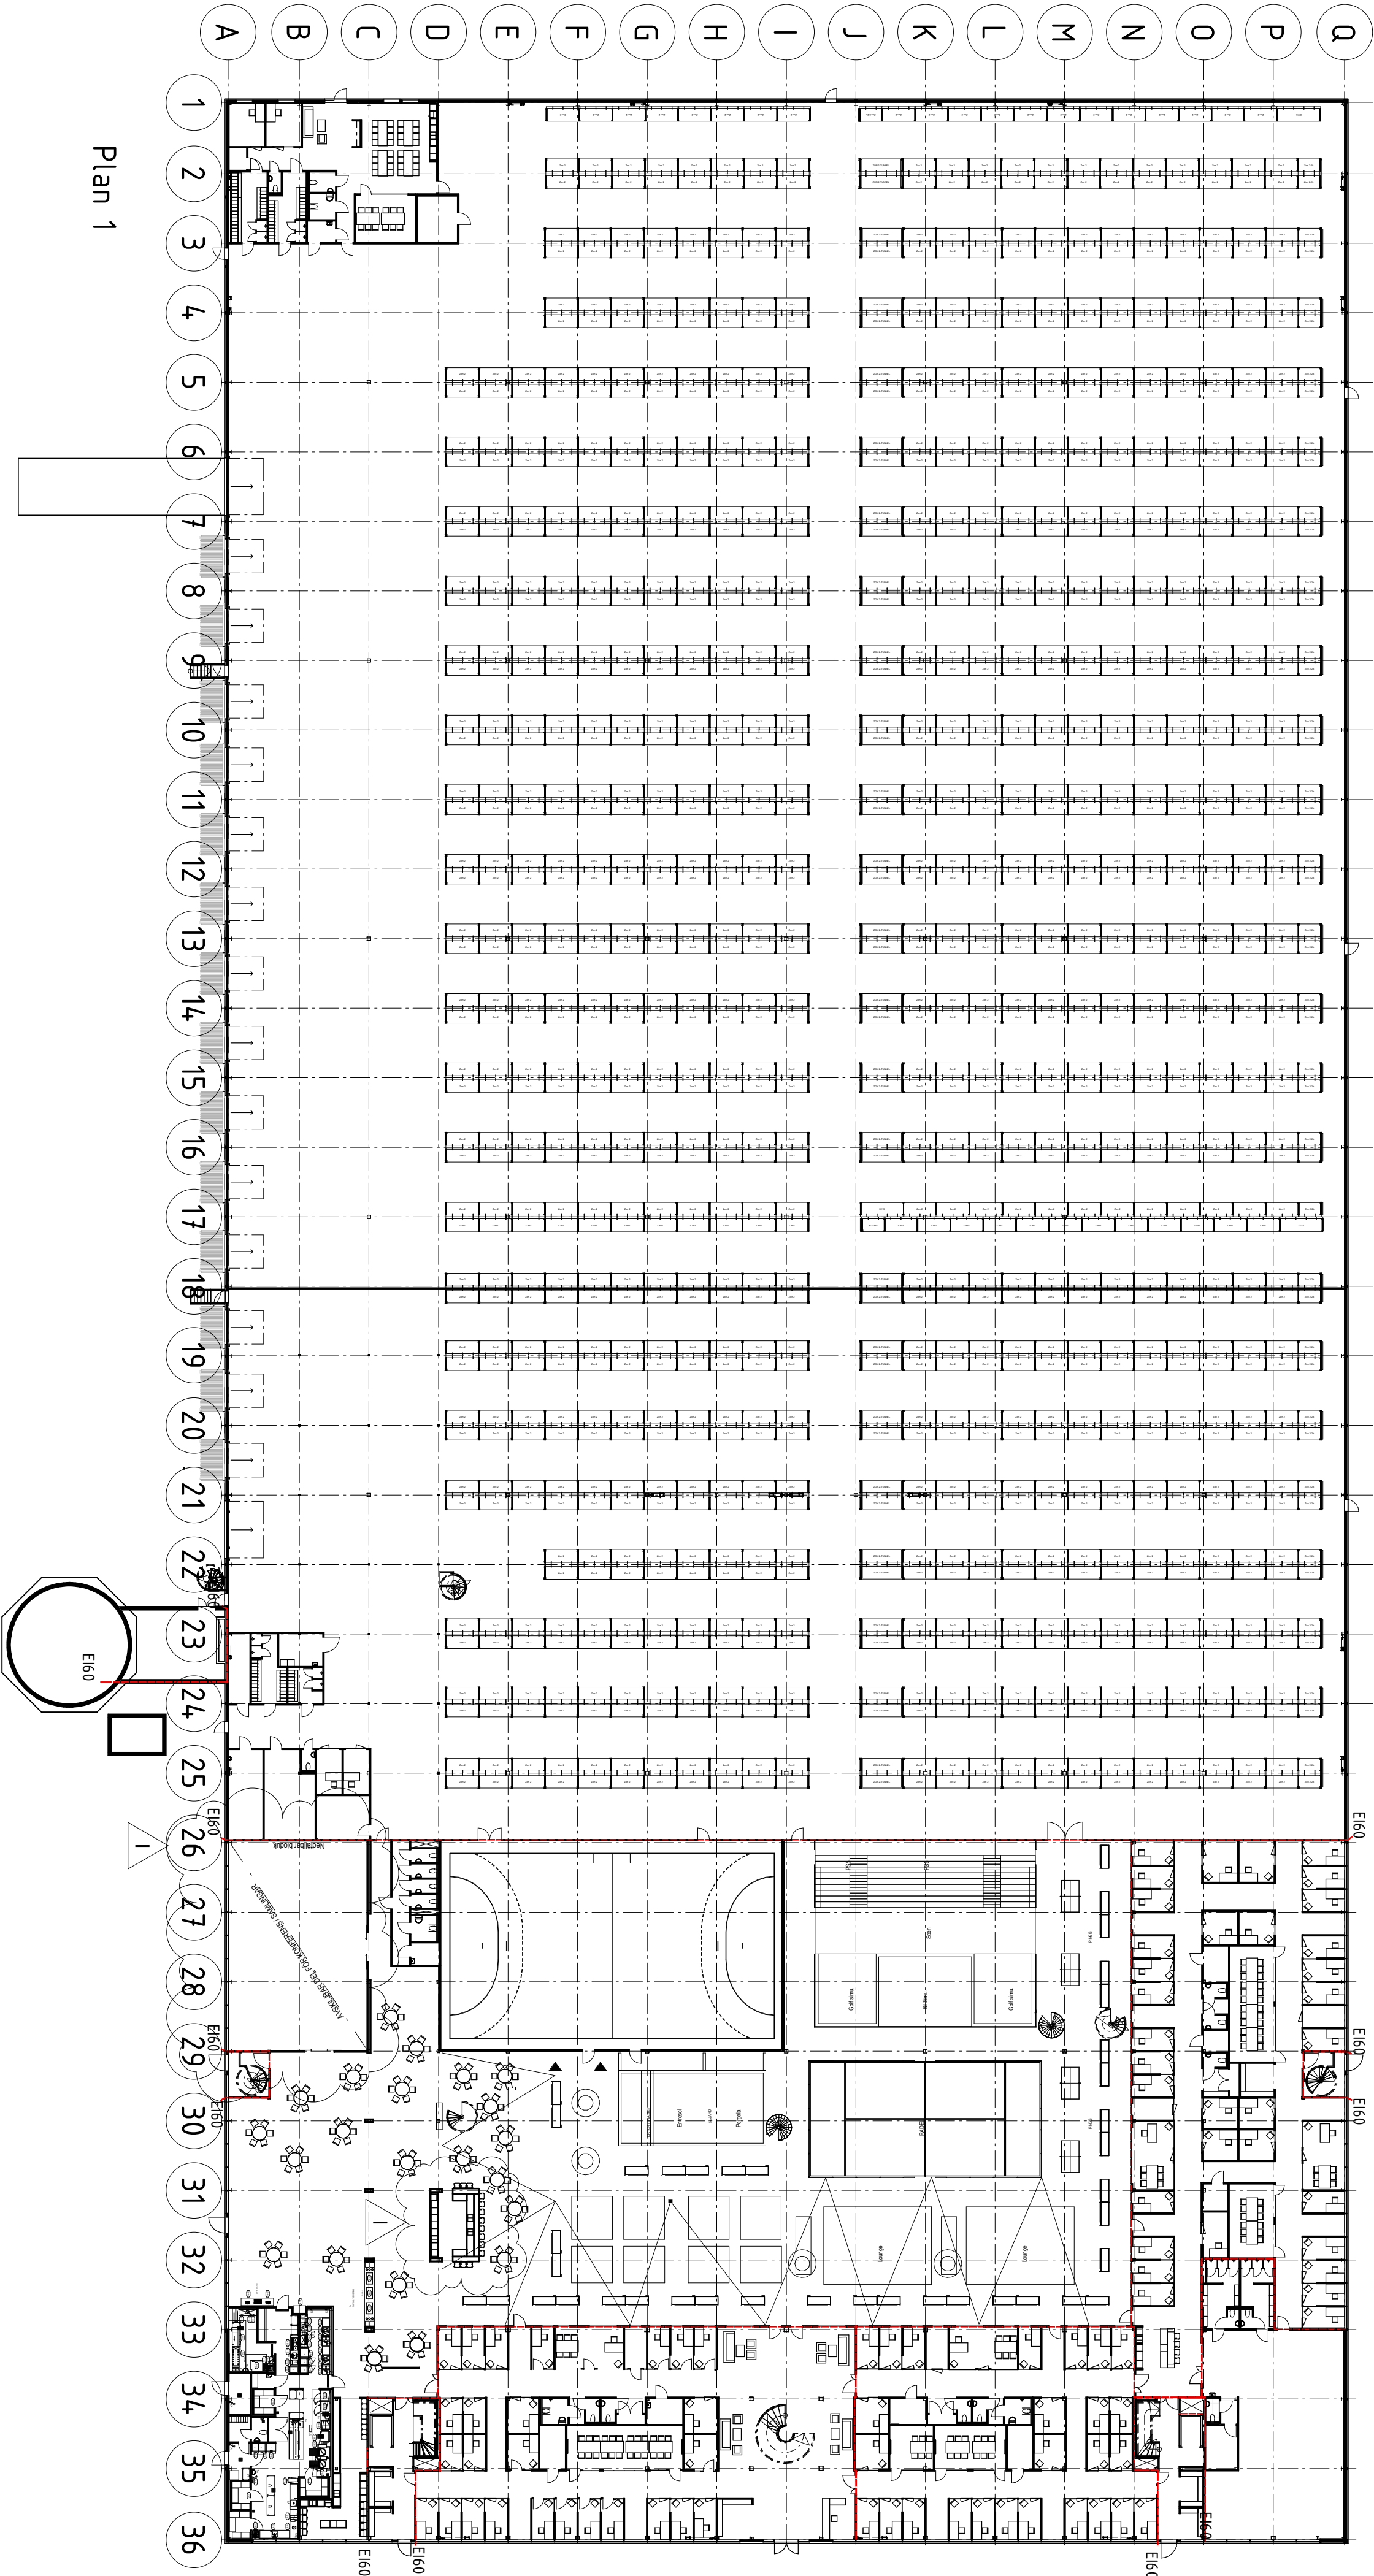

Plan 1

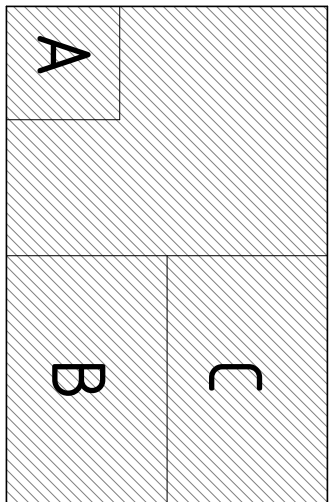

I	Ändring bar/konferens	2023-04-13	JA
H	Ändring park	2023-03-23	JA
F	Ändring planering	2023-03-13	JA
B	Ändring park	2023-02-02	JA
A	Ändring storkök	2023-02-02	JA
BET	ÄNDRINGEN AVSEER	DATUM	SIGN

Bygghandling

YLAB

LARSSONS
BYGG AB

STIGAMO
STÖDSTÖRP 2:13

A YLAB

tel. 036-800 87

UTSEENING
261
ER
2023-01-27

UTSEENINGEN AV
ER
2023-01-27

UTSEENINGEN AV
ER
2023-01-27

Nybyggnation av Kontor / Lager
Plan 1

SKALA	NUMMER	BET
A1 1:400	A-40-1-101	I
A3 1:800		