


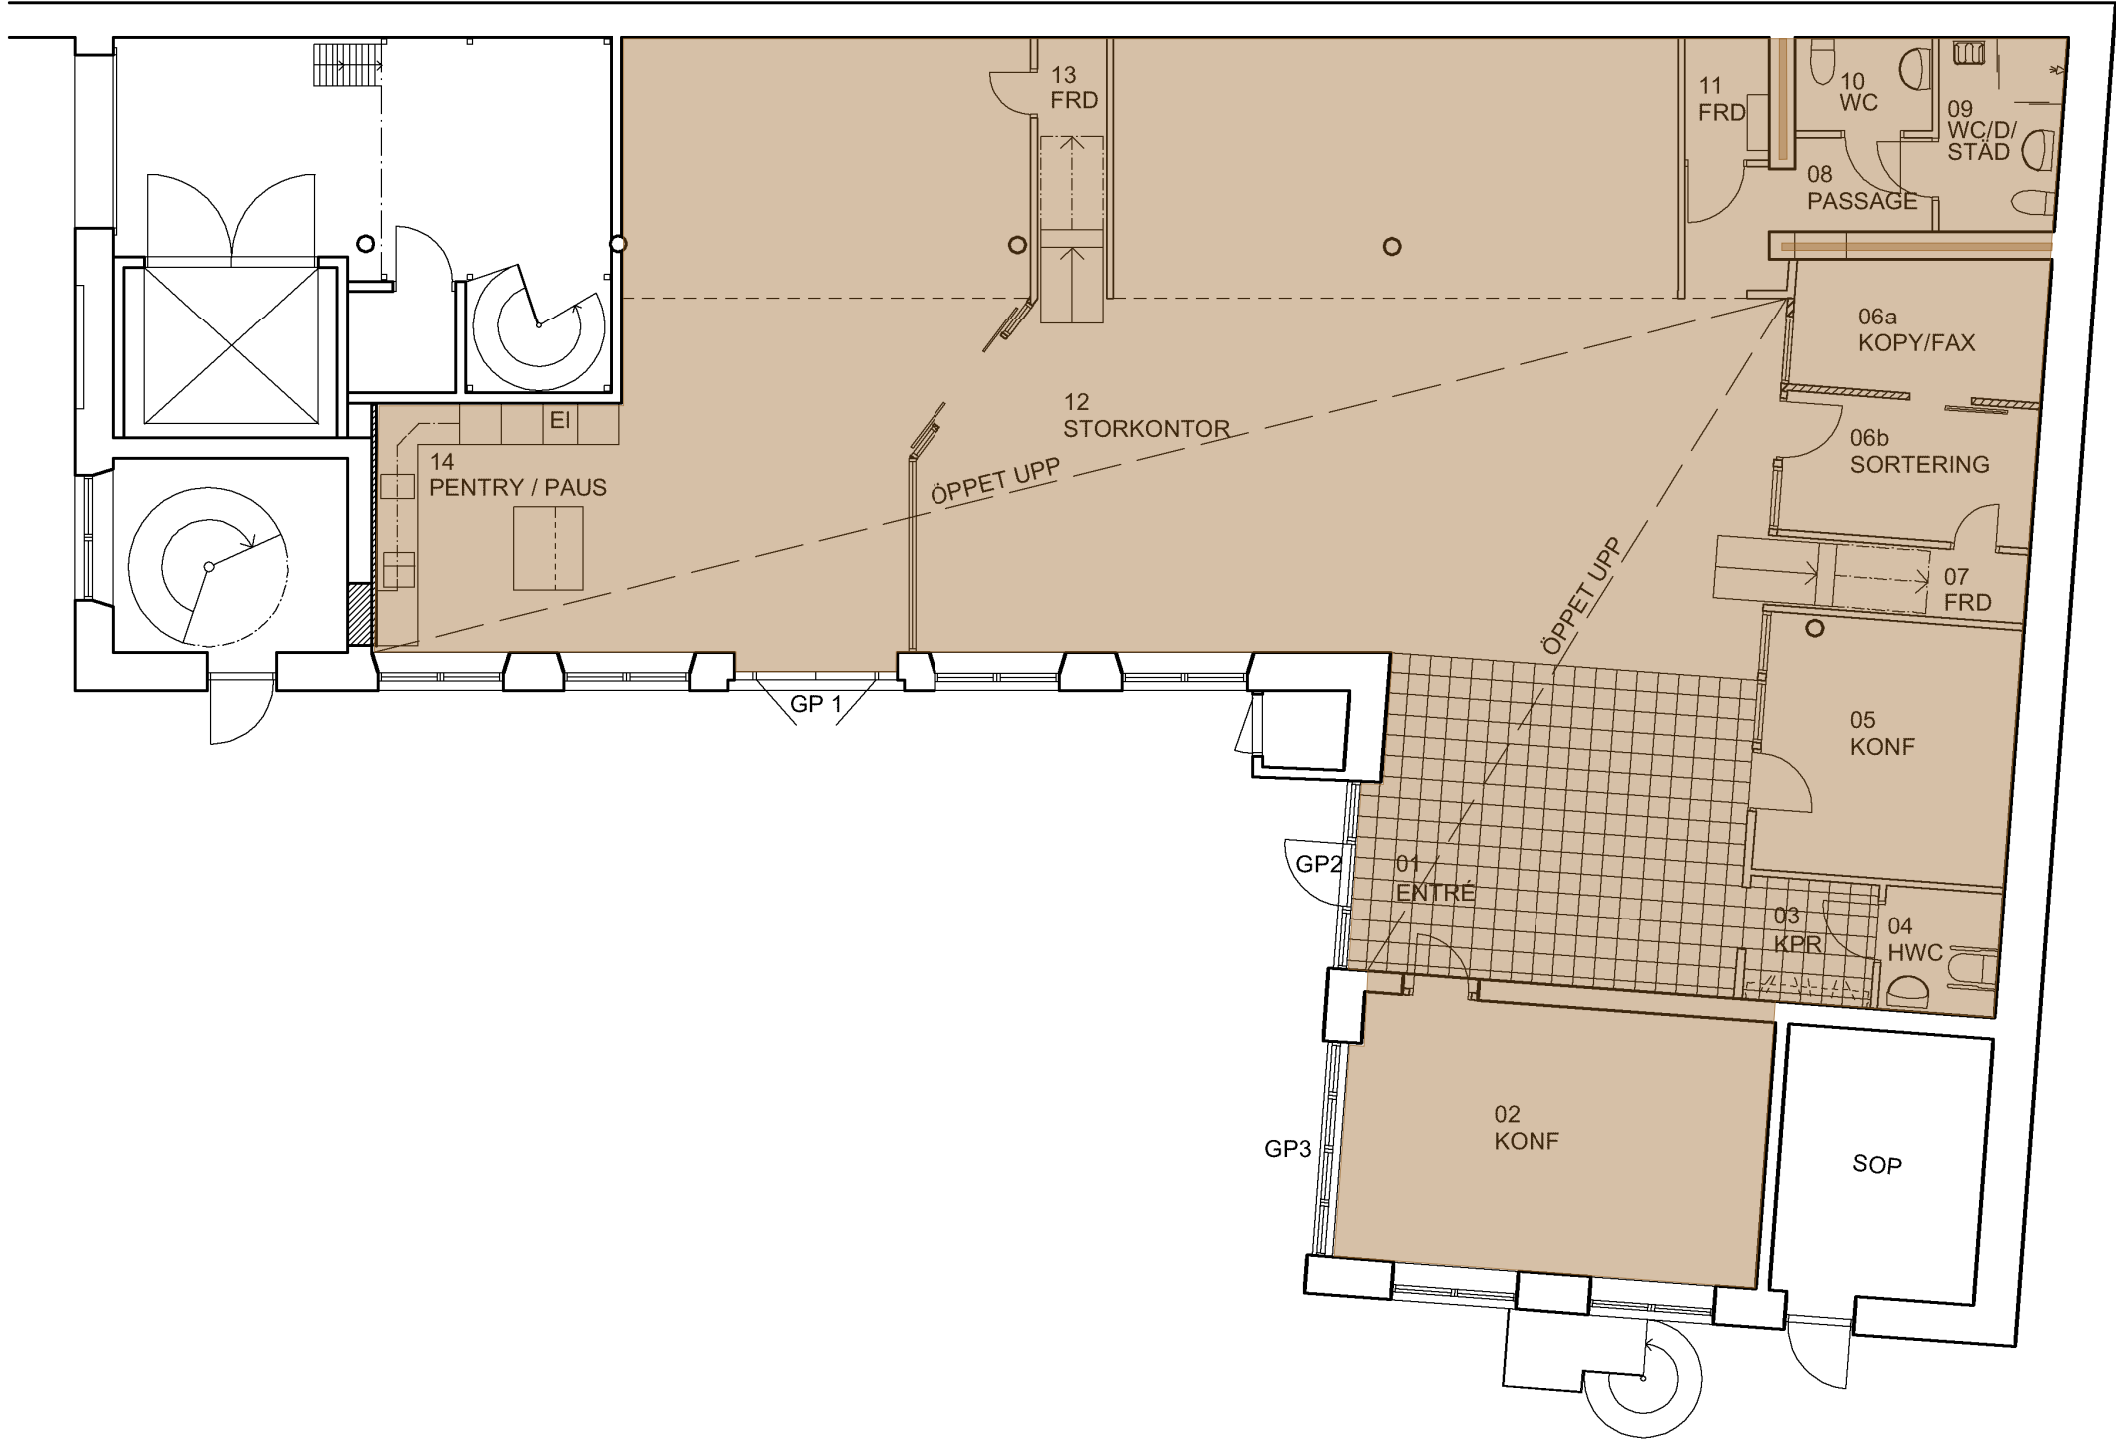

FÖRESKRIFTER o FÖRKLARINGAR

Mått anges i millimeter, där ej annat påvisas.

Samtliga mått kontrolleras på plats.

BET	ANT	ÄNDRING AVSER	DATUM	SIGN
RELATION 11-11-23				
KV. VATTUORMEN 43				
 Lundbergs				
VIZ Arkitektkontor AB		tel nr. 08 - 55 69 19 00		
K				
V				
Vs				
E				
Sp				
UPPDRAG NR		RTAD AV	HANDLAGGARE	
		F. MASSARO	A. LINDQVIST	
DATUM		ÄNDRING		
2011-08-15				A. LINDQVIST
RELATIONSUNDERLAG				
BOTTENVÄNING				
Plan 2 (BV)				
SKALA	NUMMER		BET	
A3 - 1:100	A-40.1-102.1			

FÖRESKRIFTER o FÖRKLARINGAR

Mått anges i millimeter, där ej annat påvisas.

Samtliga mått kontrolleras på plats.

BET	ANT	ÄNDRING AVSER	DATUM	SIGN
RELATION 11-11-23				
KV. VATTUORMEN 43				
 Lundbergs				
VIZ Arkitektkontor AB		tel nr. 08 - 55 69 19 00		
K				
V				
Vs				
E				
Sp				
UPPDRAG NR	2011-08-15	RITAD AV	F. MASSARO	HANDLAGGARE
		ANSVARIG	A. LINDQVIST	
RELATIONSUNDERLAG				
ENTRESOL				
Plan 2 (BV)				
SKALA	A3 - 1:100	NUMMER	A-40.1-102.2	BET

