



FÖRKLARINGAR

INMÄTNING AV BROKTORP 4. FÖR VIDARE
PROJEKTERING KRÄVS FASTSTÄLLANDE AV
VENTILATION, EL OCH KONSTRUKTION.

UT = UNDERTAK
FG = FÄRDIGT GÖLV
= REGELVÄGG

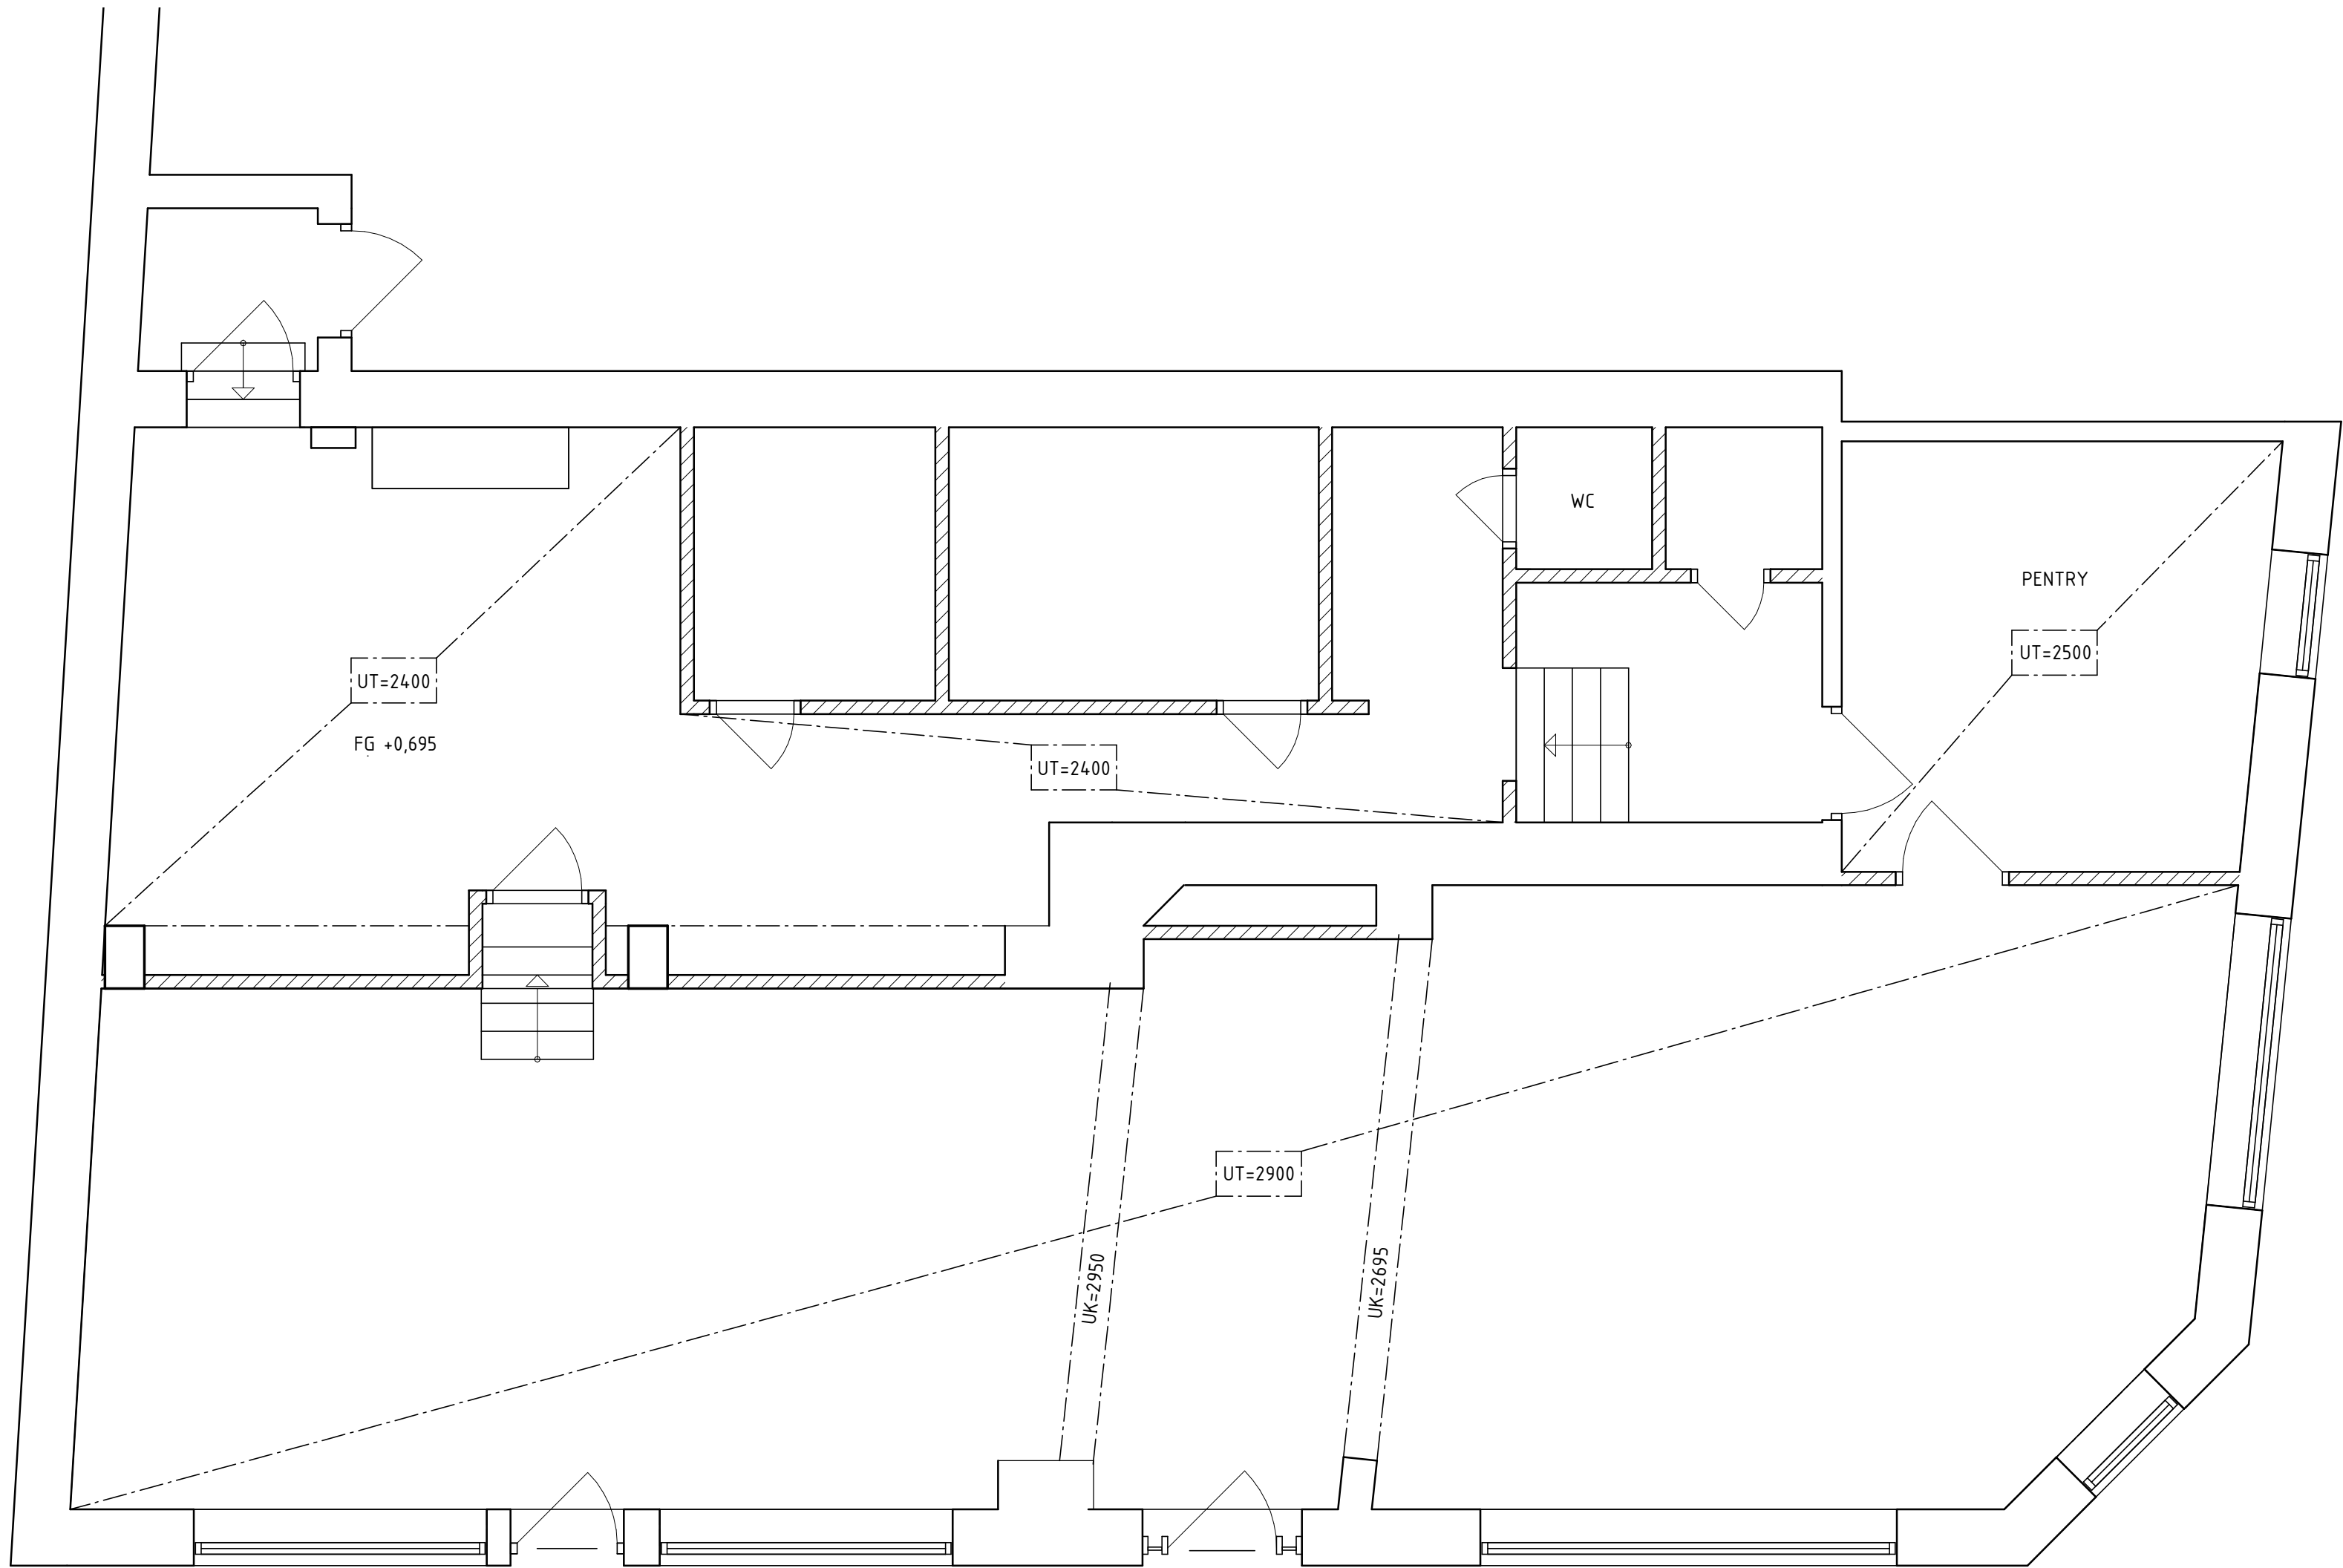

RITNINGEN ÄR UPPRÄTTAD UTFRÅN
ÄLDRE BEFINTLIGA HANDLINGAR SAMT
KONTROLLMÅTT PÅ PLATS. MÅTT
RIKTIGHET KAN INTE GARANTERAS.
MÅTT KONTROLLERAS PÅ PLATS AV
BERÖRD PART.

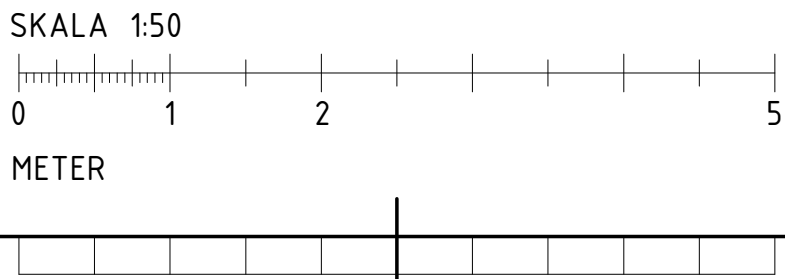

BET	ÄNDRINGEN AVSER		DATUM	SIGN
INMÄTNING				
BROKTORP 4				
white Badhusgatan 10, SE-302 32 Halmstad Tel +46(0)35-15 24 00, www.whitearkitekter.com				
UPPDRAG NR 3115680100	RITAD AV SL	HÄNDLÄGGARE SL		
DATUM 2022-09-07	UPPDRAGSLEDARE G.GRÖNBECK	ANSVARIG ARKITEKT G.GRÖNBECK		
PLANRITNING				
SKALA A1 1:50 A3 1:100	NUMMER A-40-1-1010			BET