
Yta: ca 350-400 kvm

Pentry/Lounge Utökad storlek

Mötesrum 4-6 pers

Kopiering/skrivare

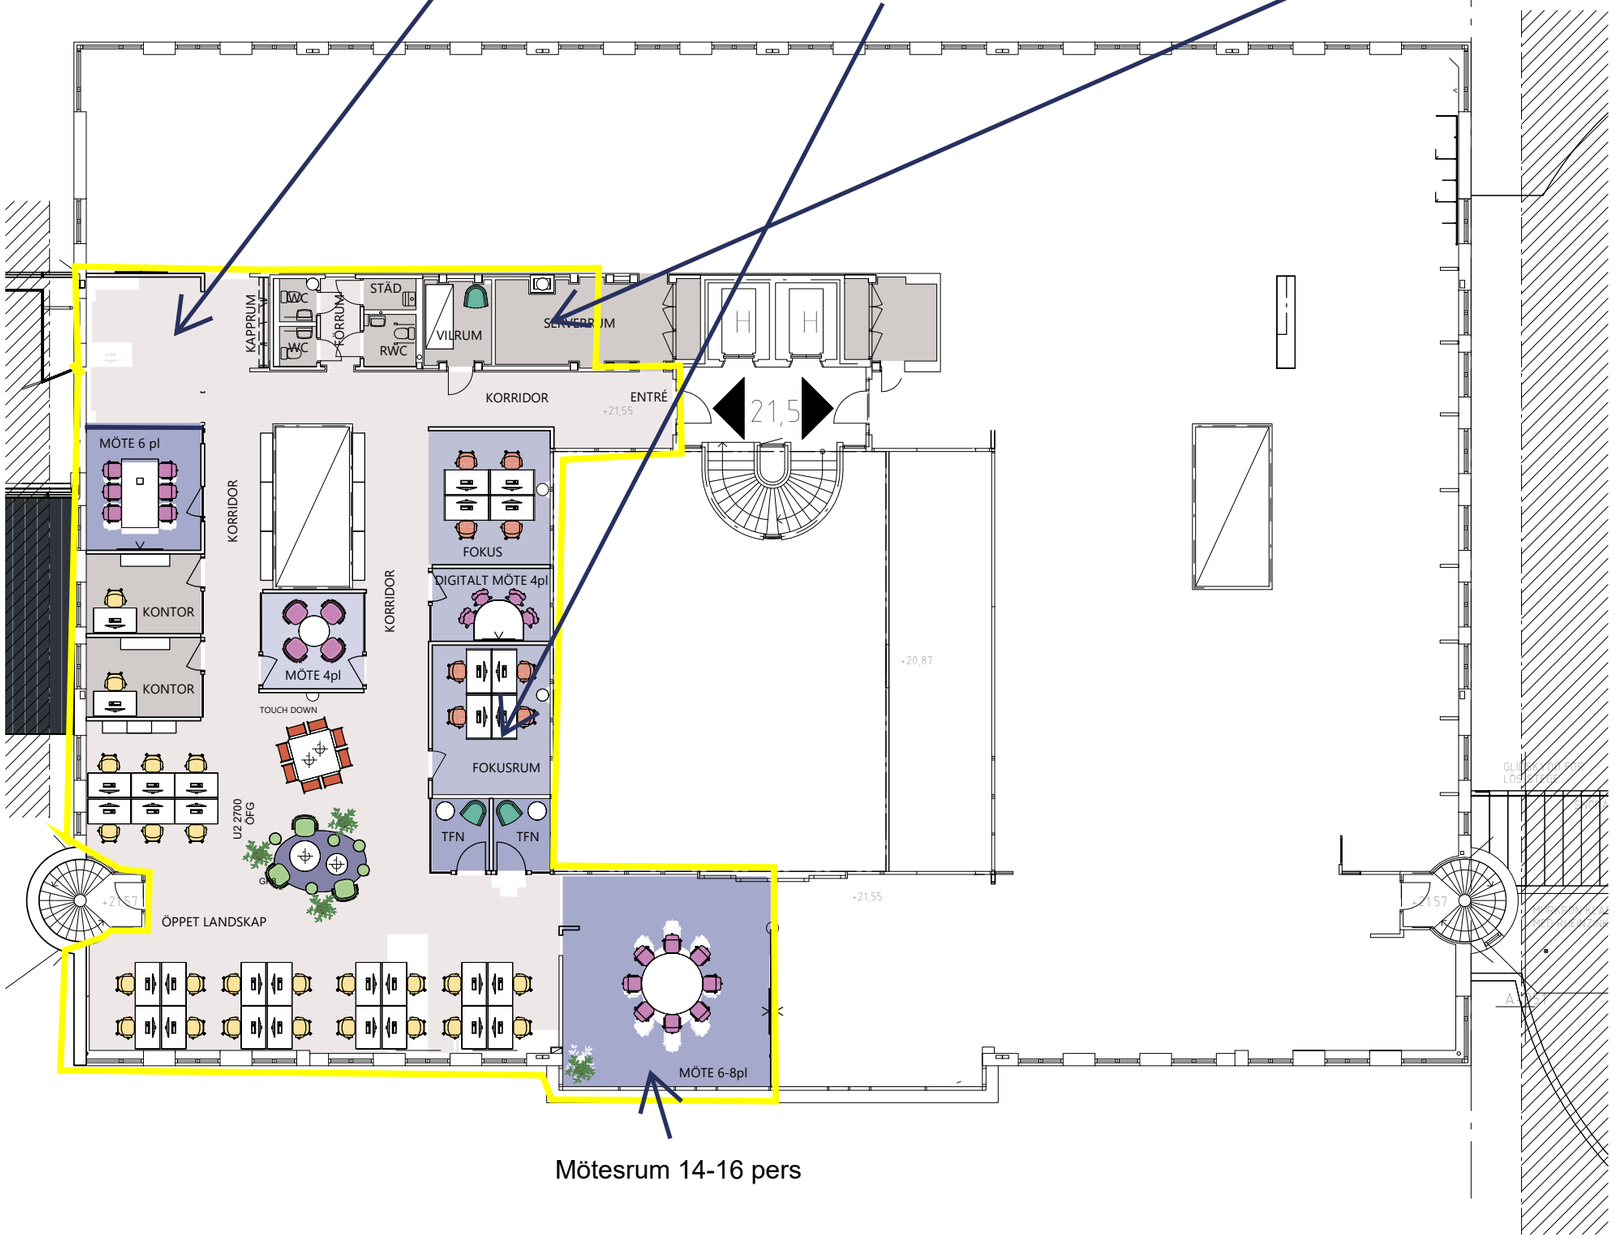

Mötesrum 14-16 pers

1. ARBETSPLATSER
- PROJEKT-/TEAMPLATS
- TOUCH DOWN/HOT DESK
- FOKUSPLATS
- ÖPPET LANDSKAP/ KONTOR

2. MÖTESPLATSER
- INFORMELLT MÖTE
- MÖTESRUM
- UTBILDNING

3. PAUSPLATSER
- LOUNGE
- TORG/KÖK
- STOL/PALL

Plan 4 TOTALT
LOKALYTA ca 1203m²

spectrum arkitekter

SKALA 1:200

0 1 2 5 10

FASTPARTNER

HILTON 5
PLAN 4_: HUS 2 SÄLJSKISS