

FÖRKLARINGAR


SE RITNING A-40-3-100

FÖRESKRIFTER

SE RITNING A-40-3-100

HÄNVISNING

SE RITNING A-40-3-100

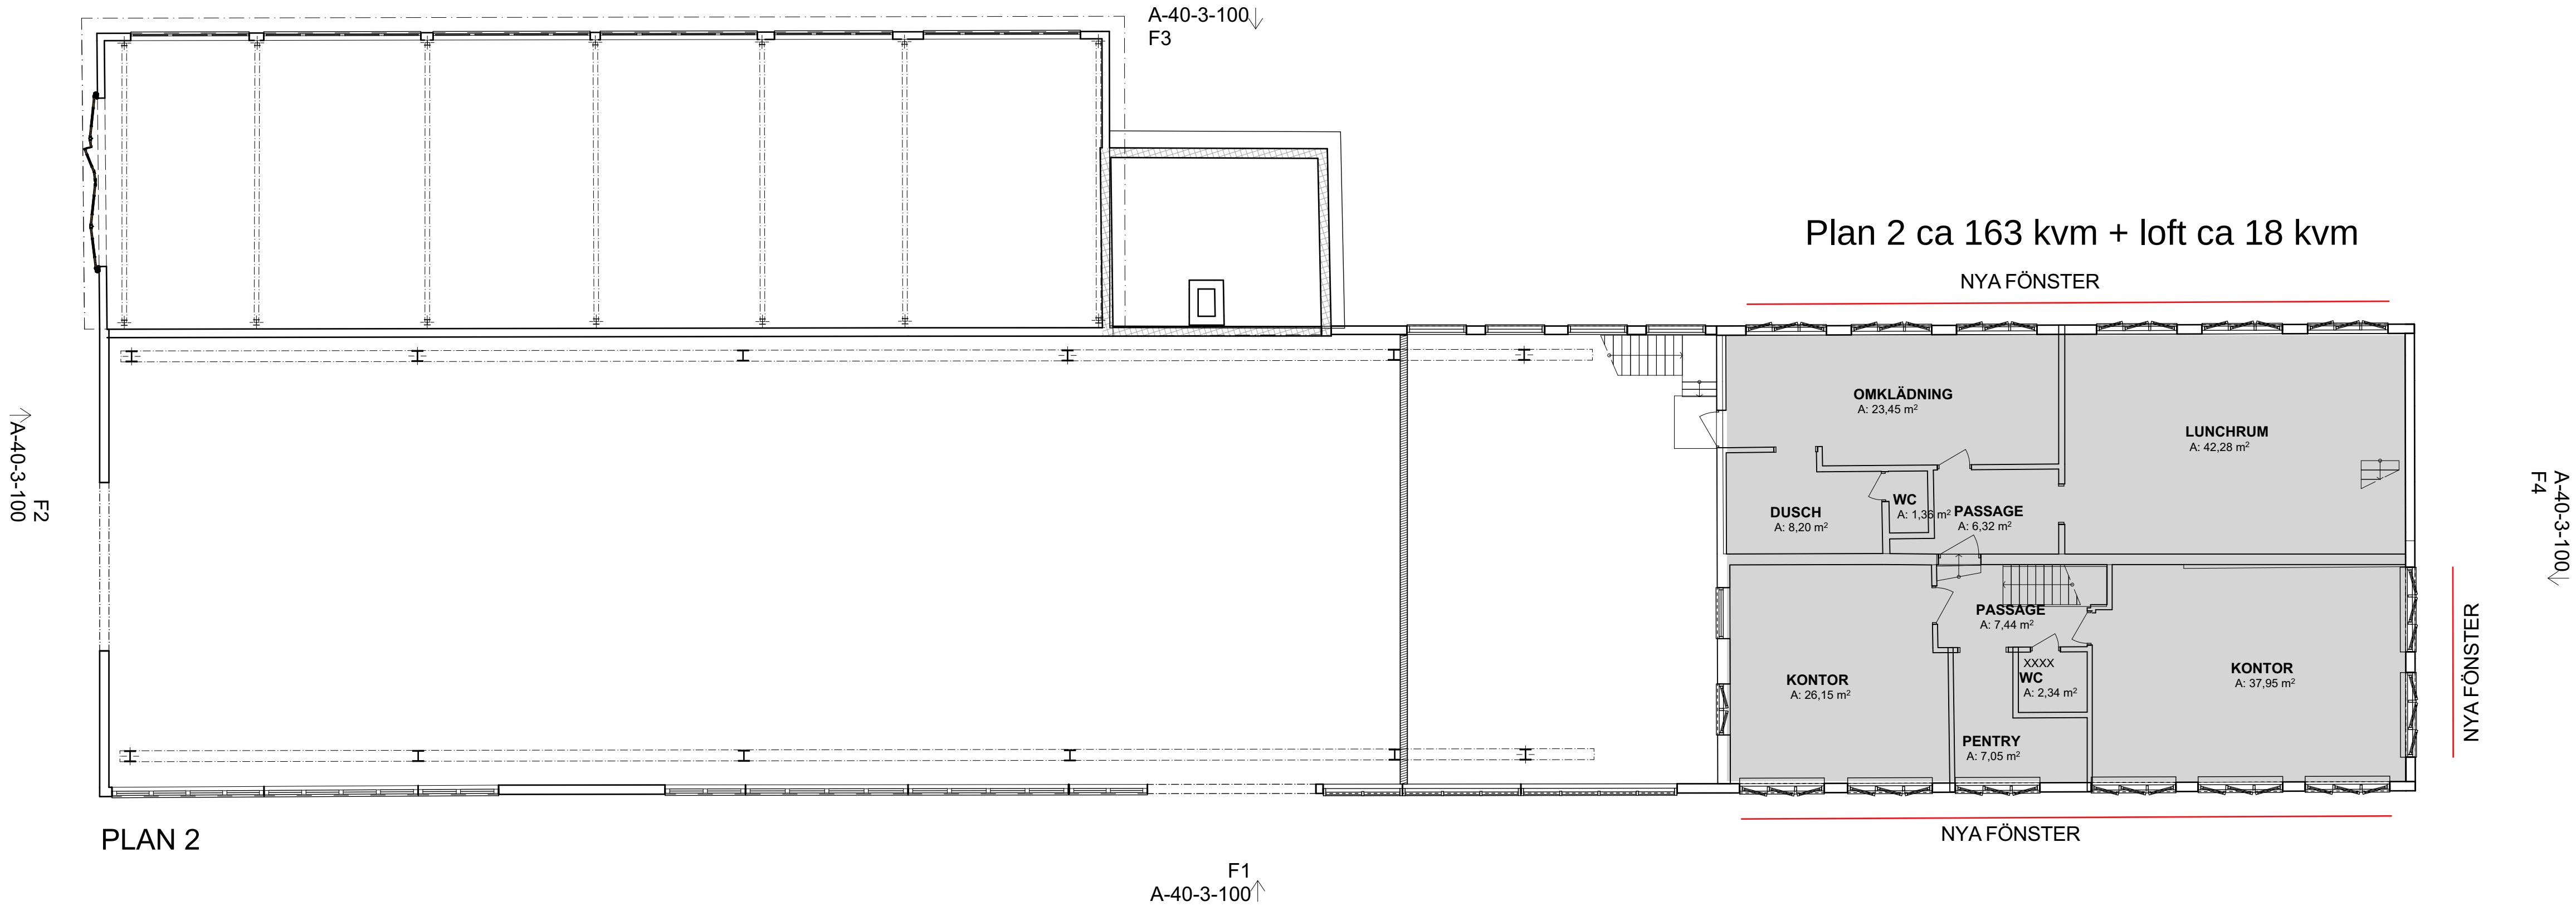

|                                                       |                        |               |                |       |
|-------------------------------------------------------|------------------------|---------------|----------------|-------|
|                                                       |                        |               |                |       |
| BET                                                   | ANT                    | ÄNDRING AVSER | DATUM          | Sign. |
| BYGGLOVSHANDLING                                      |                        |               |                |       |
| SÖDERBYMALM 7:6                                       |                        |               |                |       |
| <div><div></div><div>ETTELVA ARKITEKTER /</div></div> |                        |               |                |       |
| BYGG-<br>HERRE                                        | P-info BESTÄLLARE      |               |                |       |
| A                                                     | ETTELVA Arkitekter AB/ |               |                |       |
| K                                                     | P-info K-Konsult       |               |                |       |
| E                                                     | P-info E-Konsult       |               |                |       |
| V                                                     | P-info V-Konsult       |               |                |       |
| Br                                                    | P-info Br-Konsult      |               |                |       |
| UPPDRAG NR                                            | RITAD AV               |               | HANDLÄGGARE    |       |
| 2838                                                  | BW                     |               | Erik Björnhage |       |
| DATUM                                                 | ANSVARIG               |               |                |       |
| 2025-01-20                                            | Joakim Schiött         |               |                |       |
| Planer                                                |                        |               |                |       |
| Plan 2                                                |                        |               |                |       |
| SKALAA1<br>1:100                                      | NUMMER                 |               |                | BET   |
|                                                       | A-40-1-102             |               |                |       |