

FÖRKLARINGAR


SE RITNING A-40-3-100

FÖRESKRIFTER

SE RITNING A-40-3-100

HÄNVISNING

SE RITNING A-40-3-100

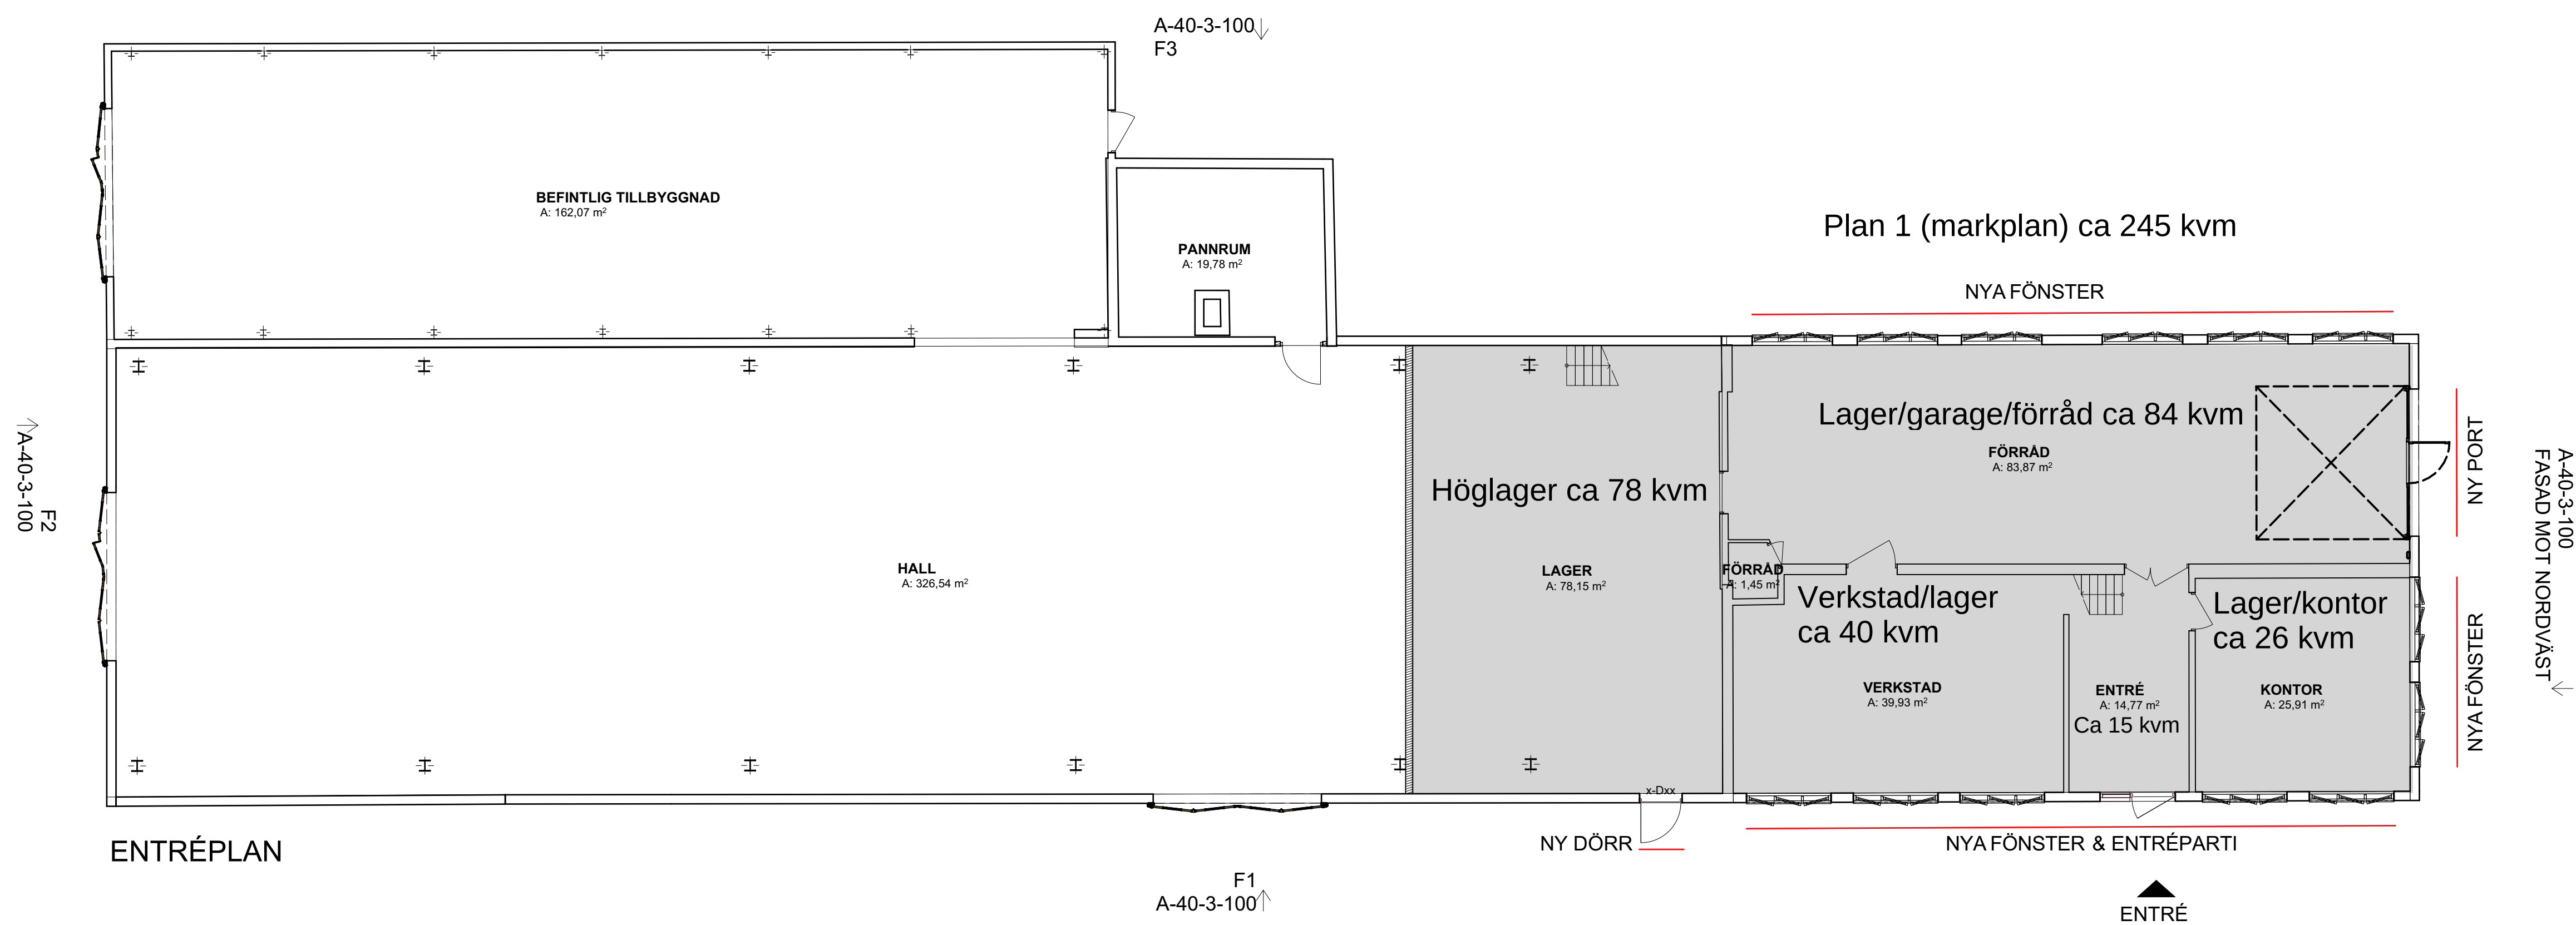

SKALA 1:100



BET	ANT	ÄNDRING AVSER	DATUM	Sign
-----	-----	---------------	-------	------

BYGGLOVSHANDLING

SÖDERBYMALM 7:6



BYGG- HERRE	P-info BESTÅLLARE
(A)	ETTELVA/Arkitektter AB/
K	P-info K-Konsult
E	P-info E-Konsult
V	P-info V-Konsult
Br	P-info Br-Konsult

UPPDRAG NR	RITAD AV	HANDLÄGGARE
2838	BW	Erik Björnhage
DATUM	ANSVARIG	
2025-01-20	Joakim Schiött	

Planer
Plan 1

SKALAA1 1:100	NUMBER A-40-1-101	BET
------------------	-----------------------------	-----