
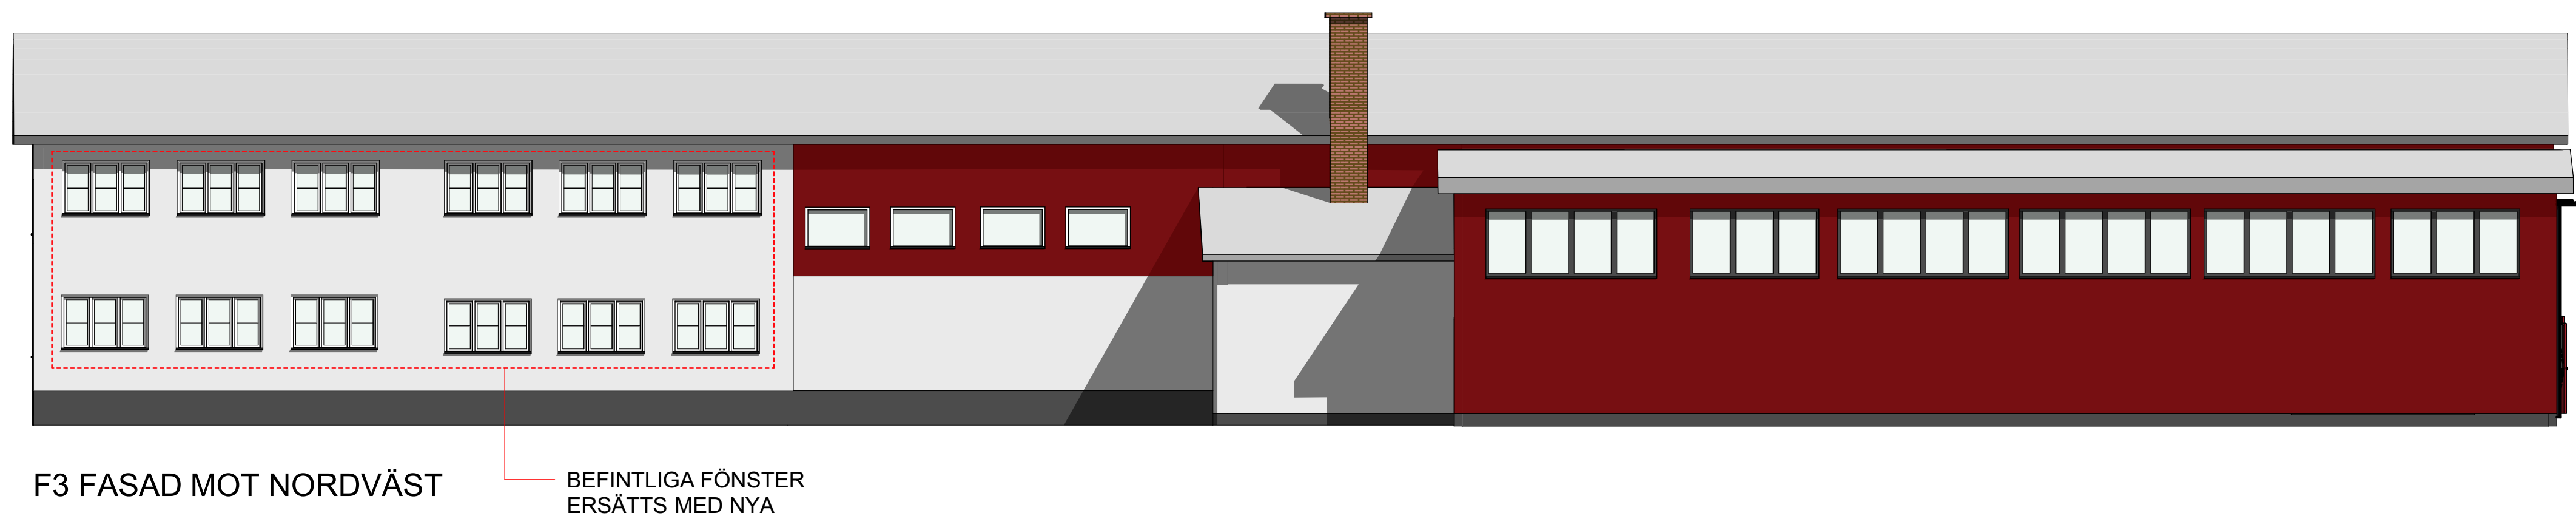
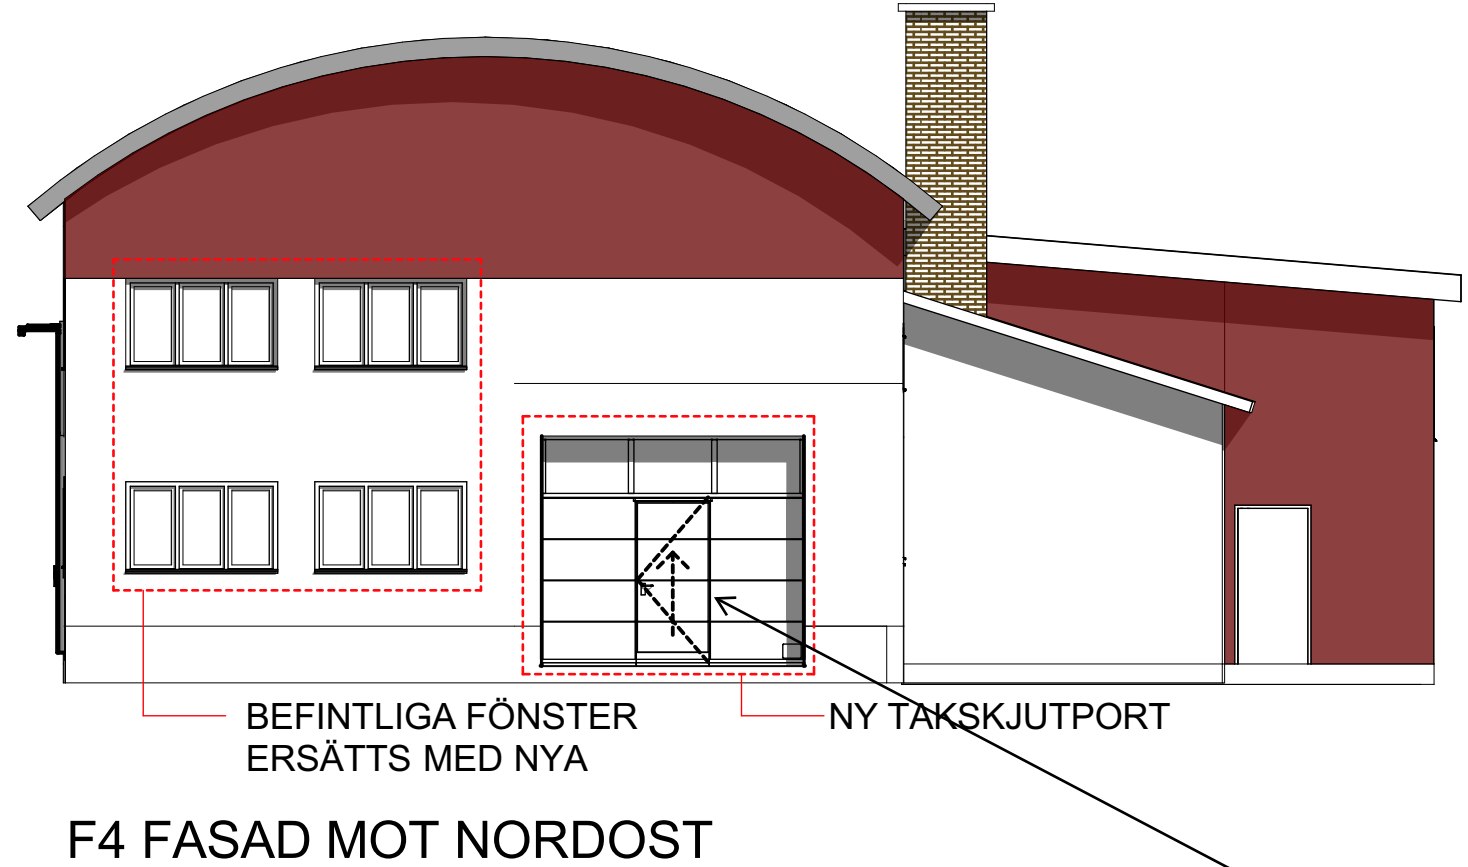
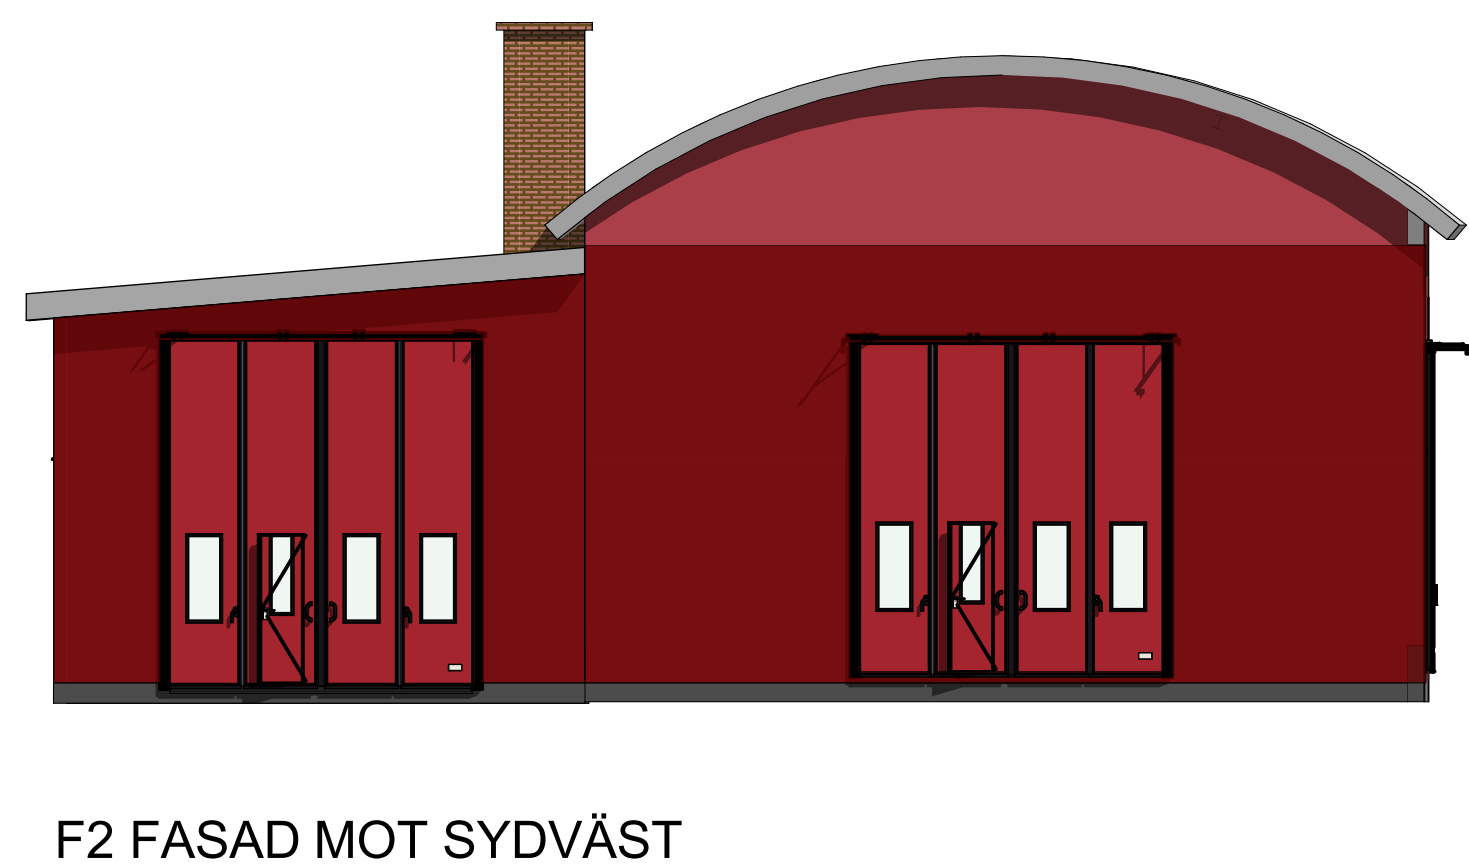


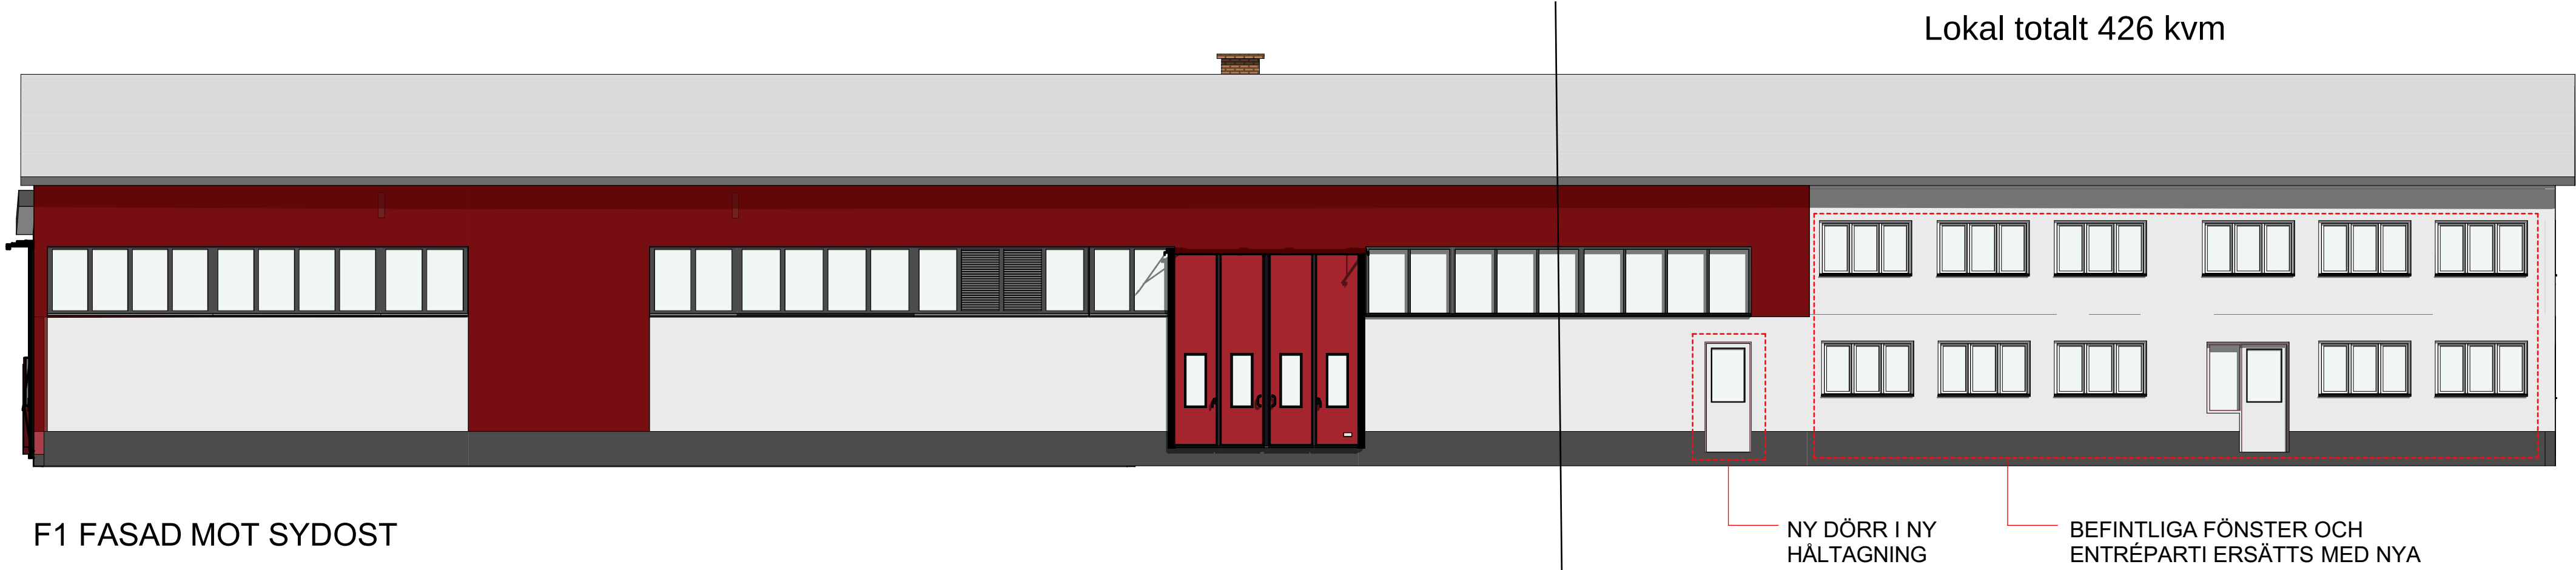

FÖRKLARINGAR

MARKERINGSRAM FÖR AKTUELLA FASADÄNDRINGAR

FÖRESKRIFTER

BEFINTLIGA FÖNSTER ERSÄTTS MED NYA. STORLEK OCH KULÖR LIKA BEFINTLIGA. OMFATTNING ENLIGT MARKERINGAR PÅ PLAN- OCH FASADRITNINGAR I BÅDA PLAN.

BEFINTLIGT ENTRÉPARTI ERSÄTTS MED NYTT. STORLEK OCH KULÖR LIKA BEFINTLIGT.

NY HÄLTAGNING I YTTERVÄGG FÖR UTRYMNINGSDÖRR. STÅLDÖRR MED GLAS I ÖVRE HALVALIKA BEFINTLIG ENTREDÖRR.

NY HÄLTAGNING I FASAD FÖR NY TAKSKJUTPORT. PLACERING OCH ÖPPNINGSMÅTT LIKA TIDIGARE IGENSATT PORTÖPPNING. LJUS KULÖR LIKA FASAD.


FASADER AV RÖD PLÅT OCH LJUS PUTS, KULÖR LIKA BEFINTLIG.

HÄNVISNINGAR

PLACERING AV FÖNSTER, ENTRÉPARTI, UTRYMNINGSDÖRR OCH TAKSKJUTPORT REDOVISAS ÄVEN PÅ SITUATIONSPLAN SAMT PLANER MED RITNINGSNUMMER ENLIGT NEDAN.

A-01-1-100
A-40-1-101
A-40-1-102

Ny port mot gatan

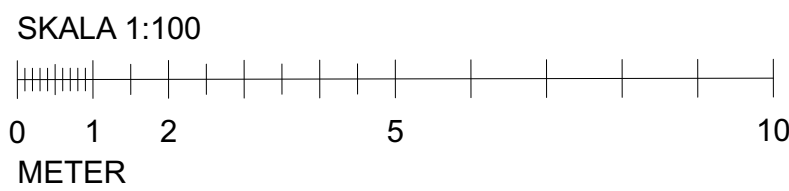

BET	ANT	ÄNDRING AVSER	DATUM	Sign.
BYGGLOVSHANDLING				
SÖDERBYMALM 7:6				
 ETTELVA ARKITEKTER /				
BYGG- HERRE	P-info BESTÄLLARE			
(A)	ETTELVA Arkitekter AB/			
K	P-info K-Konsult			
E	P-info E-Konsult			
V	P-info V-Konsult			
Br	P-info Br-Konsult			
UPPDRAG NR	2838	RITAD AV	BW	HANDLAGGARE
DATUM	2025-01-20	ANSVARIG	Joakim Schiött	Erik Björnhage
Fasader				
Fasader				
SKALAA1 1:100	NUMMER			BET
	A-40-3-100			