


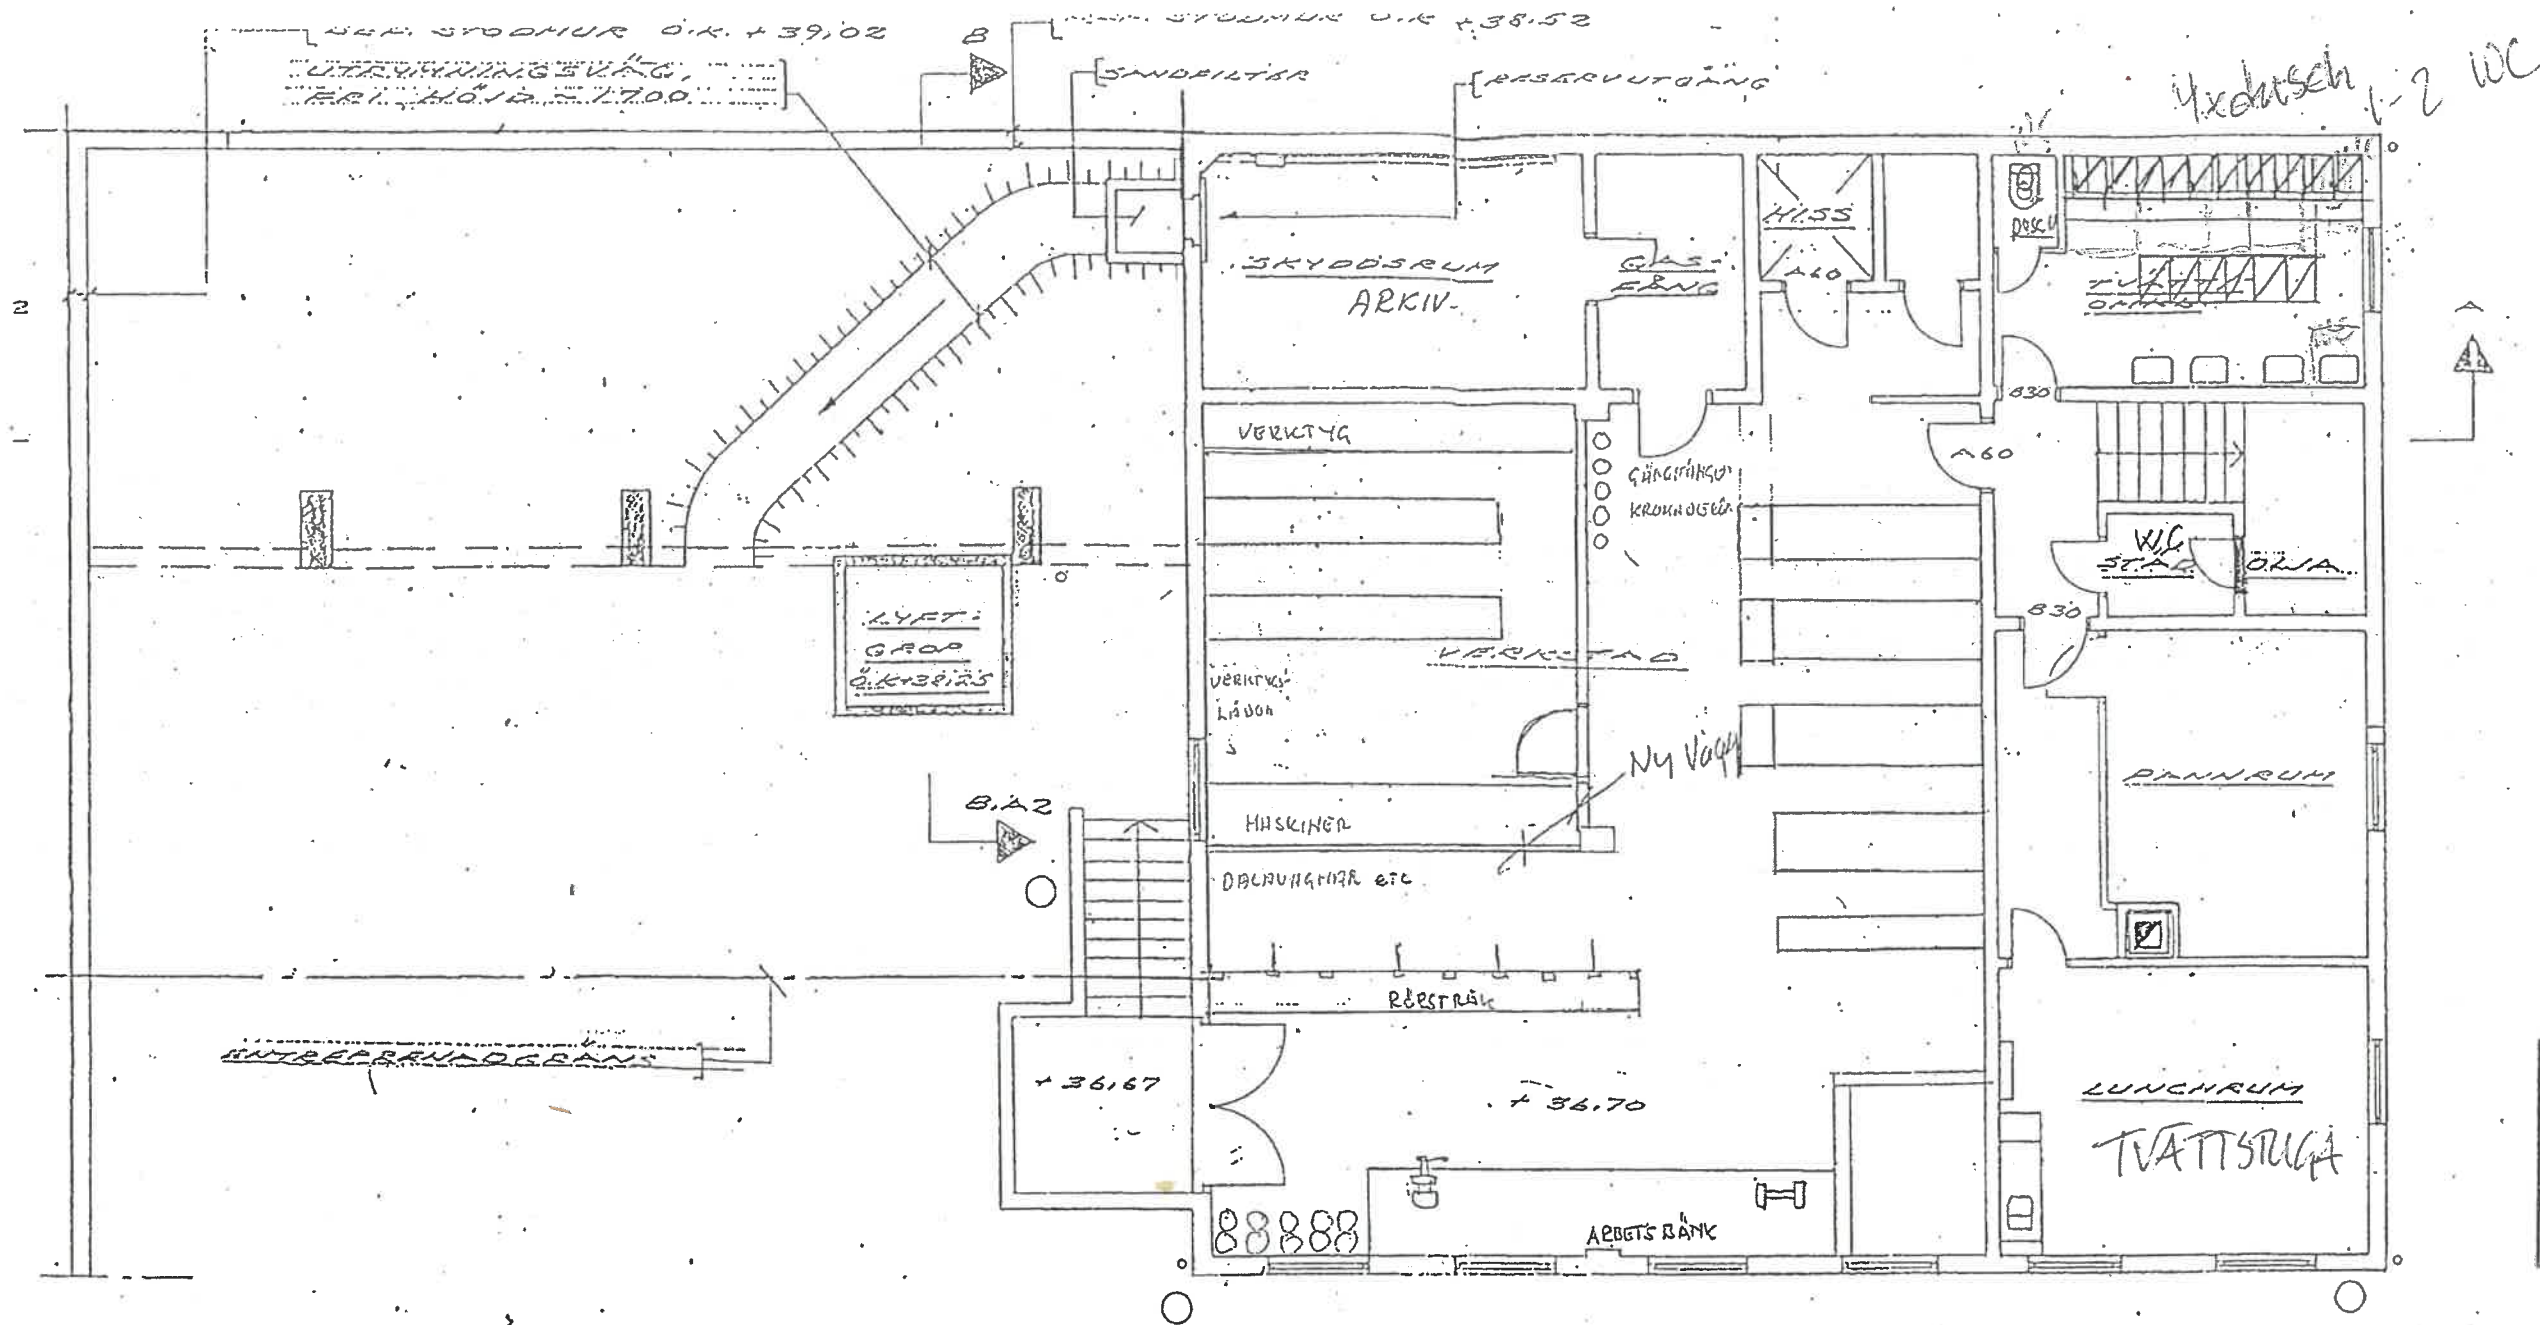

PLAN KÄLLAREVÅNING 1:100

STOCKHOLM STAD Stadsbyggnadskontoret
 Inkom 2015 -11- 23
 Reg.
 Dnr: - 20087 - 57