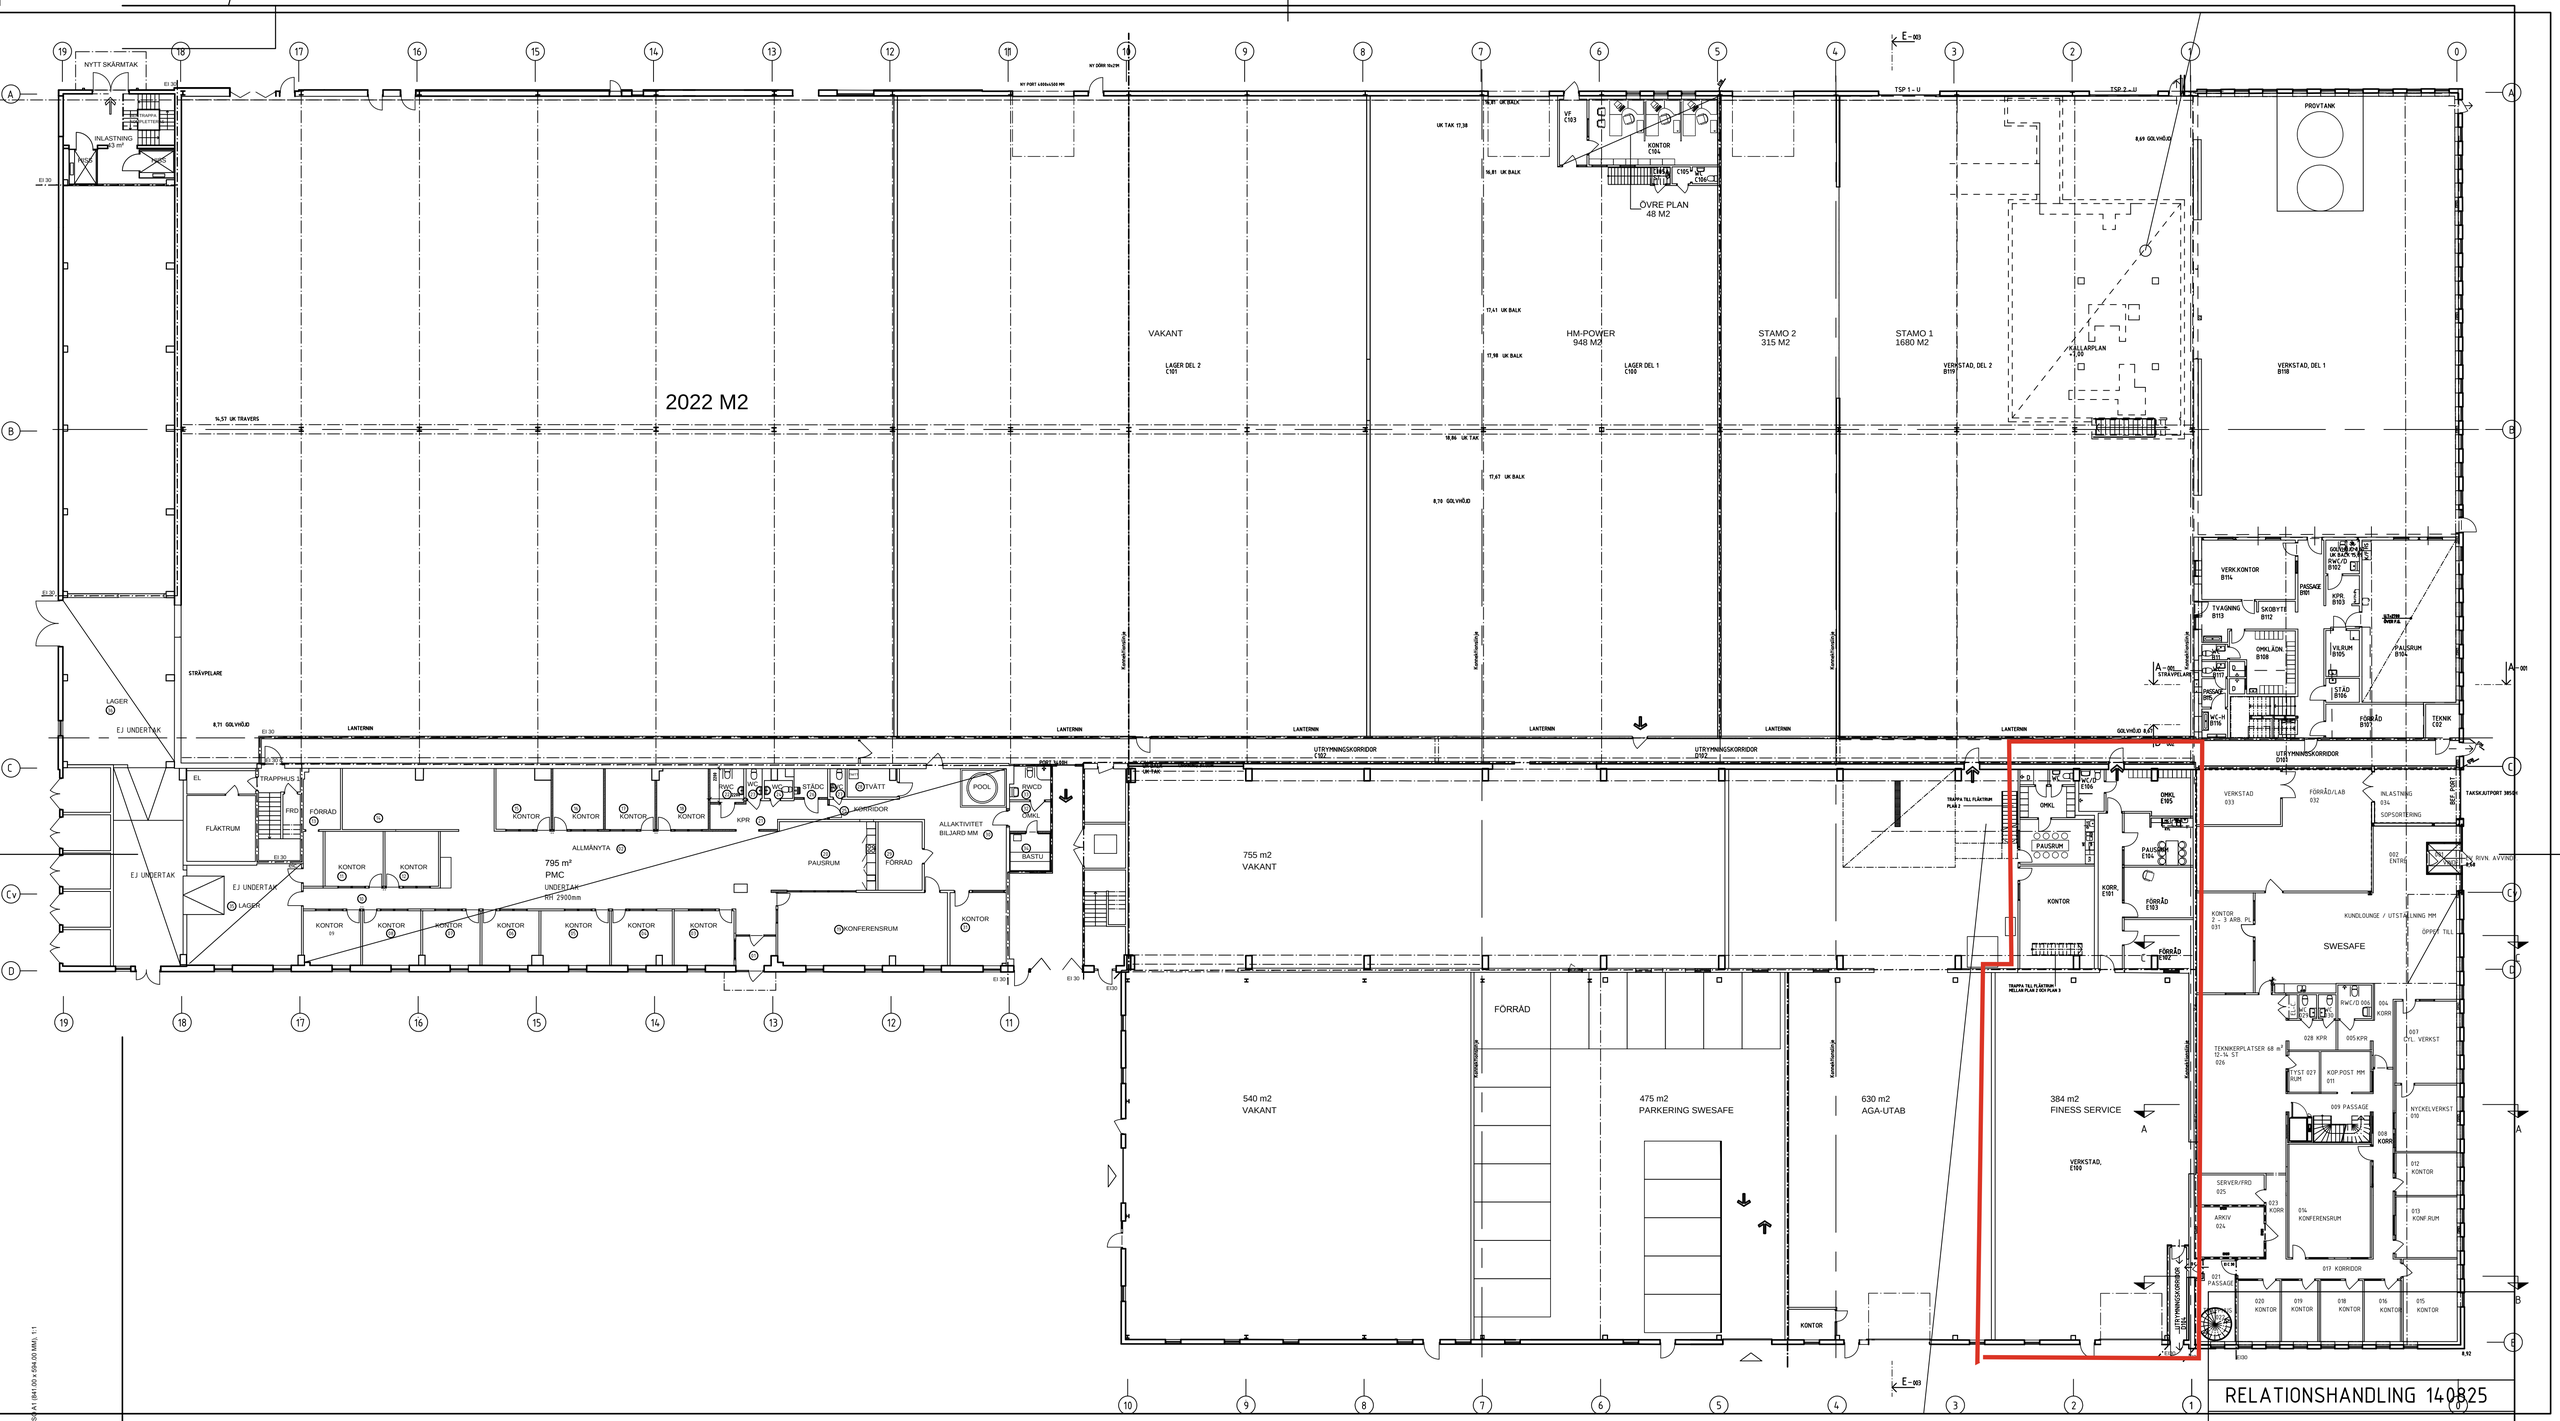


RELATIONSHANDLING 140825


**BTC**

**ByggTec Consulting AB**

Ängsgårdsgatan 4, 721 30 Västerås
E-post: helmut@byggtec.se
Hemsida: www.byggtec.se
Tel: 070-371 29 70
HELMUT PETERLE


SKALA 1:400

0 5 10 15 20 30 40

METER




ORIENTERINGSPLAN

# PLAN 0, BOTTENPLAN

BYGGNAD 39, LAGERHOTELLET

OMBYGGNAD

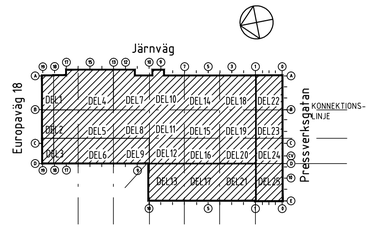PLAN 100, BOTTENPLAN

| SKALA | RITNINGSNUMMER | BET. |
|---|---|---|
| A1= 1:200<br>A3= 1:400 | A1:01 | |

XREF

LAGER

C:\A-RITNING\OVERNKoppanundervhus 39\REL PL 100 140825 ver 2004.dwg, A1_01, 2014-08-25 15:35:52, 02=A1 (841.00 x 594.00 MM), 1:1