
Gyproc
XR95/95(450)2-2

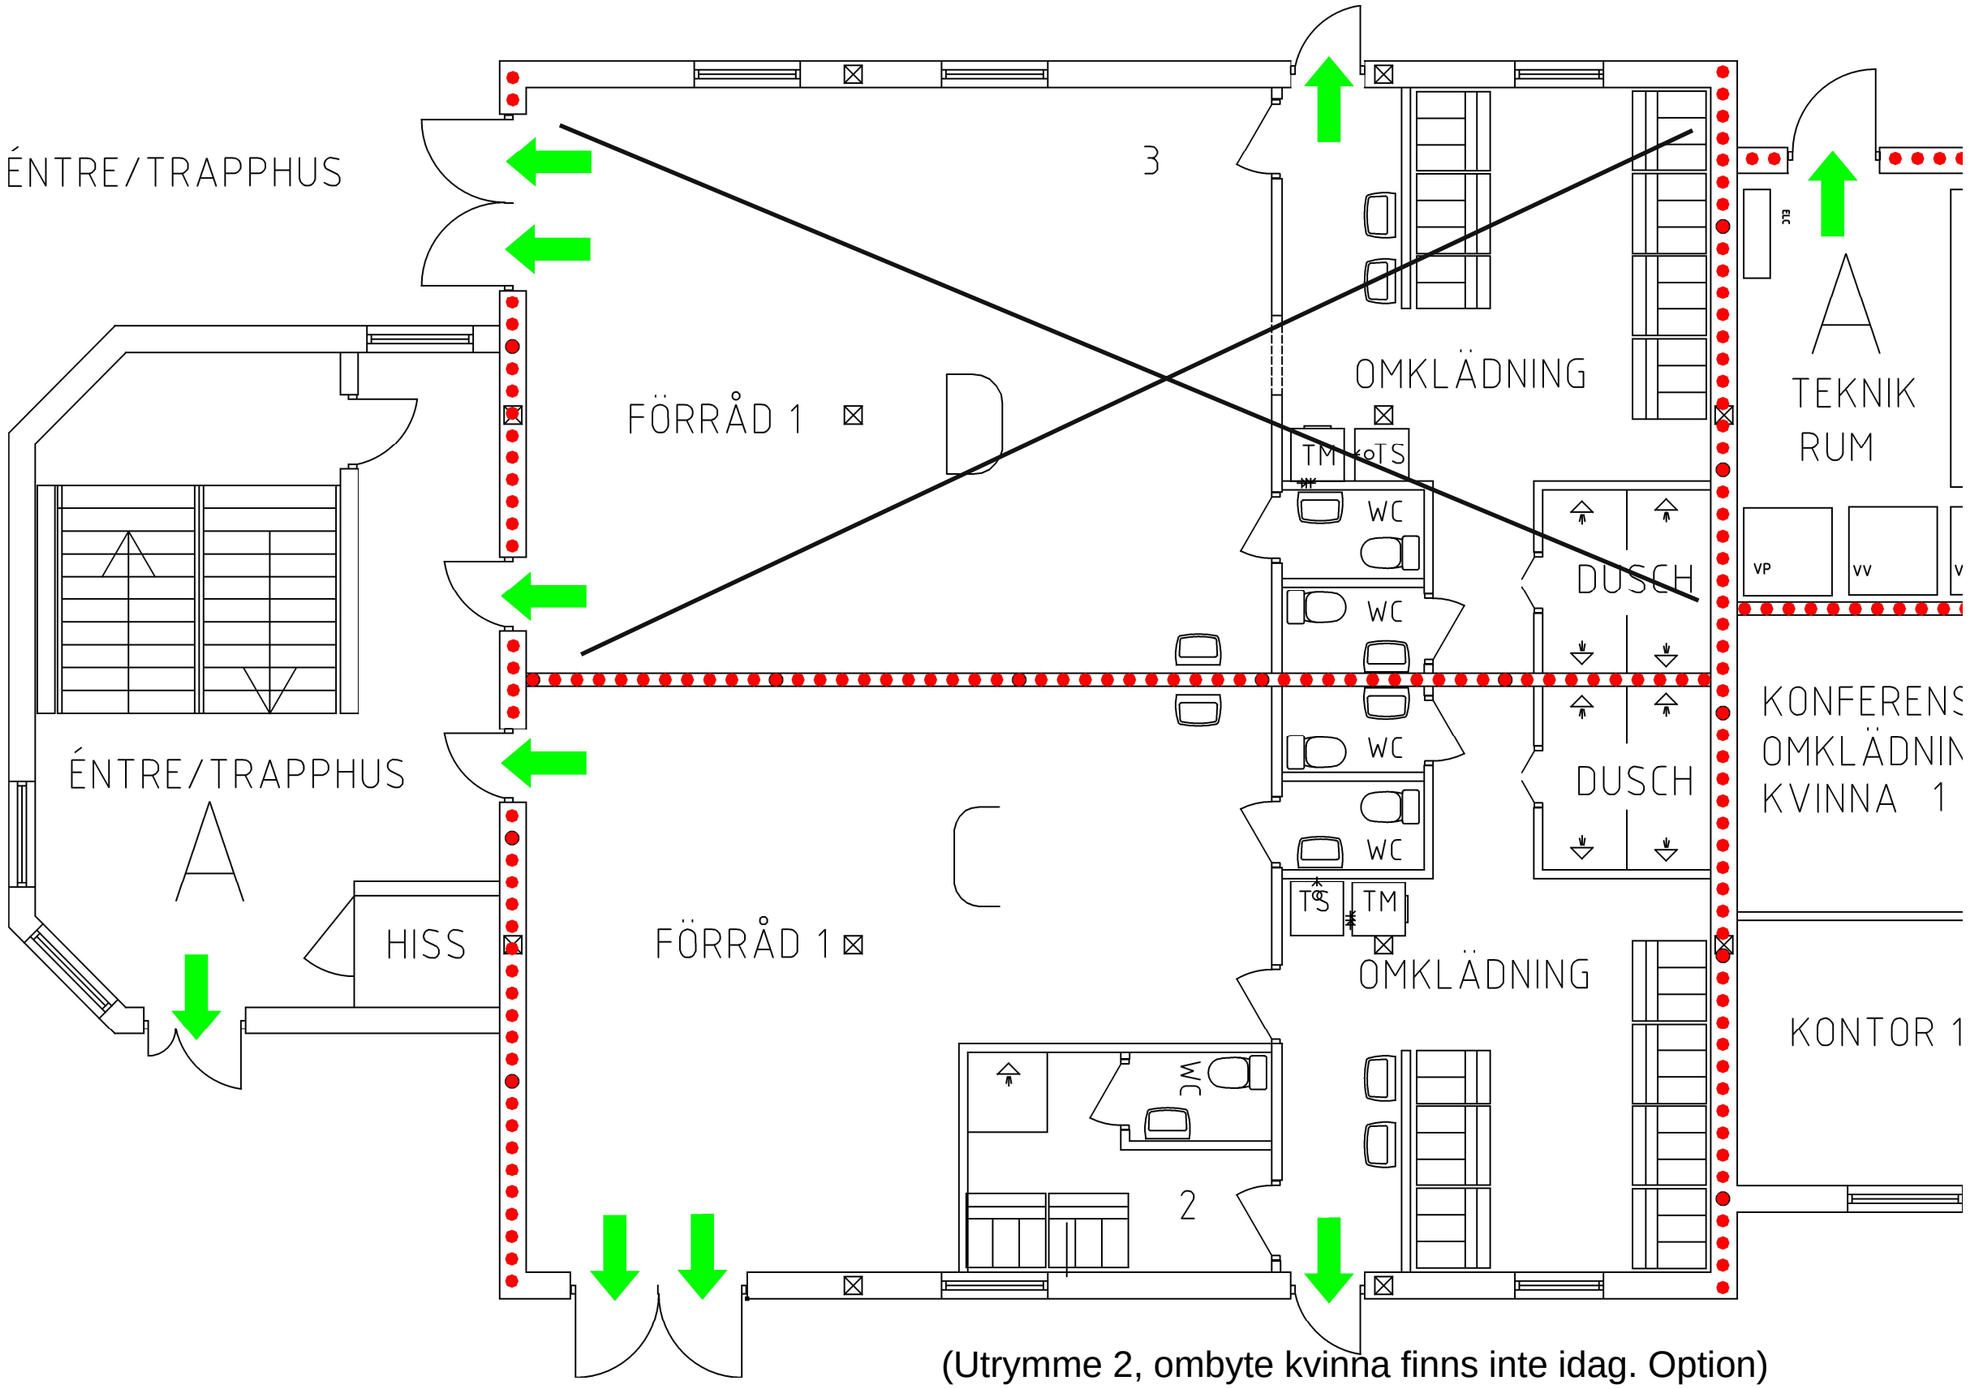

(Utrymme 2, ombyte kvinna finns inte idag. Option)