



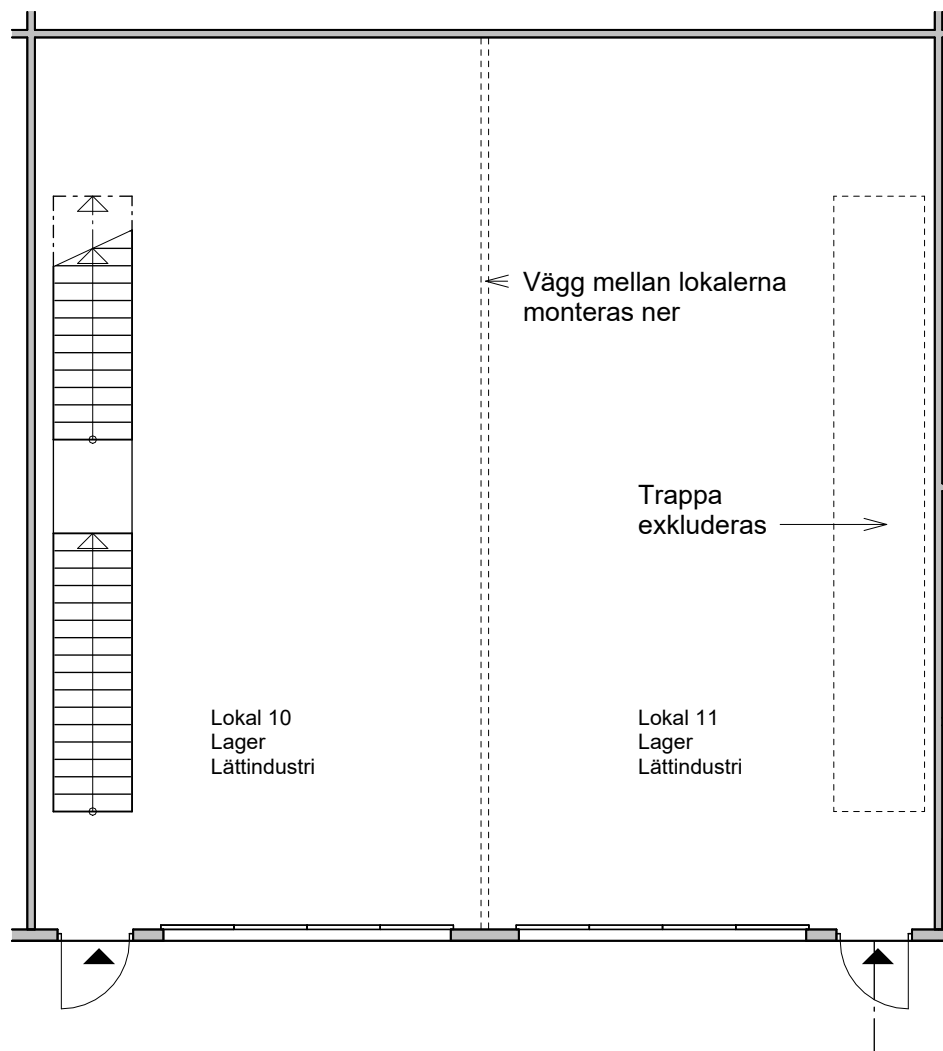


2. Plan 1 - HG Lokal 10,11

1 : 100

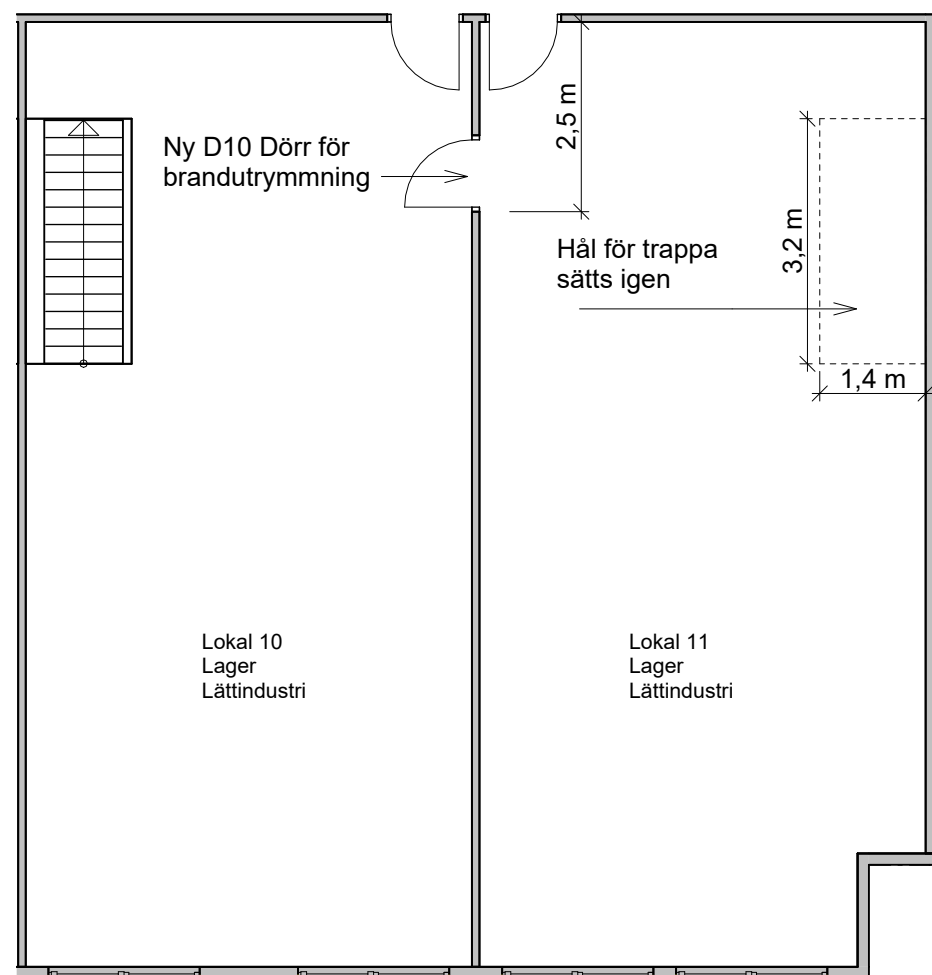

1. Plan 2 - HG Lokal 10,11

1 : 100

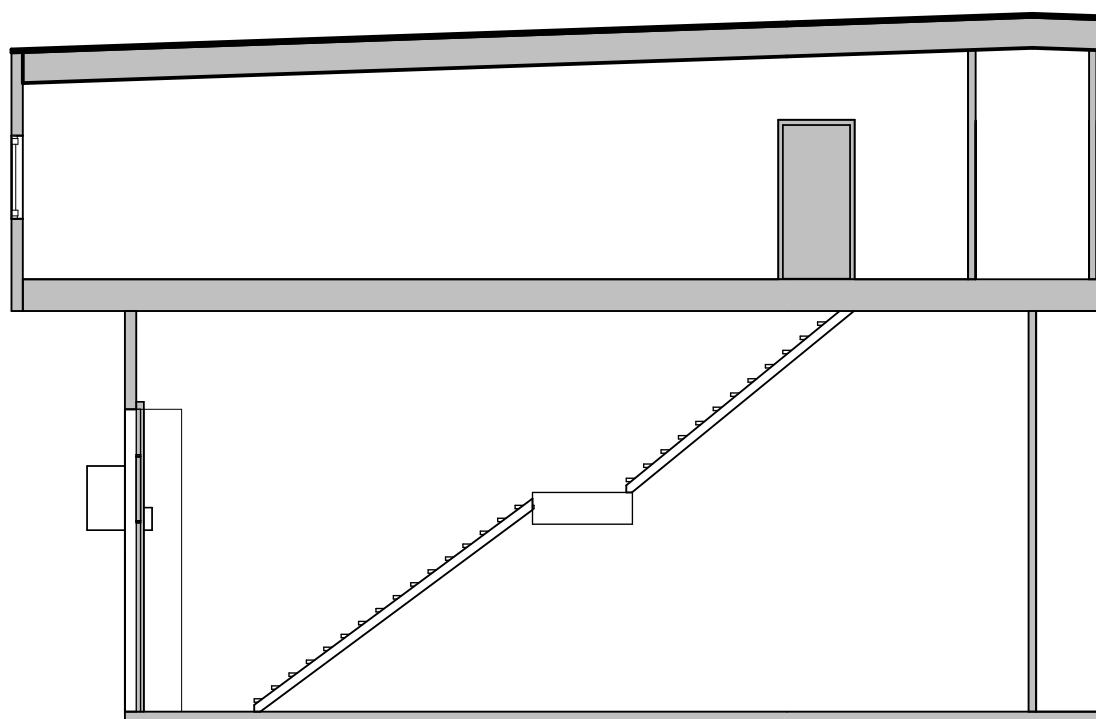

3. Sektion Lokal 10,11

1 : 100

Kommun: Huddinge
Industriområde: Länna
Fastighet: Bågsågen 9
Lokal: nr 10, nr 11

Ändringar:
Plan 1
Mellanvägg monteras ner
Plan 2:
Hål där tidigare trappa suttit sätts igen, Ny dörr för brandutrymning mellan lokaler monteras

Datum: 260401
Skala : 1:100 A3

