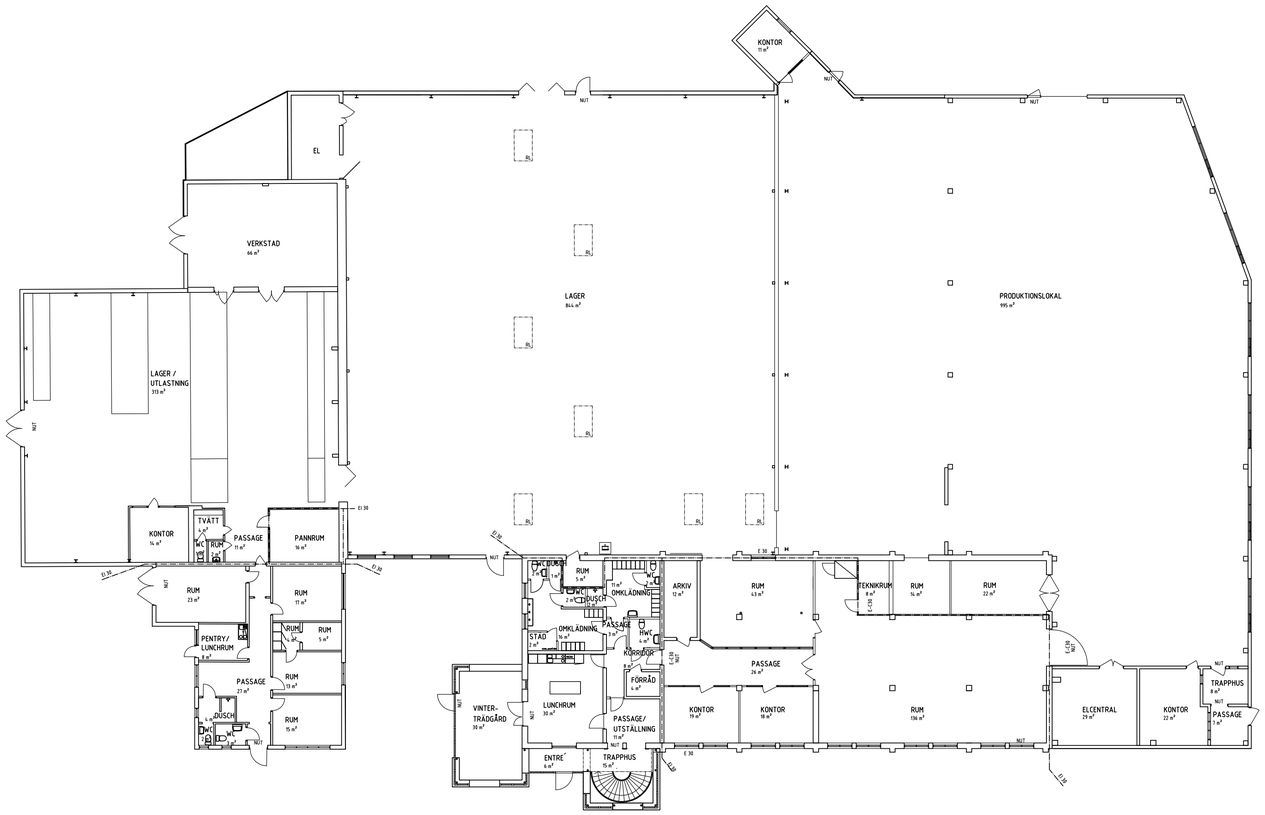

-PLAN 1 1:200 (A1)

SKALA 1:200

0 1 2 5 10 15 20
METER

-FÖRKLARINGAR:

	VATTENBRANDPOST
NUT	UTRYMNINGSSKYLT
XXX m²	LOKALAREA

BET	ANT	ÄNDRINGEN AVSER	DATUM	SIGN

UPPMÄTNING

byggingenjörsbyrån
Storgatan 9A, 335 30 Gnosjö, 0370-980 65
info@byggbyran.se www.byggbyran.se

UPPDRAG NR	RITAD AV	HANDLÄGGARE
20413	DR	HEE

DATUM
GNOSJÖ 210113

HILLERSTORP 4:158 & 4:123
GNOSJÖ KOMMUN
LILJAS PLAST
UPPMÄTNING AV INDUSTRI
PLAN 1

SKALA		NUMMER	REV
A1	1:200	A40.1-101	
A3	1:400		