

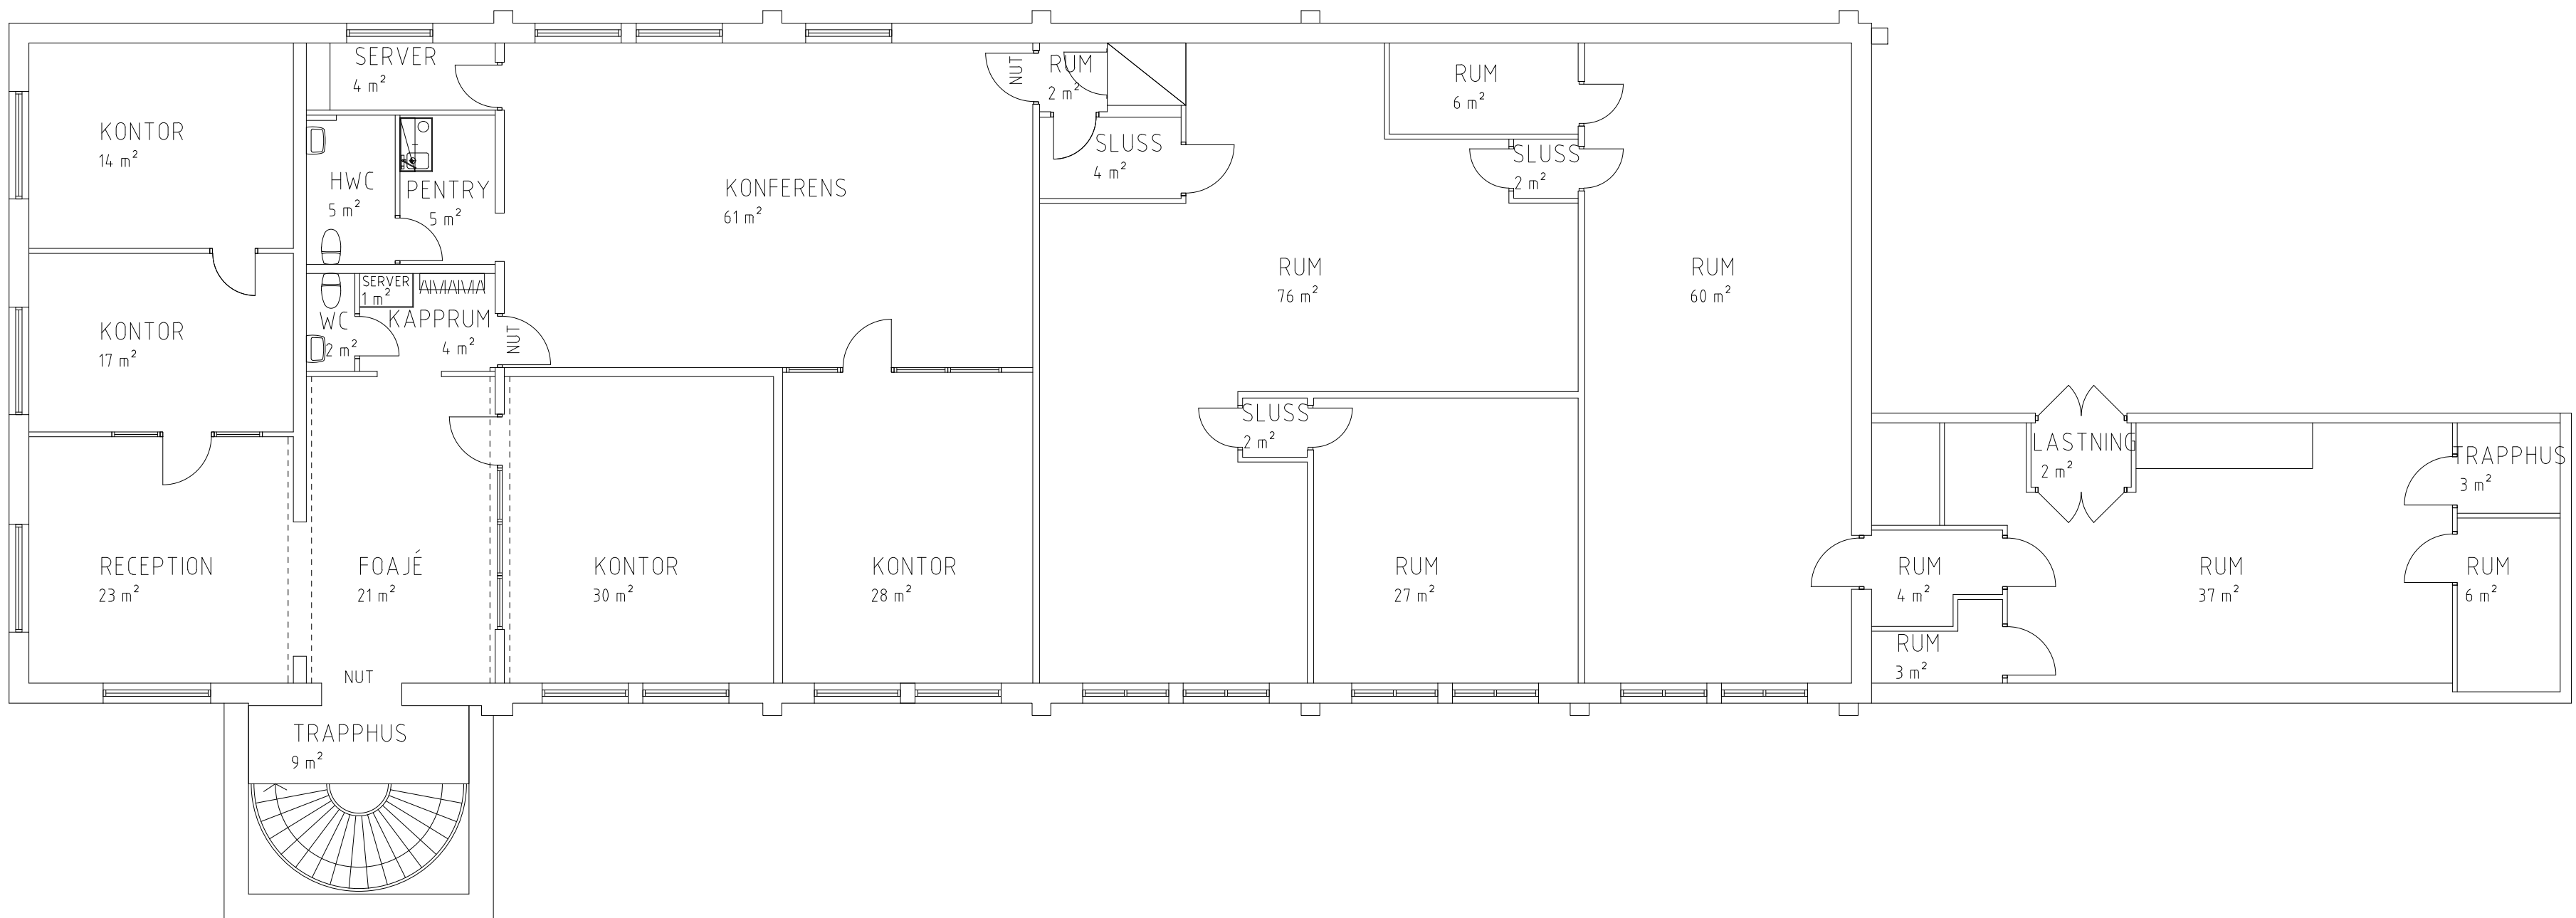


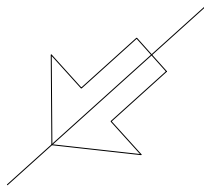

-FÖRKLARINGAR-

- VATTENBRANDPOST
- UTRYMNINGSSKYL T
- LOKALAREA

-PLAN 2 1:100 (A1)

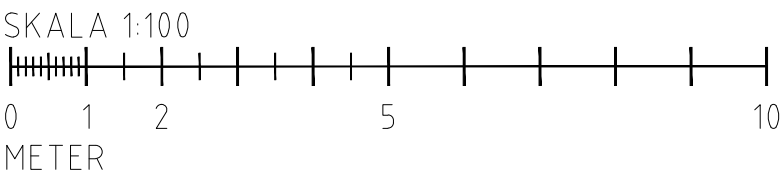

BET	ANT	ÄNDRINGEN	AVSER	DATUM	SIGN
UPPMÄTNING					
					
byggingenjörbyrå					
Storgatan 9A, 335 30 Gnosjö, 0370-980 65					
info@byggbyran.se www.byggbyran.se					
UPPDRAG NR		RITAD AV		HANDLÄGGARE	
20413		DR		HEE	
DATUM		GNOSJÖ 210119			
GNOSJÖ					
HILLERSTORP 4:158 & 4:123					
GNOSJÖ KOMMUN					
LILJAS PLAST					
UPPMÄTNING AV INDUSTRI					
PLAN 2					
SKALA		NUMMER		I REV	
A1 1:100		A4 0.1-102			
A3 1:200					