


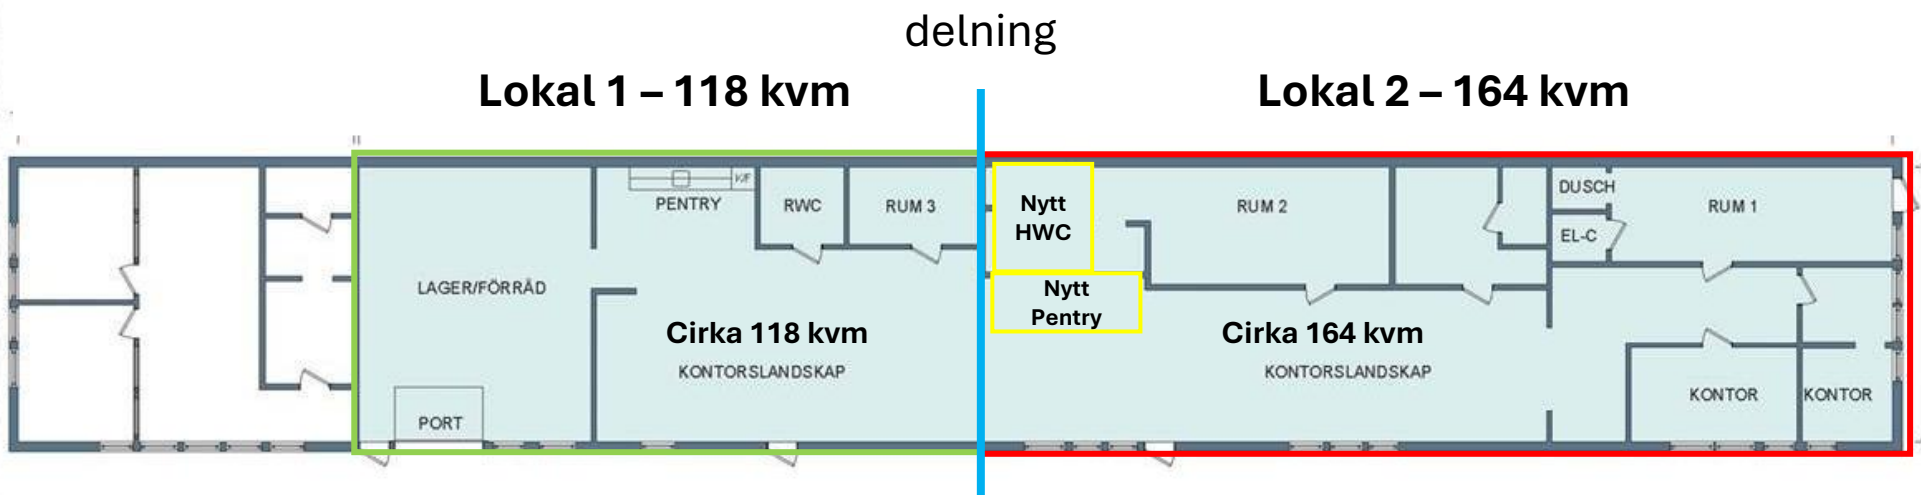

0 5 m

Skala 1:125 i A3 -Format

VAKANT, CA 282 KVM

2022-10-20: NN



FöretagsParken

KUNGSBACKA

VARLA 6:17
KABELGATAN 2L