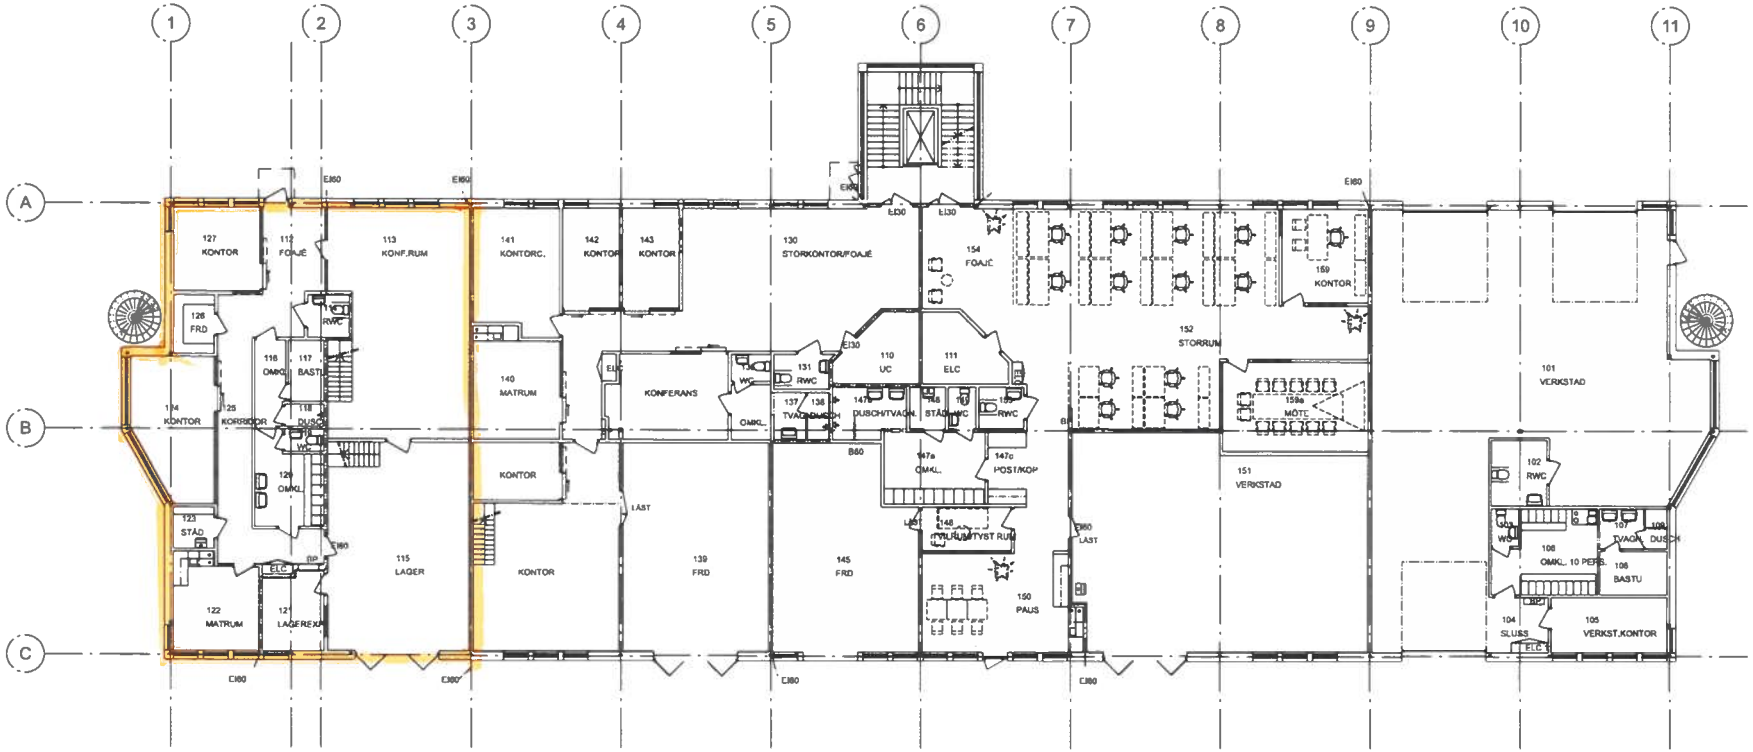

SEF	MAT	ÄNDRINGEN AVSER	SIGN	DATUM

RELATIONSRITNING

HÖGOM 3:186
NACKSTA INDUSTRIOMRÅDE
KONTOR/INDUSTRIBYGGNAD

ARKITEKTKONTOR | RITAD AV | KONTR. AV
DATUM 2024-09-18 | GRANSK.

PLAN 1

SKALA 1:100 | RITNINGSNUMMER A03-11-01 | REV