


Täje 8:1

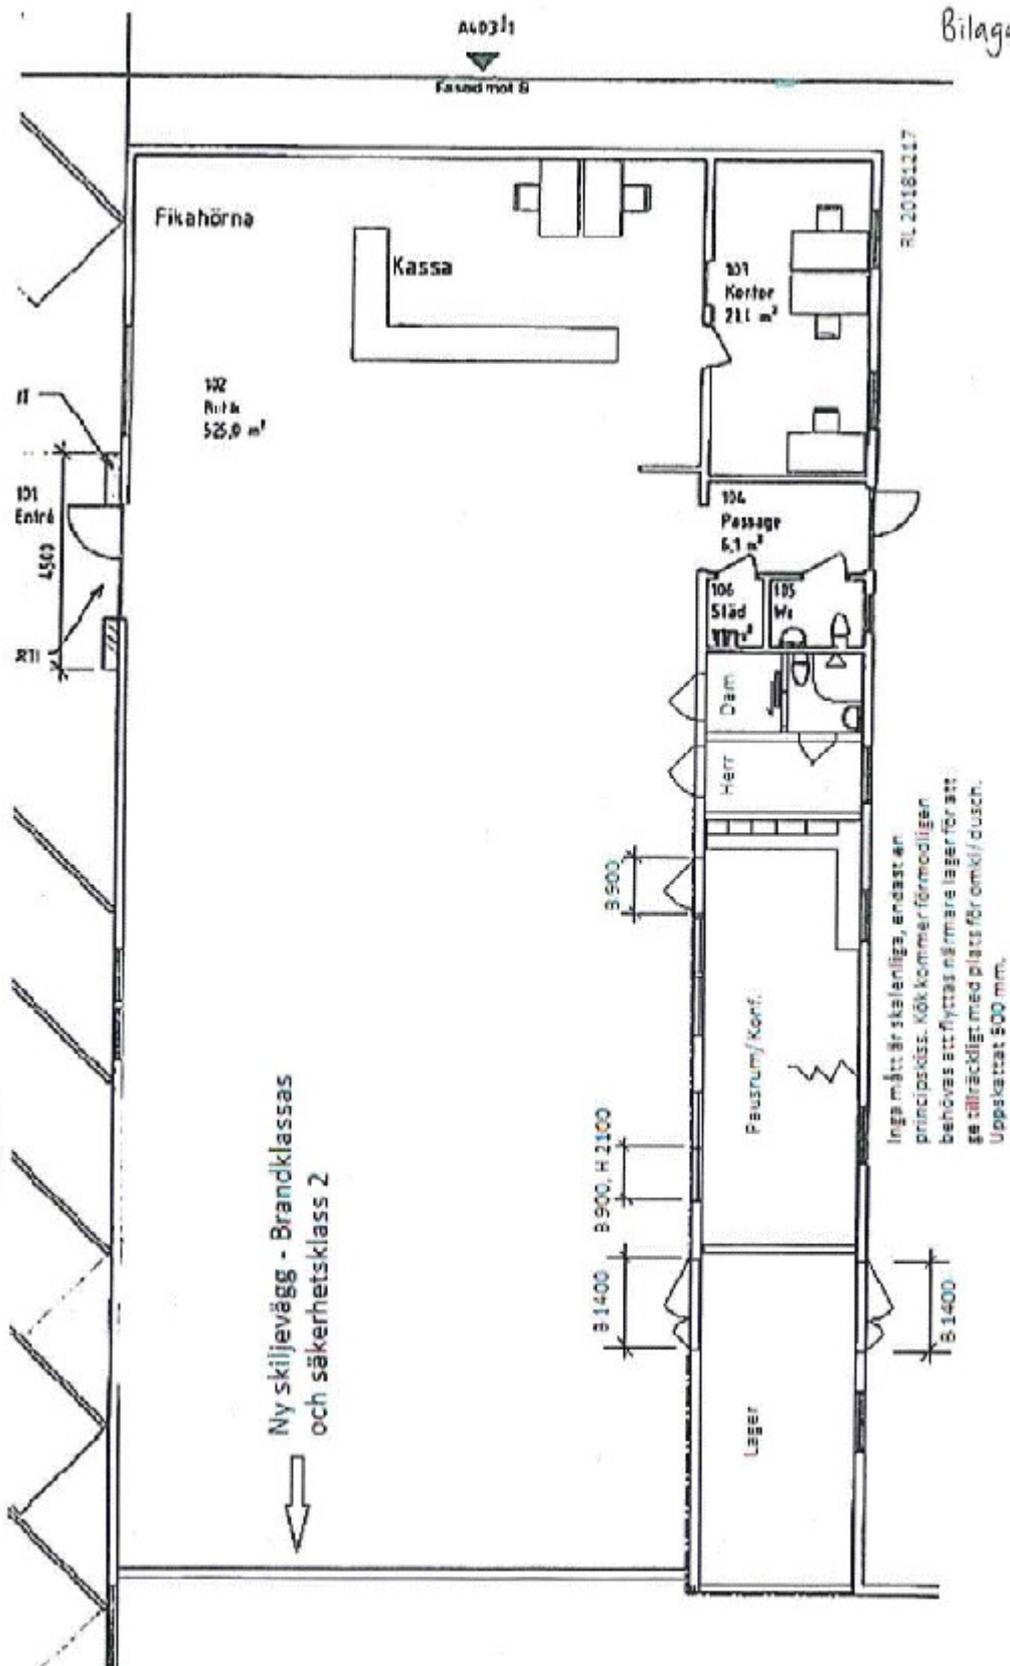

Ny skiljevägg - Brandklassas och säkerhetsklass 2

