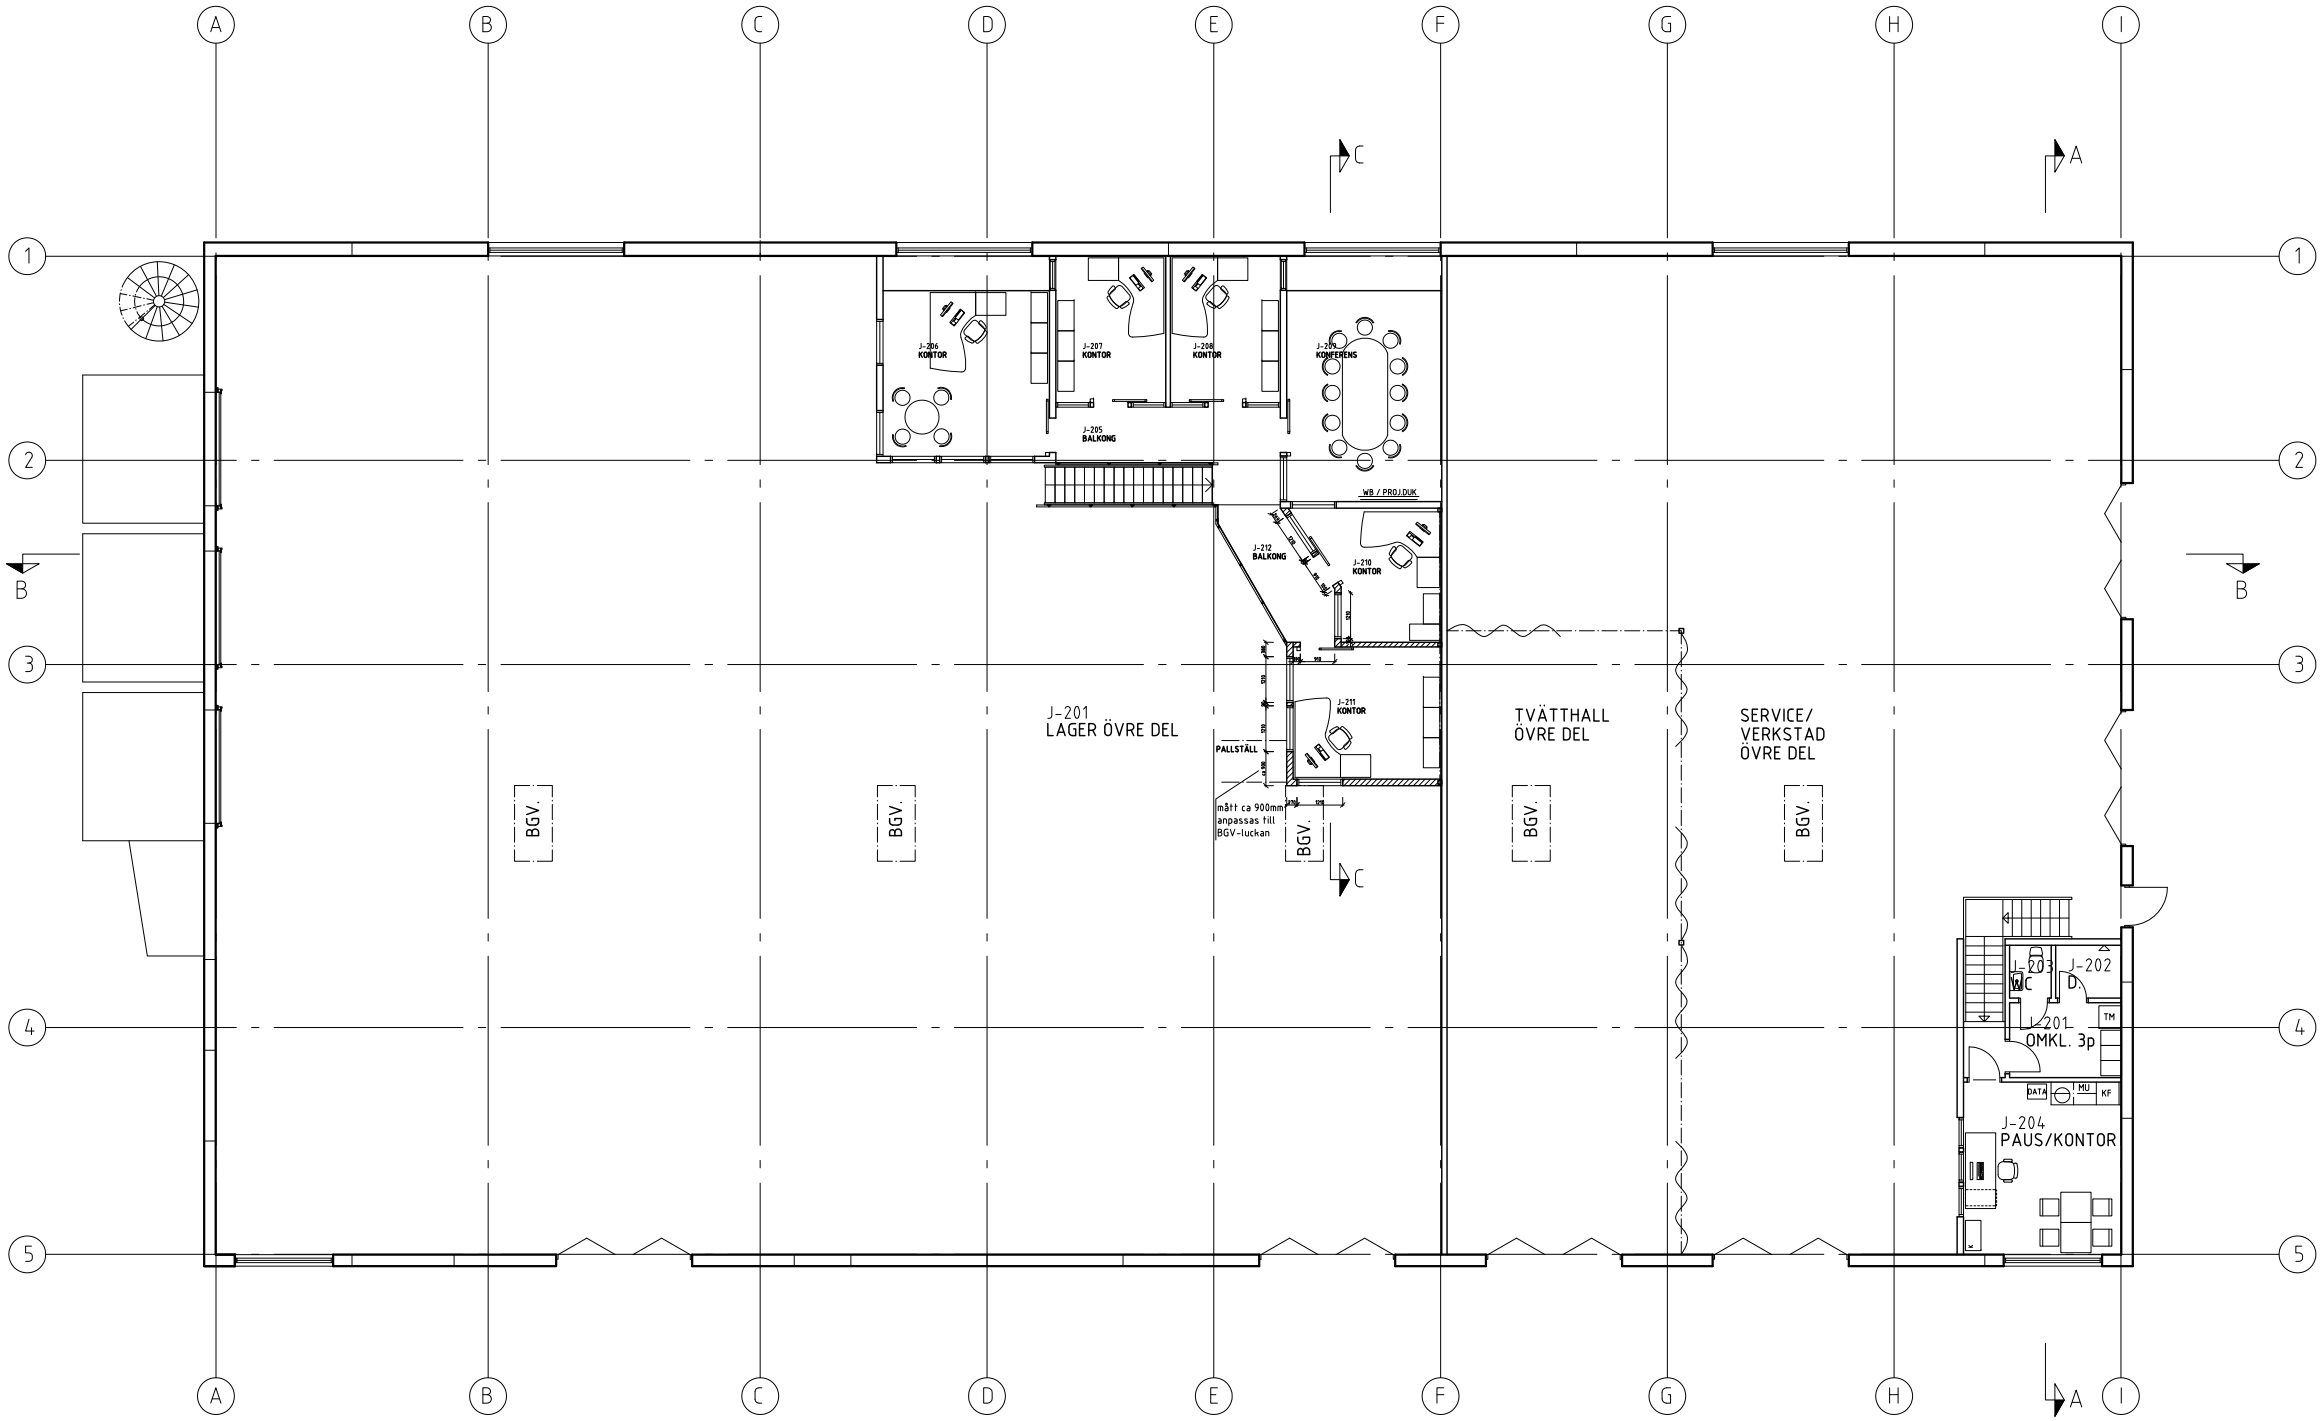

PLAN 2

METER

1:100 (A1)

0 1 2 3 4 5 10 15

BET	ANT	ÄNDRINGEN AVSER	DATUM	SIGN

RELATIONSHANDLING

Inko

INKO Terminal AB
KURÖD 4:118
UDDEVALLA KOMMUN

A	Contekton Arkitekter Fyrstad AB Kungsgatan 3, 462 33 VÄNERSBORG	Tel: 0521-26 26 80 Fax: 0521-26 26 99
K	Tyrens Lilla Badhusgatan 2, 417 21 GÖTEBORG	Tel: 010-452 29 70
E	RK-Elteknik Kurödsvägen 9, 451 55 UDDEVALLA	Tel: 0522-79000
VVS	VVS-Lageå AB Soldatvägen 14, 451 34 UDDEVALLA	Tel: 0522-66 51 80
-	- -	- -
-	- -	- -

UPPDRAG NR	RITAD/KONSTR AV	HANDLÄGGARE
062680	AM	PB
DATUM 2014-03-11	ANSVARIG Peter Bergmann	

PLAN 2
HUS J
-

SKALA	NUMMER	BET
A1 - 1:100 A3 - 1:200	A305-200-J	