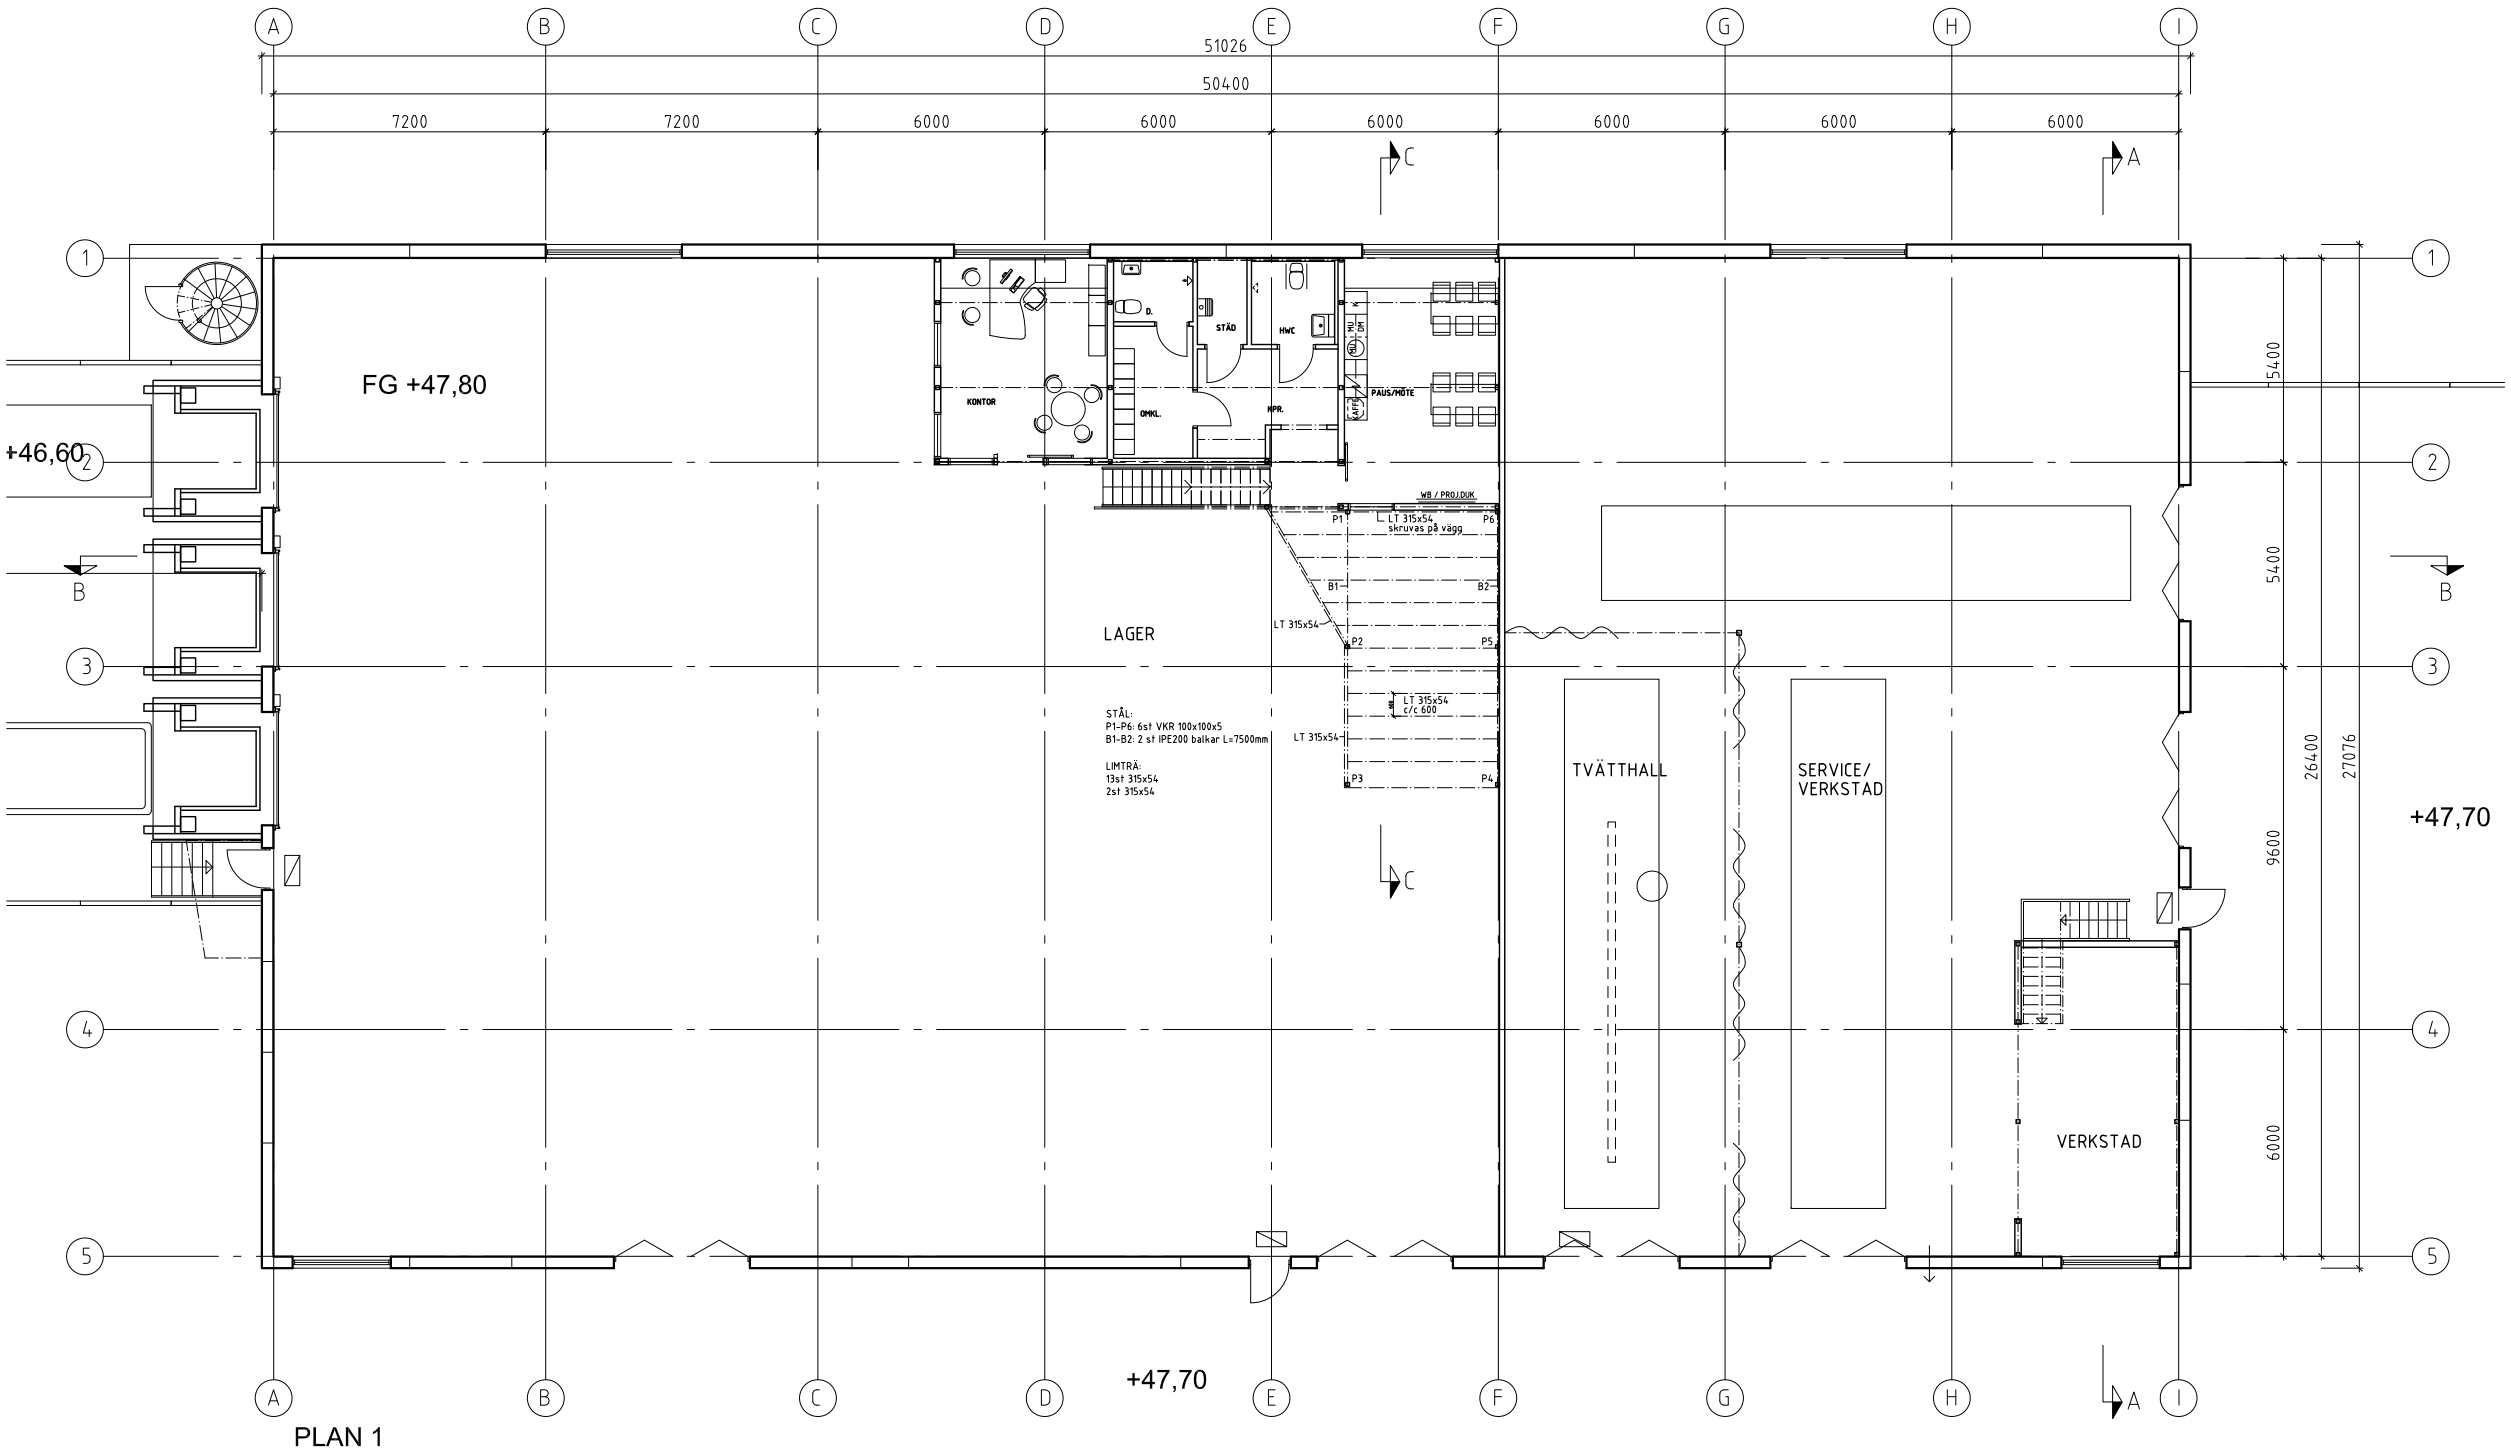

PLAN 1

METER

1:100 (A1)

0 1 2 3 4 5 10 15

BET	ANT	ÄNDRINGEN AVSER	DATUM	SIGN

RELATIONSHANDLING

Inko

INKO Terminal AB
KURÖD 4:118
UDDEVALLA KOMMUN

A	Contekton Arkitekter Fyrstad AB Kungsgatan 3, 462 33 VÄNERSBORG	Tel: 0521-26 26 80 Fax: 0521-26 26 99
K	Tyrens Lilla Badhusgatan 2, 417 21 GÖTEBORG	Tel: 010-452 29 70
E	RK-Elteknik Kuröds vägen 9, 451 55 UDDEVALLA	Tel: 0522-79000
VVS	VVS-Laget AB Soldatvägen 14, 451 34 UDDEVALLA	Tel: 0522-66 51 80
-	-	-
-	-	-

UPPDRAG NR 062680	RITAD/KONSTR AV AM	HANDLÄGGARE PB
DATUM 2014-03-11	ANSVARIG Peter Bergmann	

PLAN 1
HUS J
-

SKALA A1 - 1:100 A3 - 1:200	NUMMER A305-100-J	BET