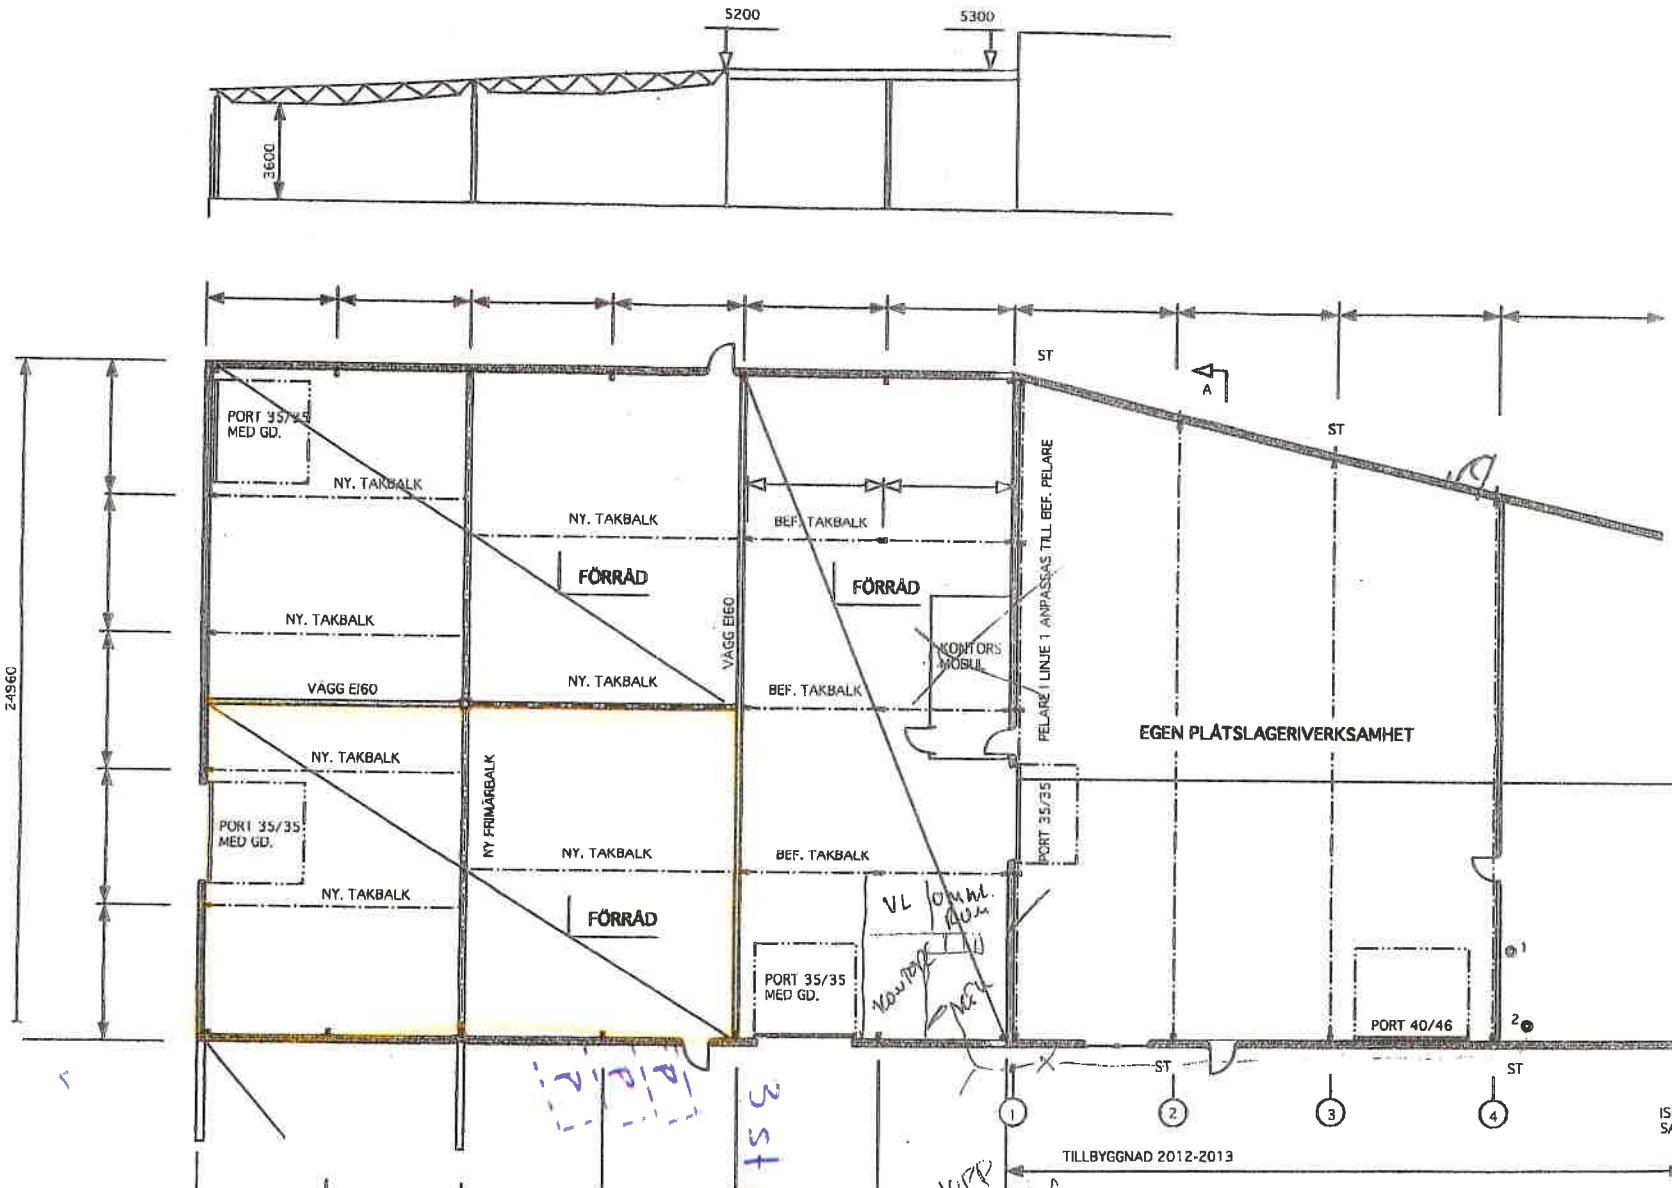
5200
5300
3600
24960
29800
PORT 35/35 MED GD.
NY. TAKBALK
BEF. TAKBALK
FÖRRÅD
VÄGG EI60
NY FRIMÄRBALK
KONTORS MODUL
PELARE I LINJE 1 ANPASSAS TILL BEF. PELARE
EGEN PLÅTSLAGERIVERKSAMHET
PORT 35/35
PORT 40/46
ST
A
1
2
3
4
ISOLERING AV BEF. KALLFÖLRRÅD
SAMT NY FASADBEKLÄDNAD
TILLBYGGNAD 2012-2013
BYGGLOVSRITNING
DAT.
REV.
ÄNDRING
BJURENWALL
Bjurenwall Byggsystem AB
NORE 20
ESKILSTUNA KOMMUN
OMBYGGNAD LAGER
RITAD AV
Leif Avelin
PLAN, SEKTION
SKALA
1:200
DATUM
2013-09-31-16
RITNINGSNR
A-30-559-01
REV