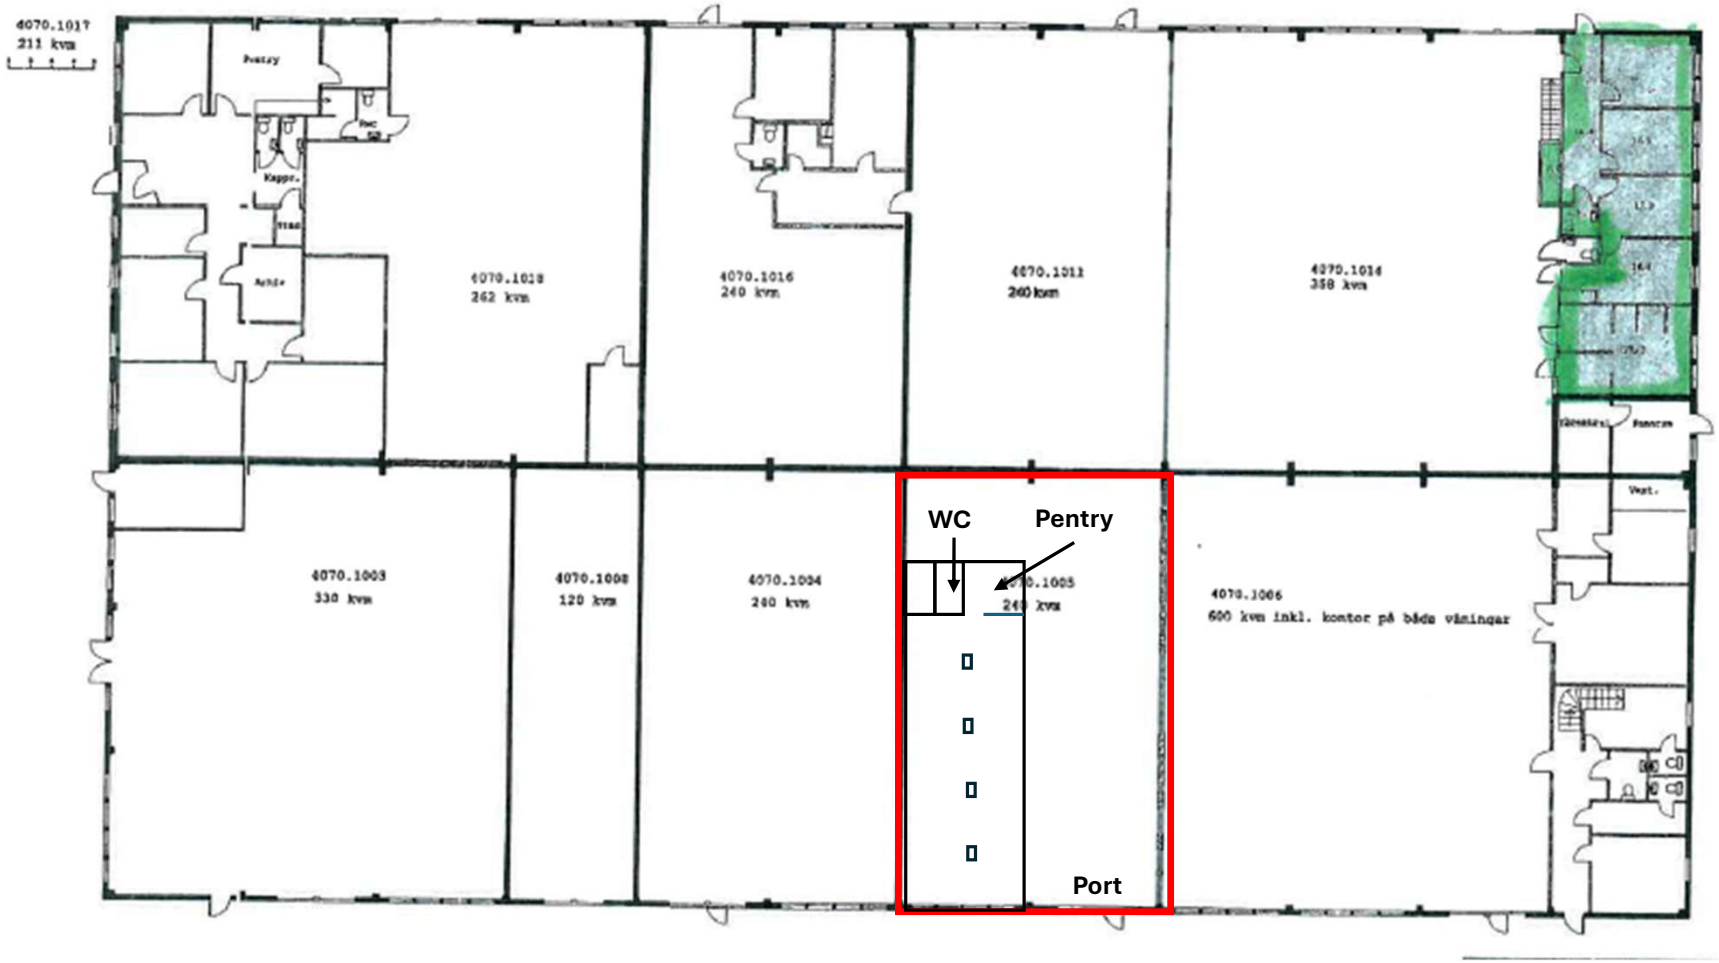

4070.1017
211 kvm
Pentry
Kappr.
Städ
Arkiv
4070.1018
262 kvm
4070.1016
240 kvm
4070.1011
240 kvm
4070.1014
358 kvm
4070.1003
330 kvm
4070.1008
120 kvm
4070.1004
240 kvm
WC
Pentry
4070.1005
240 kvm
4070.1006
600 kvm inkl. kontor på båda våningar
Port