


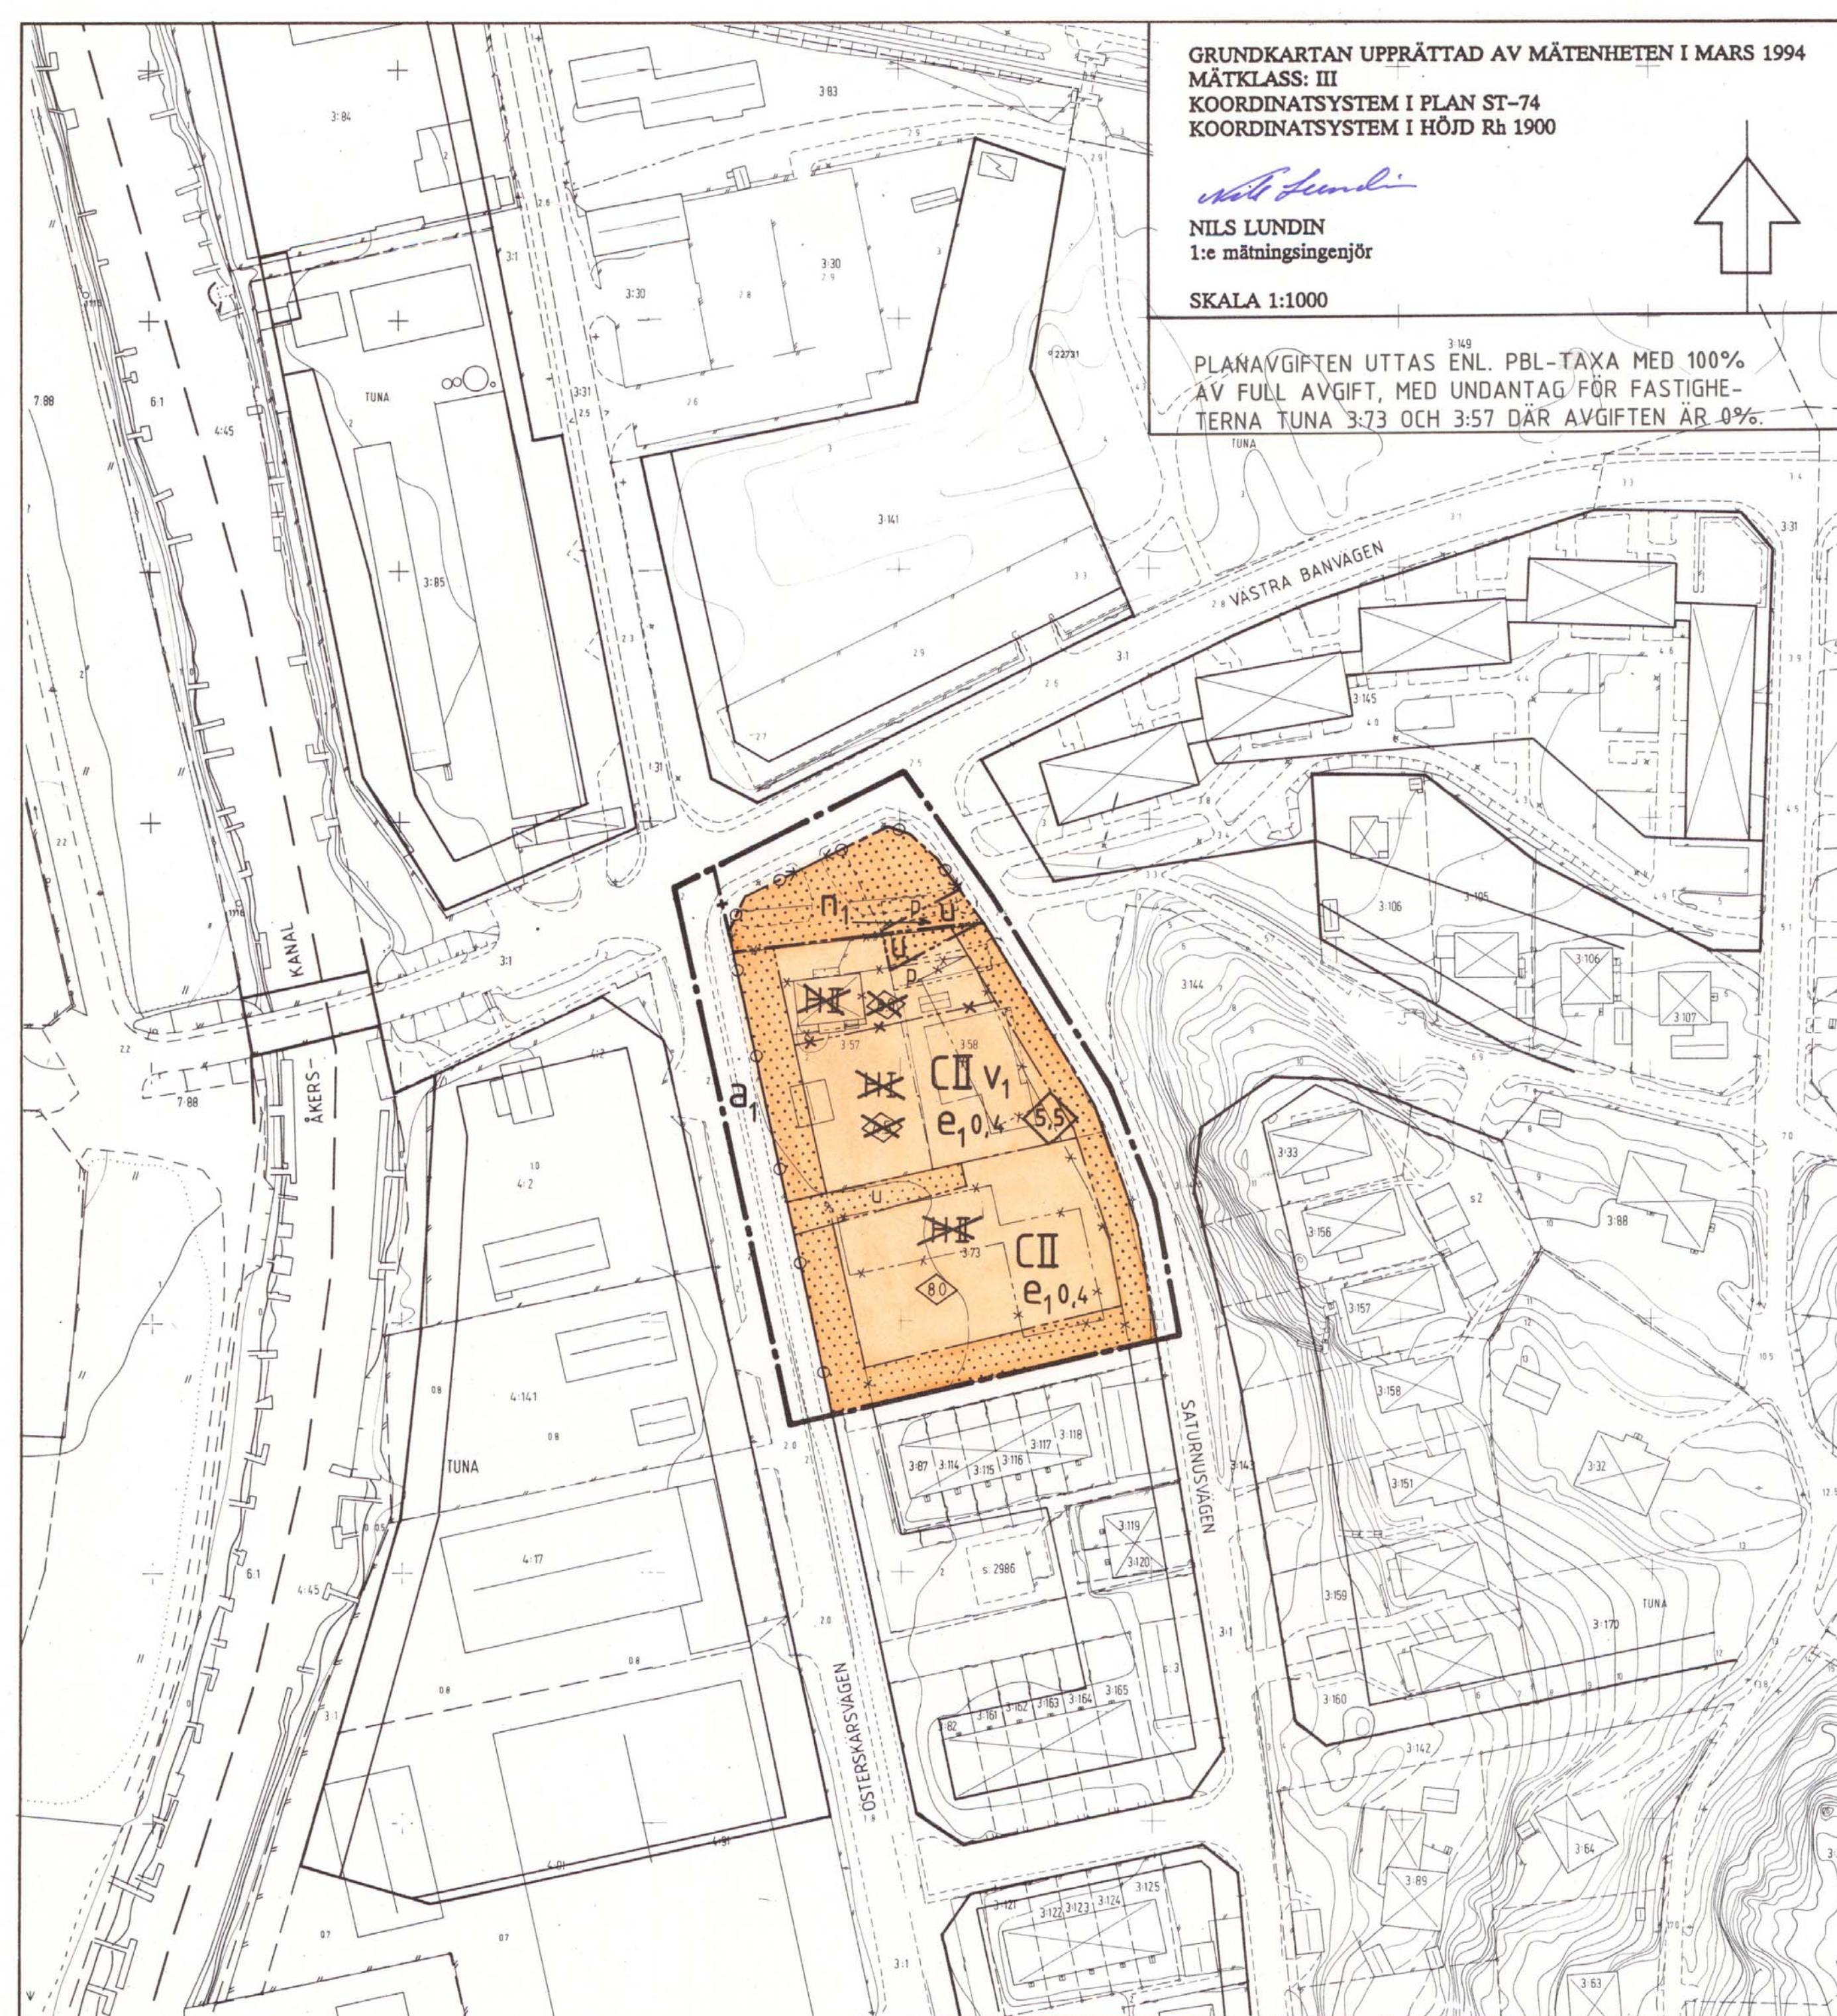

PLANÄNDRING MED BESTÄMMELSER OCH BESKRIVNING

Till planändringen hör förutom denna plankarta
- illustrationsplan
- genomförandebeskrivning
- fastighetsförteckning (enl. CFD:s fastighetsregister)
- skärskilt utlåtande

Underliggande detaljplan, som fastställt den 29 maj 1984, (plan nr.303), gäller jämsides med ändringen.

DENNA DETALJPLAN HAR DELVIS
ÄNDRATS GENOM BESLUT
BN. 2000-06-20
Se ÄDpl. nr. 387
Vunnit laga kraft 2000-12-09

Tillägg till
PLANBESTÄMMELSER
Följande gäller inom planområden med nedanstående beteckningar.

GRÄNSBETECKNINGAR
- - - - - Bestämelsegräns som utgår
+ + + + + Administrativ gräns

MARKANVÄNDNING
Endast angiven användning är tillåten.

KVARTERSMARK
C Centrum

X Handel från gällande planen utgår

UTNYTTJANDEGRAD
e1,0,0 Högsta exploateringsgrad i bruttoarea per fastighetsarea

MARKENS ANORDNANDE
n1 Marken skall vara tillgänglig för parkering

UTFORMNING
II Högsta byggnadshöjd
v1 Den övre våningen ska utformas som vindsvåning med takkupor

Övriga beteckningar gäller enligt ändring på kartan.

ADMINISTRATIVA BESTÄMMELSER
- Genomförandetiden för ändringen är 15 år, från den dag beslutet att ändra planen vunnit laga kraft.
- Genomförandetiden för underliggande plan förnyas till 15 år, från den dag beslutet att ändra planen vunnit laga kraft.
- Kommunen är inte huvudman för allmän plats, undantaget område med beteckningen a, för vilket kommunen är huvudman.

PLANÄNDRINGEN ÄR UPPRÄTTAD ENLIGT PLAN- OCH BYGGLAGEN (PBL) (ENKELT PLANFÖRFARANDE)

	Instans	Datum
Uppdrag	BN	1994-04-12
Godkänd för samråd	BN	1994-04-12
Antagen	BN	1994-06-21
Vunnit laga kraft		1994-07-22

ÄNDRING AV ÄNDRAD DETALJPLAN
För del av TUNA 3:1 m fl (gällande pl.nr 303) i Åkersberga
ÖSTERÅKERS KOMMUN, STOCKHOLMS LÄN
Tillägg till plankarta och bestämmelser

Upprättad på Stadsarkitektkontoret den 12 april i Åkersberga
Rev. 1994-06-21.

Lars Barrefelt
planchef

Therese Cserepes
plantechniker