


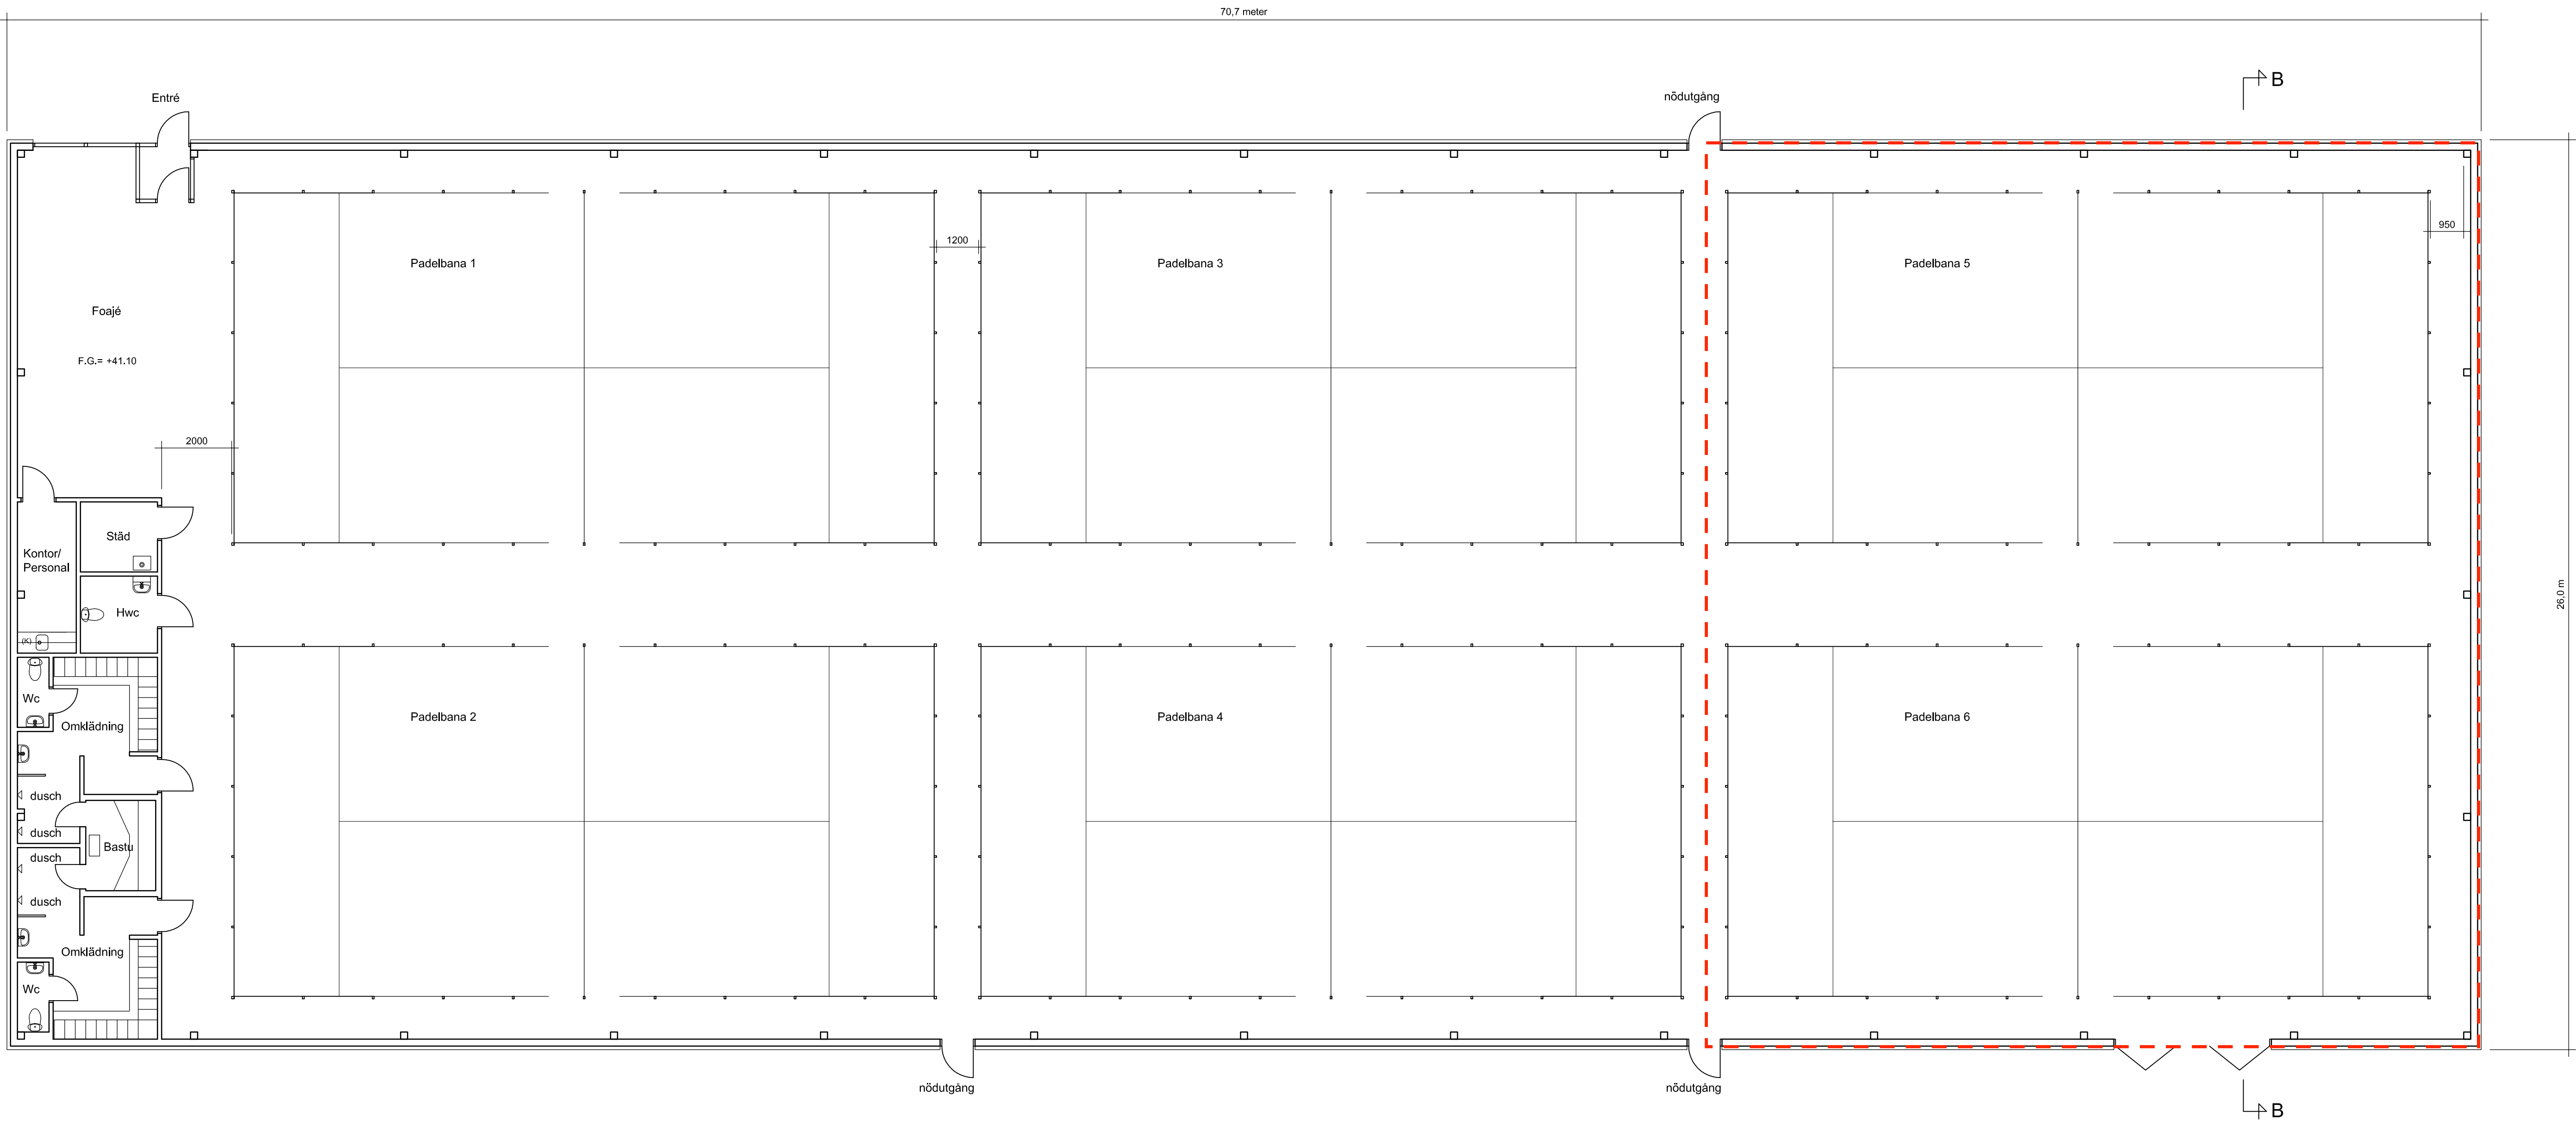

Plan



		Måttsättning, nivåer	JN	2020.05.12
BET	ANT	ÄNDRINGEN AVSER	SIGN	DATUM
BYGGLOVSRITNING				
Brännbacken 1:14 Österåkers kommun				
 DRAKEN ARKITEKTUR AB				
ARBETSNUMMER		RITAD AV		GRANSKAD
		JN		MB
DATUM		ANSVARIG		
2020.04.21		Magnus Barr		
Nybyggnad hall för padeltennis				
Fasader och sektion 1				
SKALA	A1 1:100 A3 1:200	RITNINGSNUMMER		BET
		A-40.1-1		A