


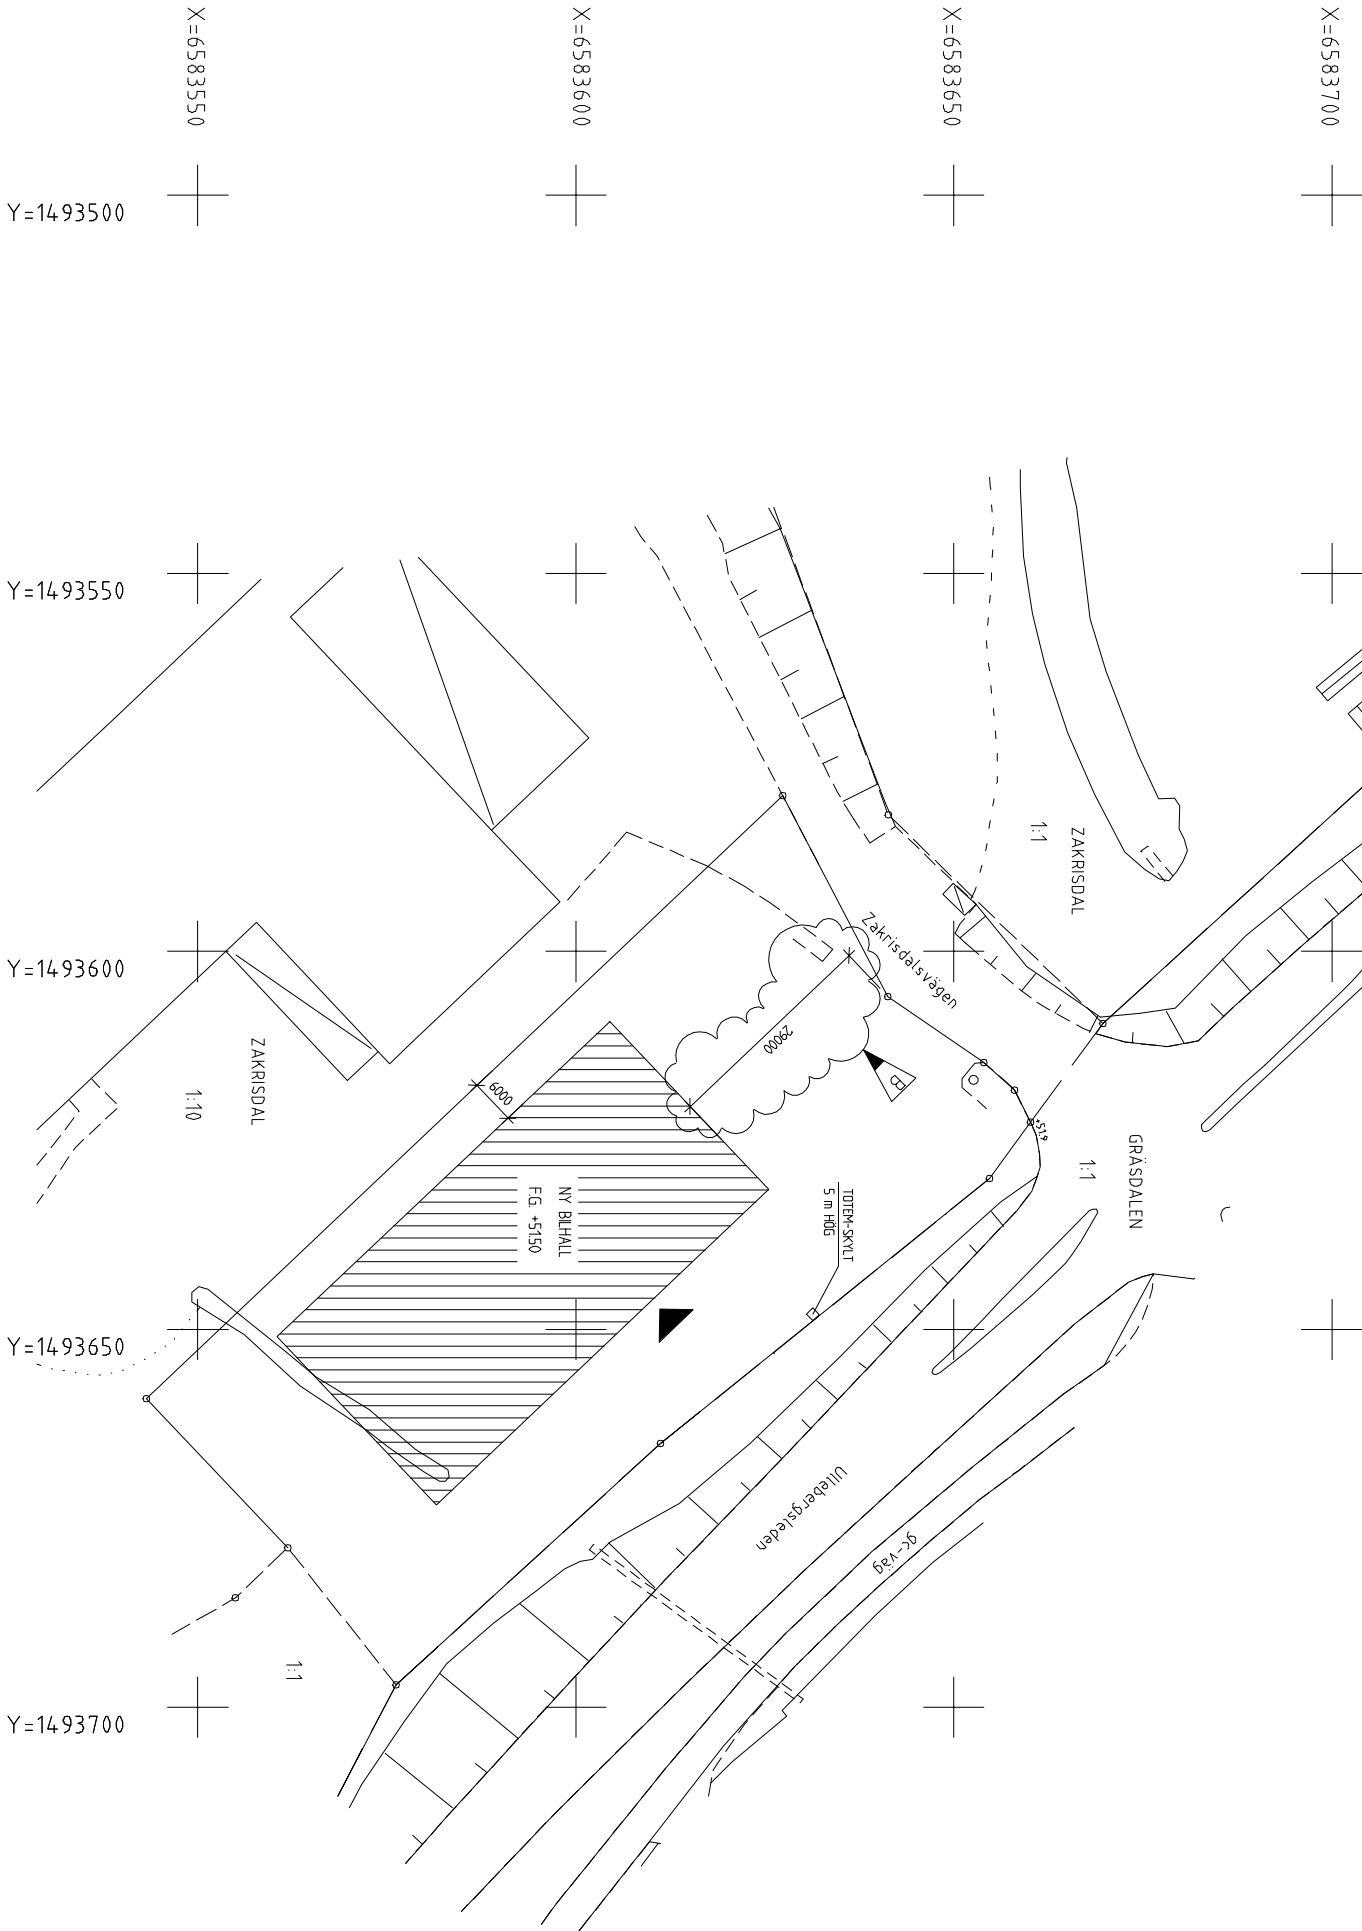

B	1	MÄTTÄNDING	HW.	05/007
A	1	MÄTTÄNDING	HW.	05/005
BET	ANT	ANORDNING	SON	DATUM
STATUS				

BYGGLOVHANDLING

PROJEKT
GUNNAR ANDERSSON BIL AB
KARLSTAD, ZAKRISDAL

GRANRUDS
Konstruktionsbyrå AB
http://www.granruds.se
Bosse 5700 • Högåkersgatan 6
Borås 571 11 • 431 851
Tel 054/156850, Fax 054/188932



UPPRÄSK NR	2005 037	RITAD AV	U.A.	HAND. & GÅRDE	J.A.
GRUPP	05-06-30	ANSVARIG			

GUNNAR ANDERSSON BIL AB
NY BILHALL, ZAKRISDAL
SITUATIONSPLAN

SKALA	A1=1:500	NUMMER	BET
SKALA	A2=1:1000	A1	B