


Plan 2

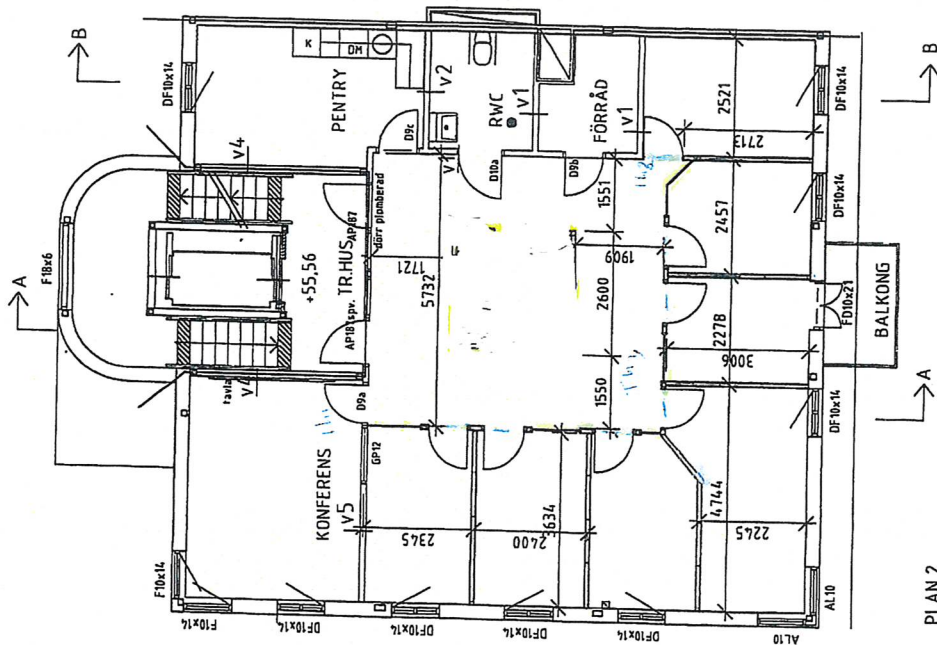


PLAN 2

Uthyrningsbar yta 138,9 kvm


Plan 4

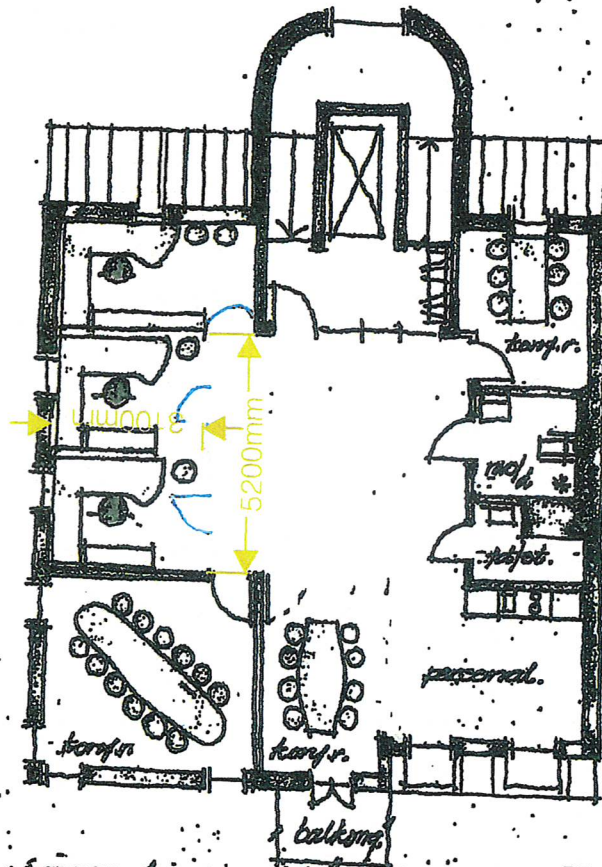

PLAN 4
120,2 m²

ARÖNS 0993



bergsjord & Ivarsson
arkitekter ab


2010.10.25/cub