


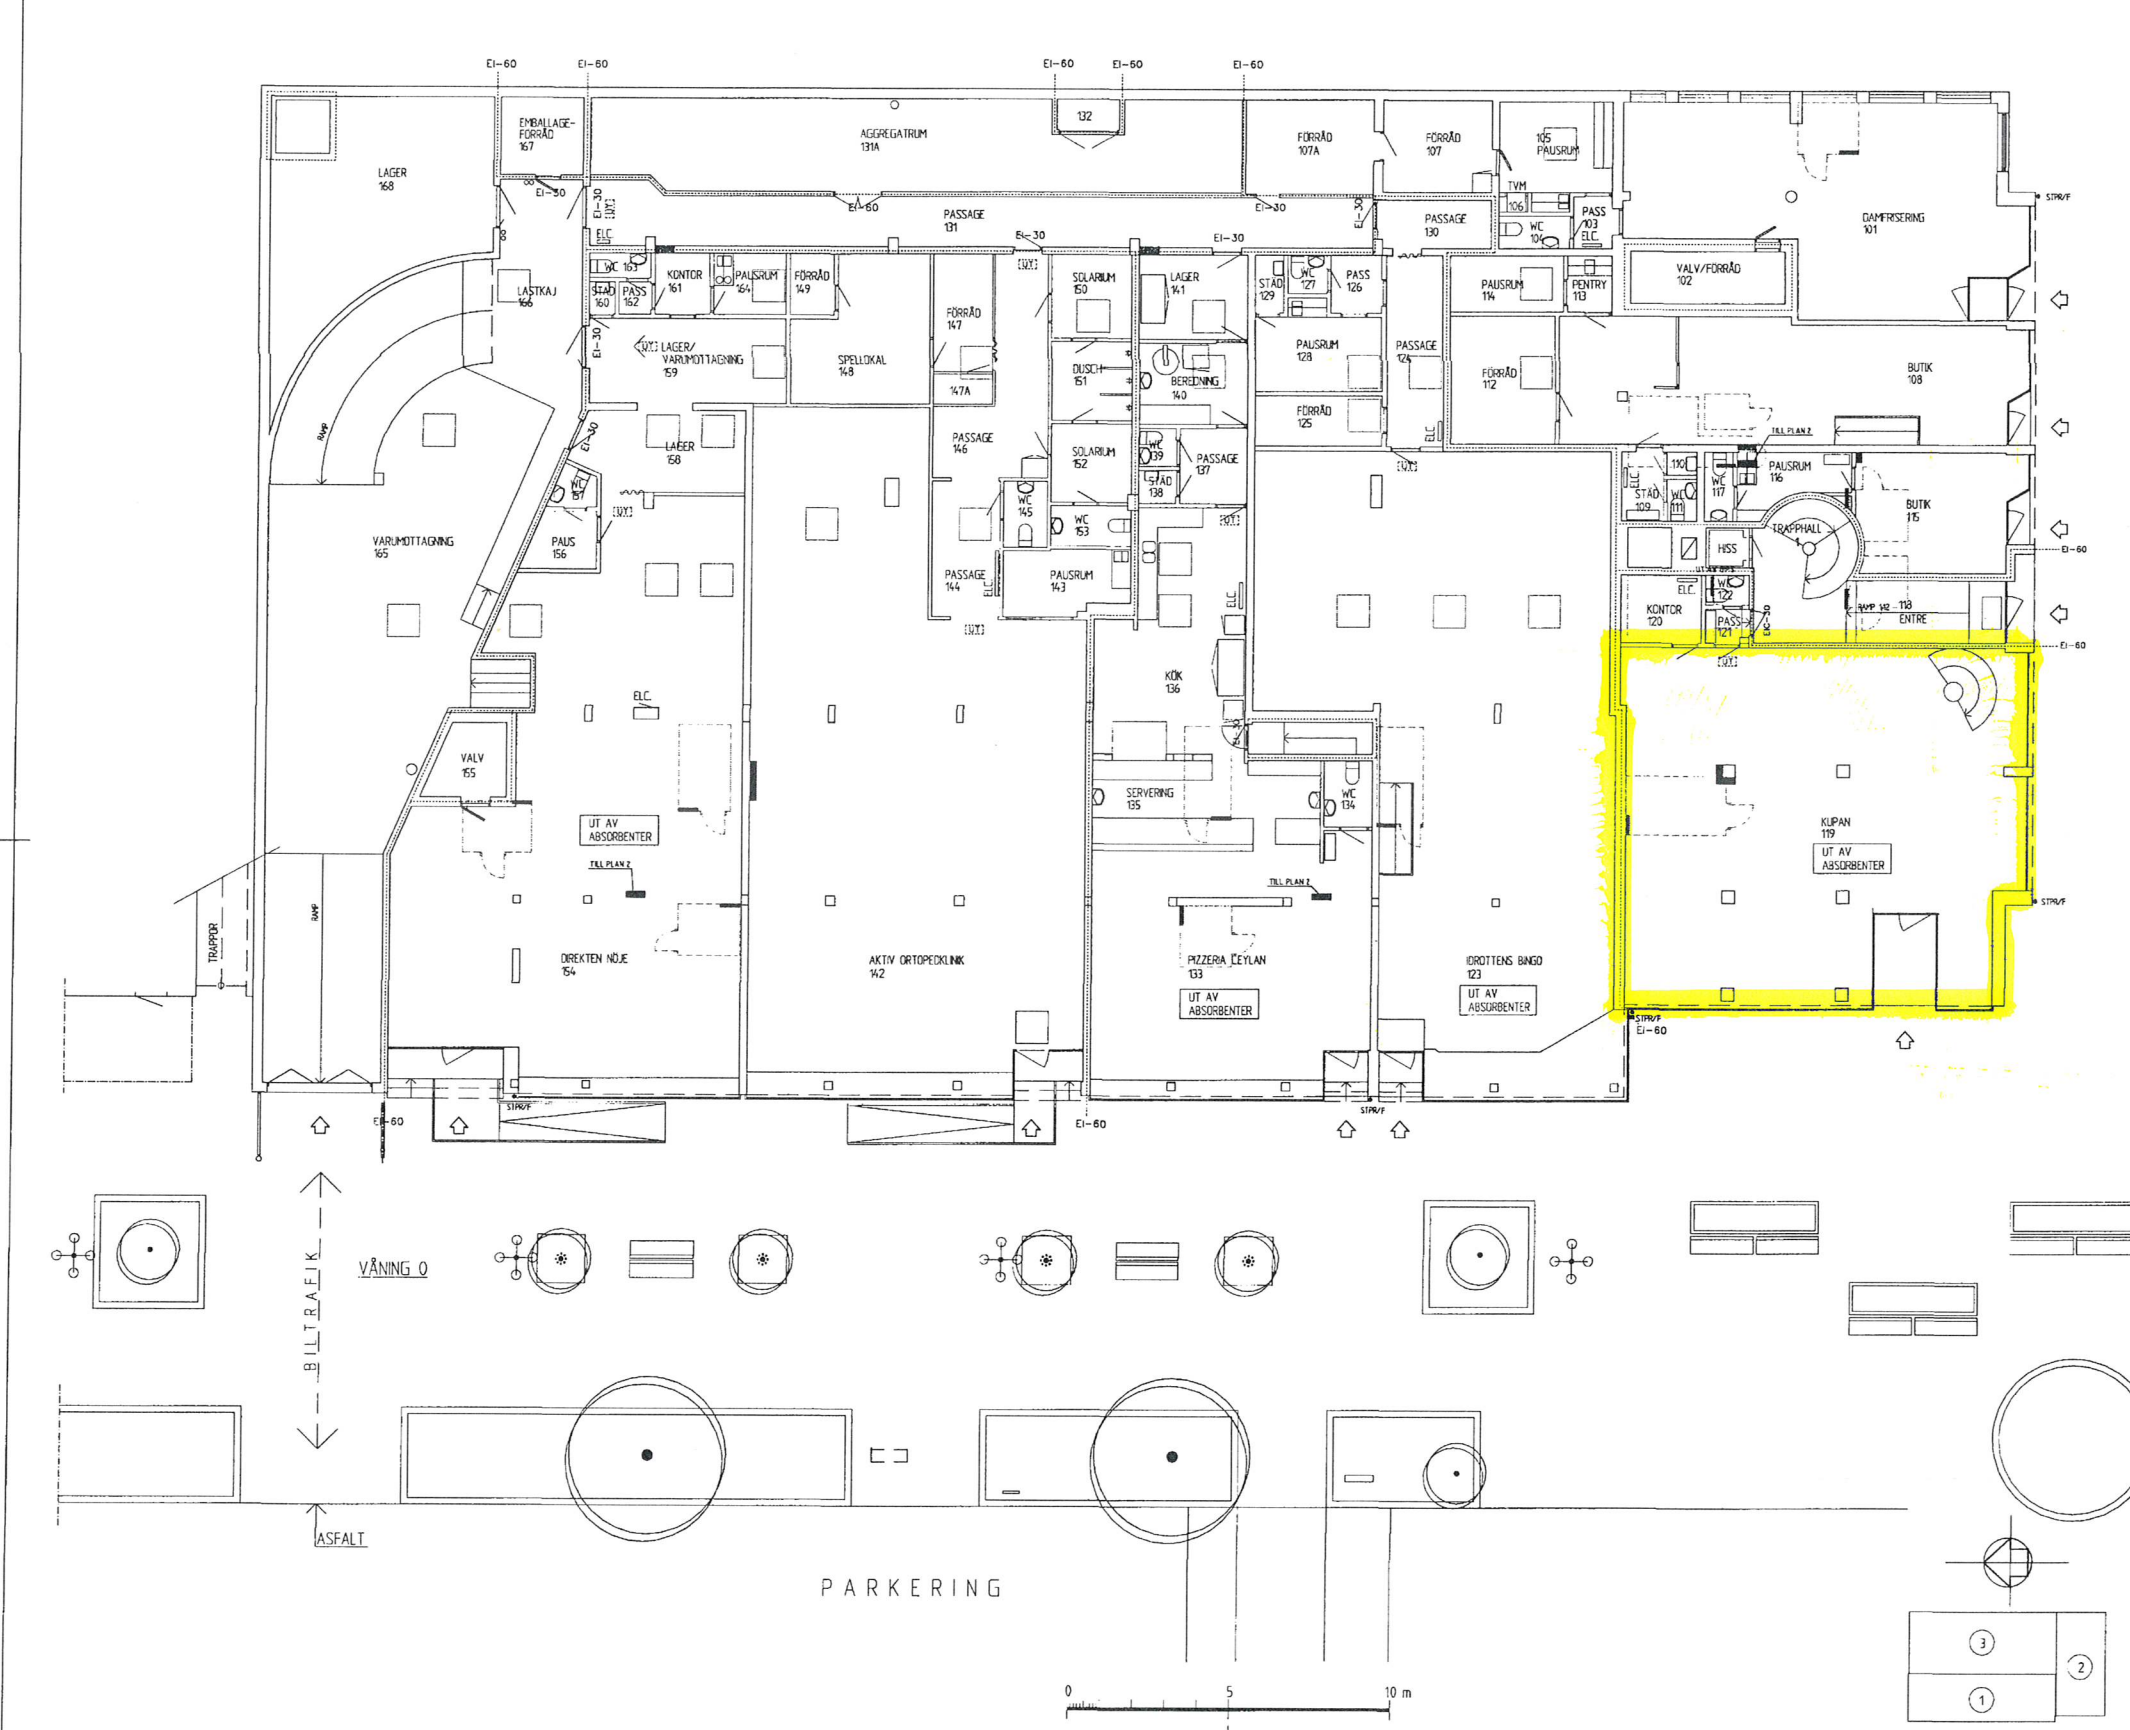


- FÖRKLARINGAR
- LAGE FÖR VVS GENOMFÖRNINGAR
  - LAGE FÖR EL GENOMFÖRNINGAR
  - LAGE FÖR EL GENOMFÖRNINGAR (GENOM VÄGG)
  - VÄRMSGRUPPER I PLANET OVAN


|   |                |              |       |       |
|---|----------------|--------------|-------|-------|
| BET   | ANT            | ANMÄRKNINGAR | DATUM | SKALA |
| RELATIONSHANDLING   |                |              |       |       |
| TÄPPAN 1, KV MÖRMON 33:1<br>HAMMARÖ KOMMUN                                                                                     |                |              |       |       |
| <br>visualisering projektering samordning |                |              |       |       |
| PROJEKTNUMMER   | RIKSNÄMNDEN AV | HANDLÄGGARE  |       |       |
| 6217   | PA/DF          | DF           |       |       |
| DATUM   | ANSVARIG       |              |       |       |
| 150205   | DF             |              |       |       |
| KB TÄPPAN c/o WILLHEM AB<br>OMBYGGNAD<br>PLAN 1, DEL 1, 2, 3, (ENTREPLAN BUTIKER)                                              |                |              |       |       |
| SKALA   | NUMMER         |              |       | BET   |
| 1:100   | A40-P01        |              |       |       |

LAGER SBT1

2. PROJEKT VILLHEM 2017 TÄPPAN THORON 33.1 SAGHALL VIK 150205 QMVA-A40-P01 DWG DAN

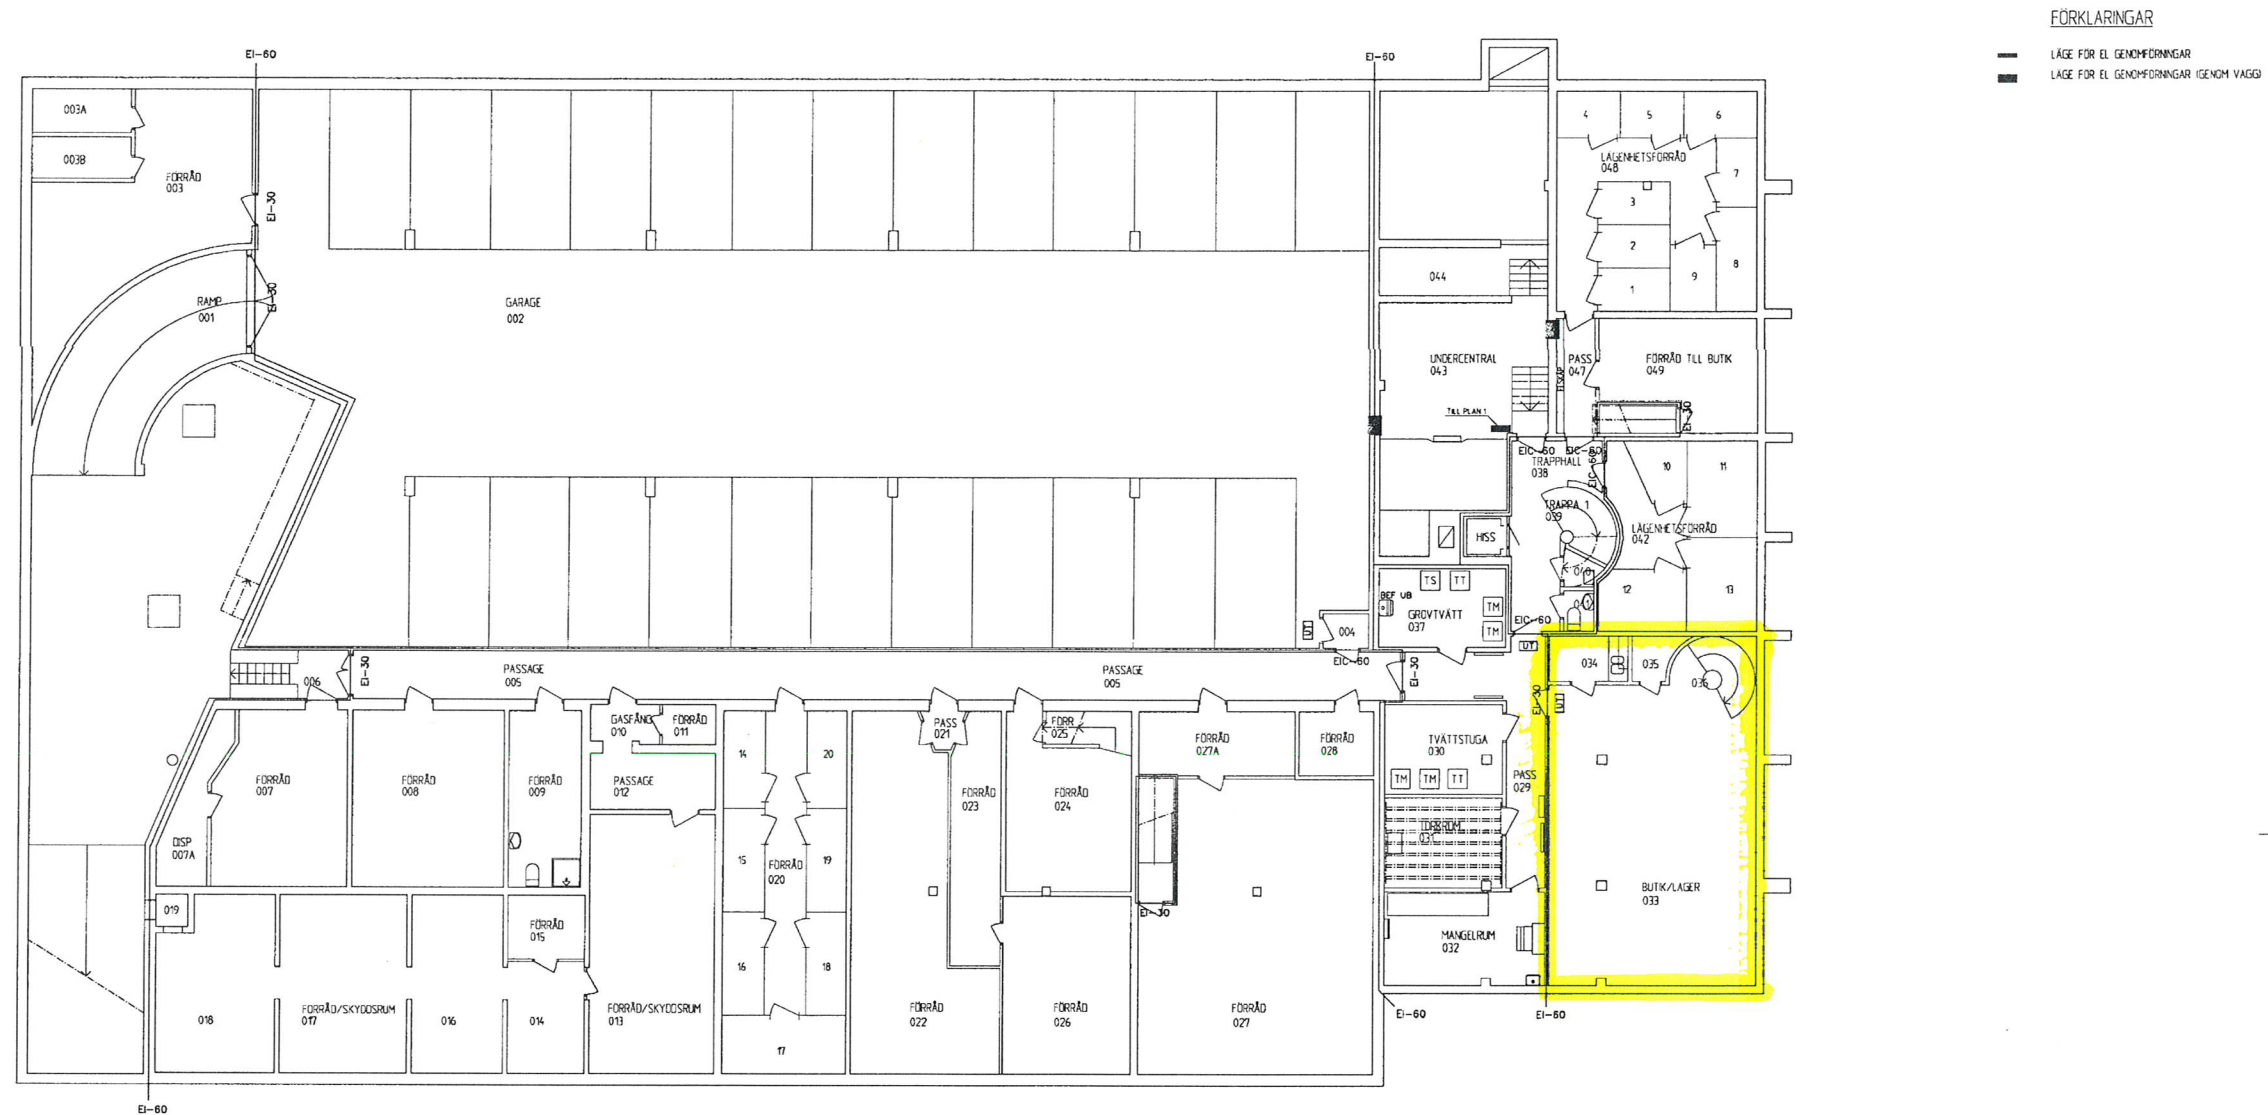

0 5 10 m

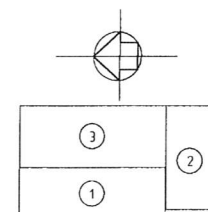

|   |                 |                 |             |     |
|---|-----------------|-----------------|-------------|-----|
| BET   | ANT             | ANDRÖMEN AVSEER | DATUM       | SGR |
| RELATIONSHANDLING   |                 |                 |             |     |
| TÄPPAN 1, KV MÖRMÖN 33:1   |                 |                 |             |     |
| HAMMARÖ KOMMUN   |                 |                 |             |     |
| <br>visualisering projektering samordning |                 |                 |             |     |
| PROJEKTNUMMER   | RITAD/KONSTR AV |                 | HANDLAGGARE |     |
| 6217   | PA/DF           |                 | DF          |     |
| DATUM   | ANSVARIG        |                 |             |     |
| 150295   | DF              |                 |             |     |
| KB TÄPPAN c/o WILLHEM AB   |                 |                 |             |     |
| OMBYGGNAD   |                 |                 |             |     |
| PLAN 0, DEL 1, 2, 3 (KALLARPLAN)                                                                                               |                 |                 |             |     |
| SKALA   | NUMMER          |                 | BET         |     |
| 1:100   | A40-P00         |                 |             |     |

PROJEKTERINGEN AVSEER 1. SKOGSHALL 2. 3. 