


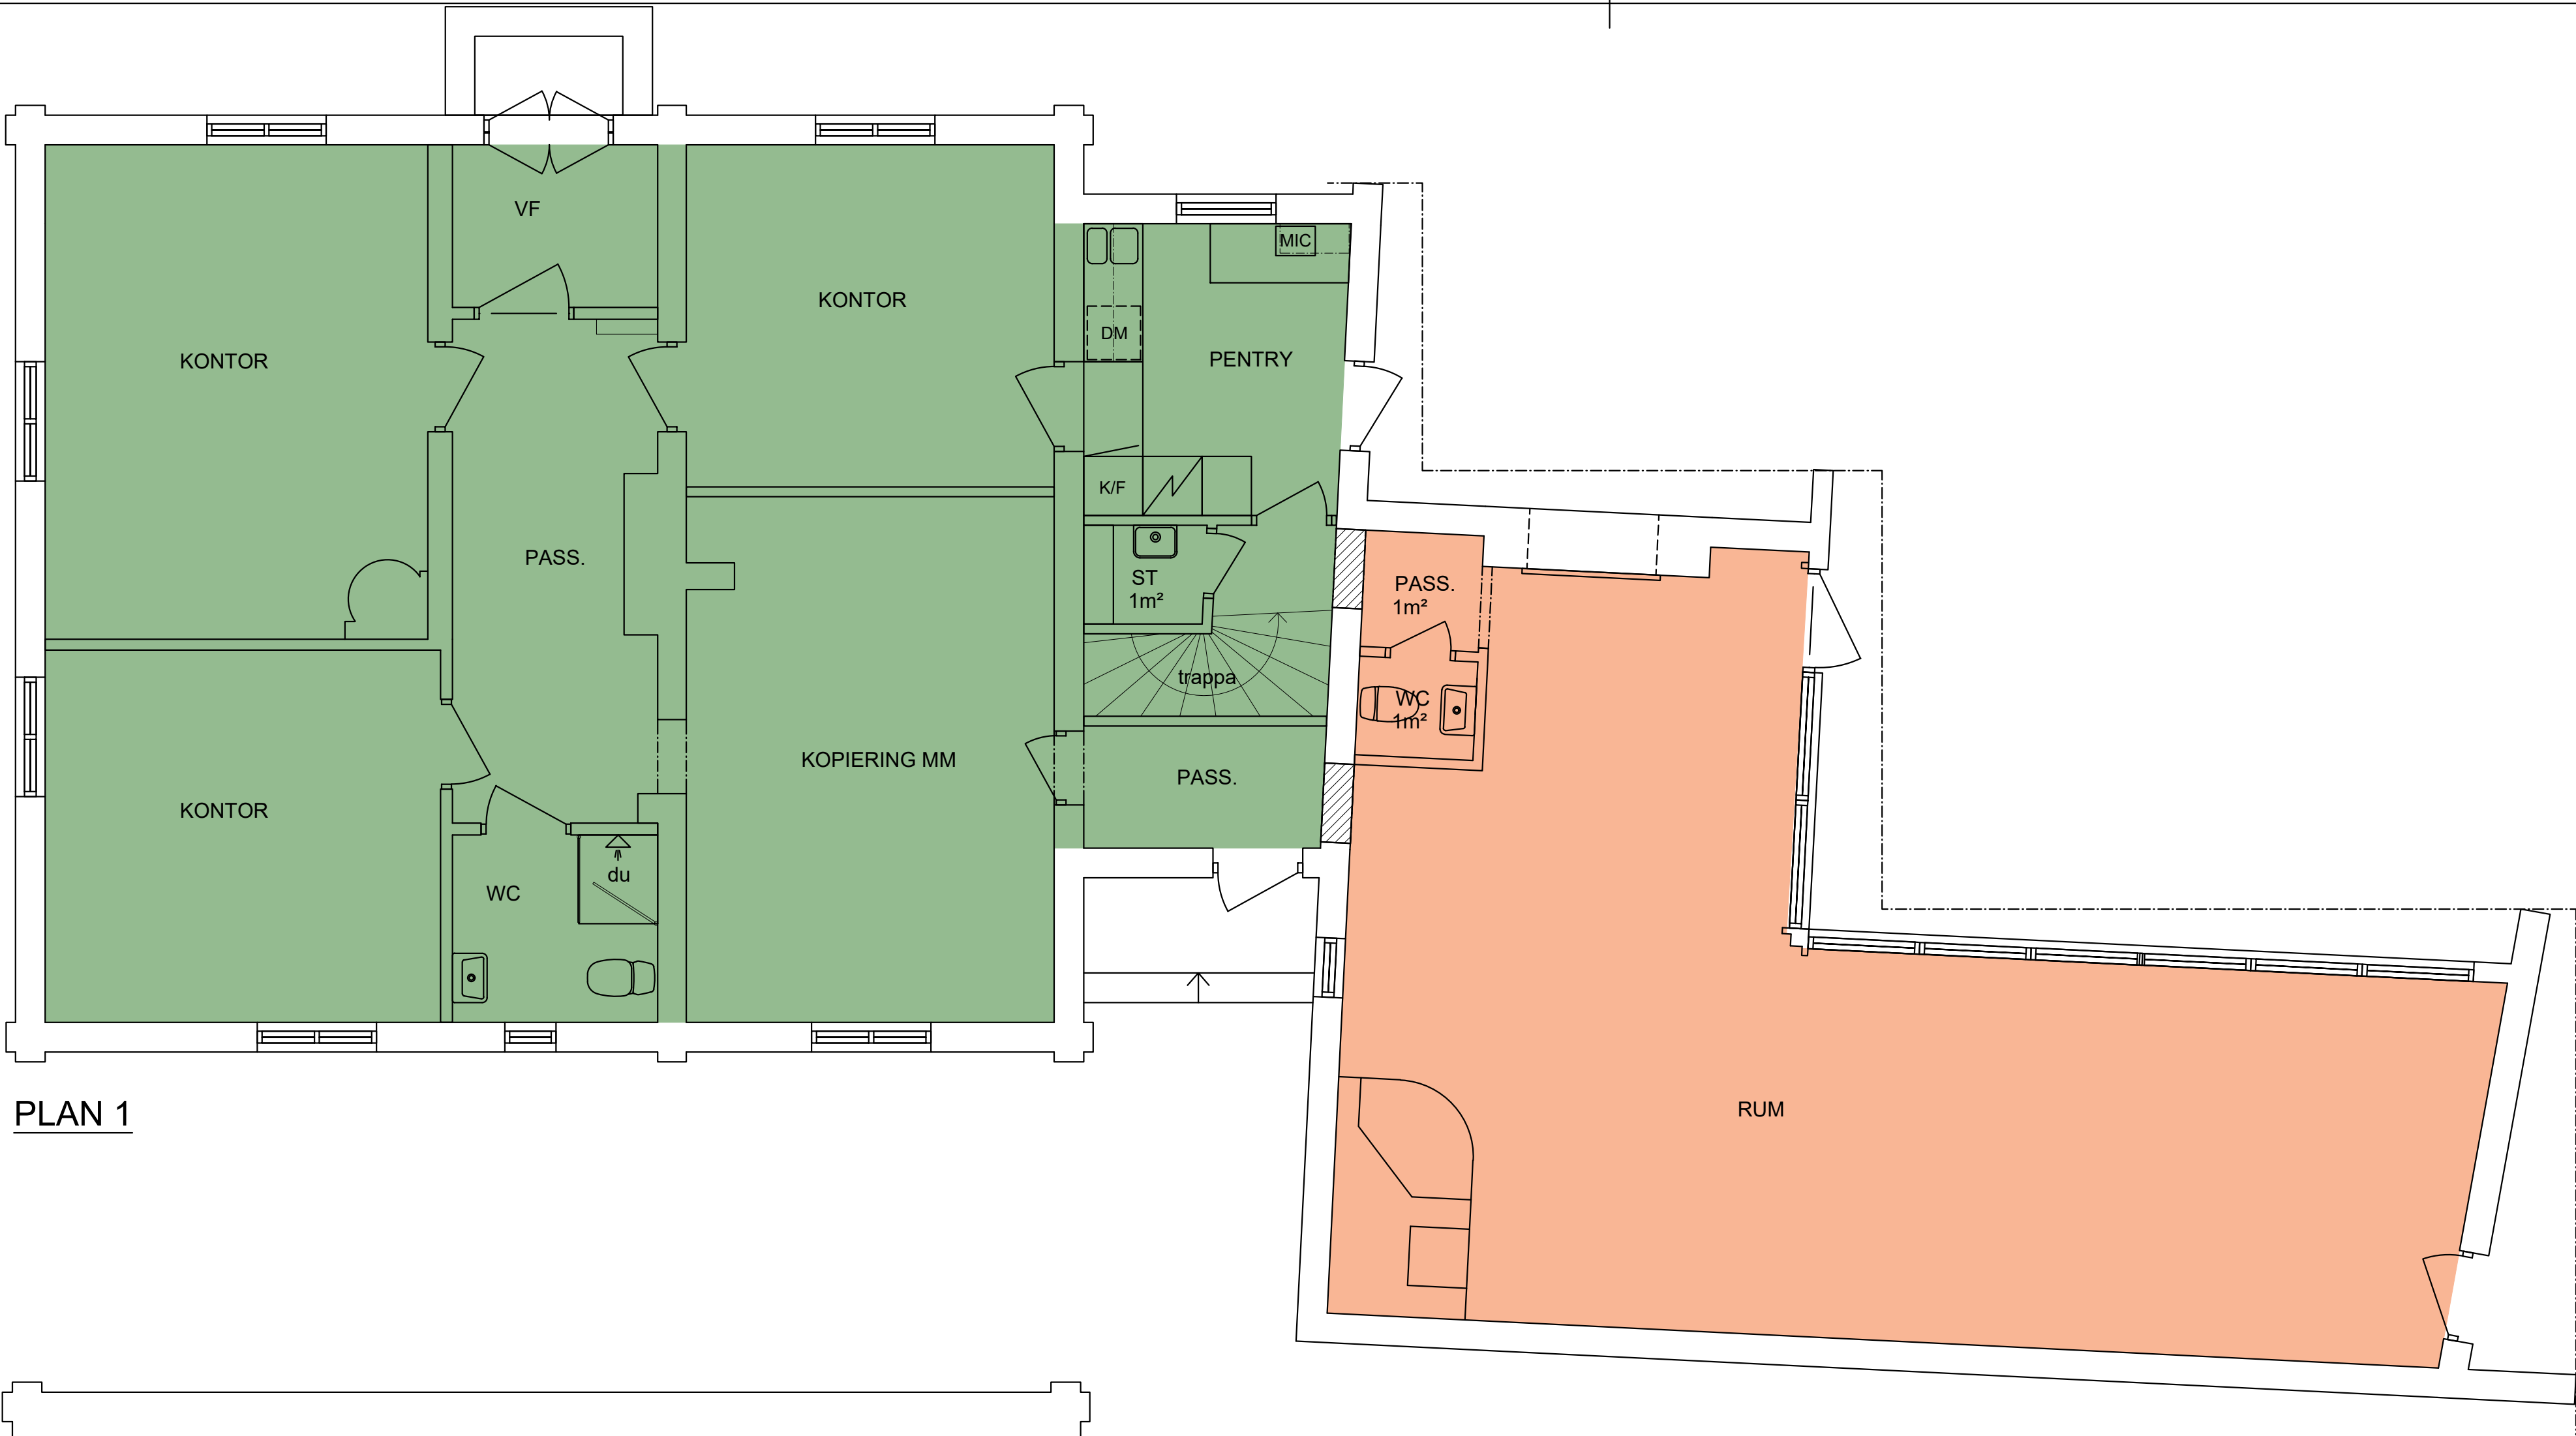

PLAN 1



PLAN 0

BET	ANT	ÄNDRINGEN AVSER	DATUM	SIGN
RELATIONSRTNING				
ÅLMEN 15 ÅLVGATAN 11				
				
UPPDRAK NR	2310	RITAD/KONSTR AV	DF	HANDLÄGGARE
DATUM	2310	ANSVARIG		
VÄSTRA FLYGELN PLANER PLAN KÄLLARE OCH BOTTENVÅNING				
SKALA	A1=1:50 A3=1:100	NUMMER	A4 0-1-1000	BET