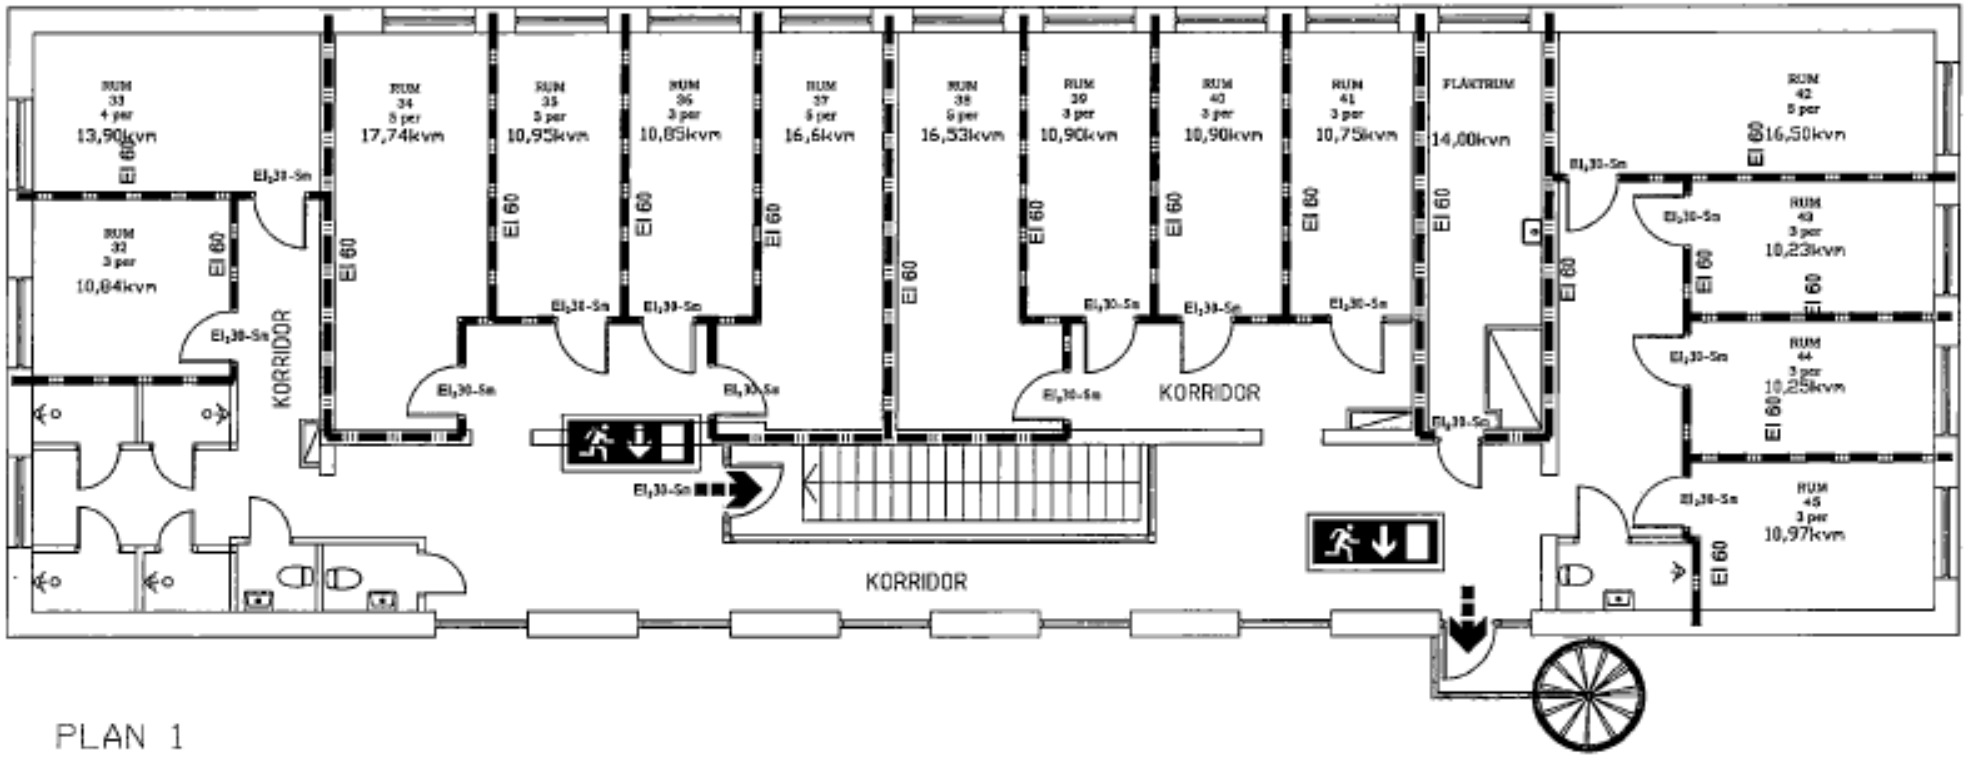

PLAN 1
BYGGNAD 10

1m 0 5m 10m

RELATIONSHANDLING				
FLYGGSKYTTEN 1 VÄSTERÅS KOMMUN				
BIARK–BYGGKONSULT				
15047S	EL HEED			
2015-10-30	BOSSE HEED			
OMBYGGNAD AV SKOLA TILL FLYKTINGSBODDE				
OMBYGGNAD - BYGGNAD 10				
BRANDSKYDD, PLAN 1				
A1 150 A3 1:100	B300-01			