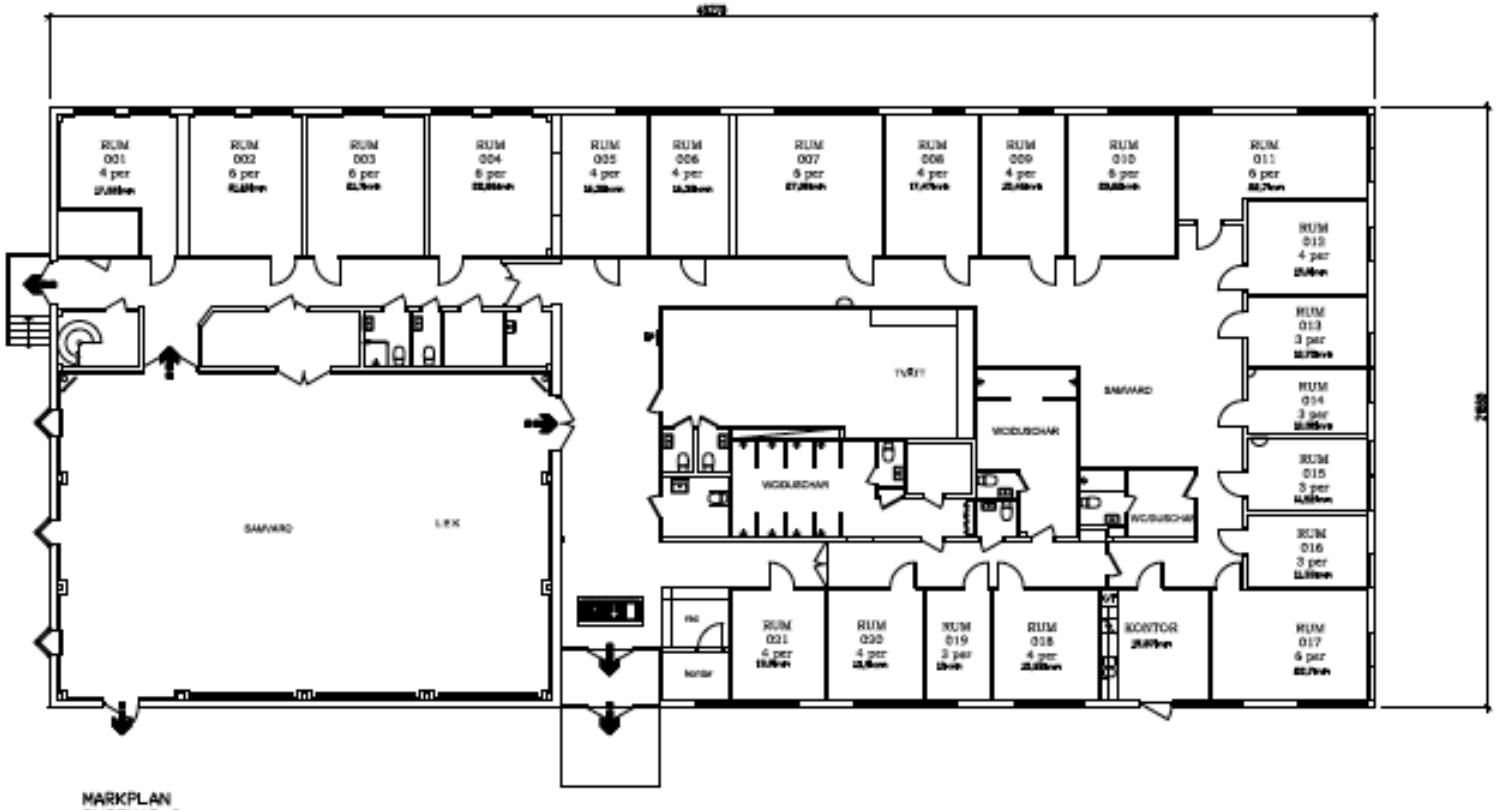

MARKPLAN
BYGGNAD 9

RELATIONSHANDLING

FLYGGSKYTTEN 1
VÄSTERÅS KOMMUN

BIARK-BYGGKONSULT

150415	B. HED	
2015-10-05	BOSSE HED	

OMBYGGNAD AV SKOLA TILL FLYKTINGSBOENDE
OMBYGGNAD - BYGGNAD 9
BRANDSKYDD, MARKPLAN

SKALA A1 1:100 A3 1:200

A100-01