


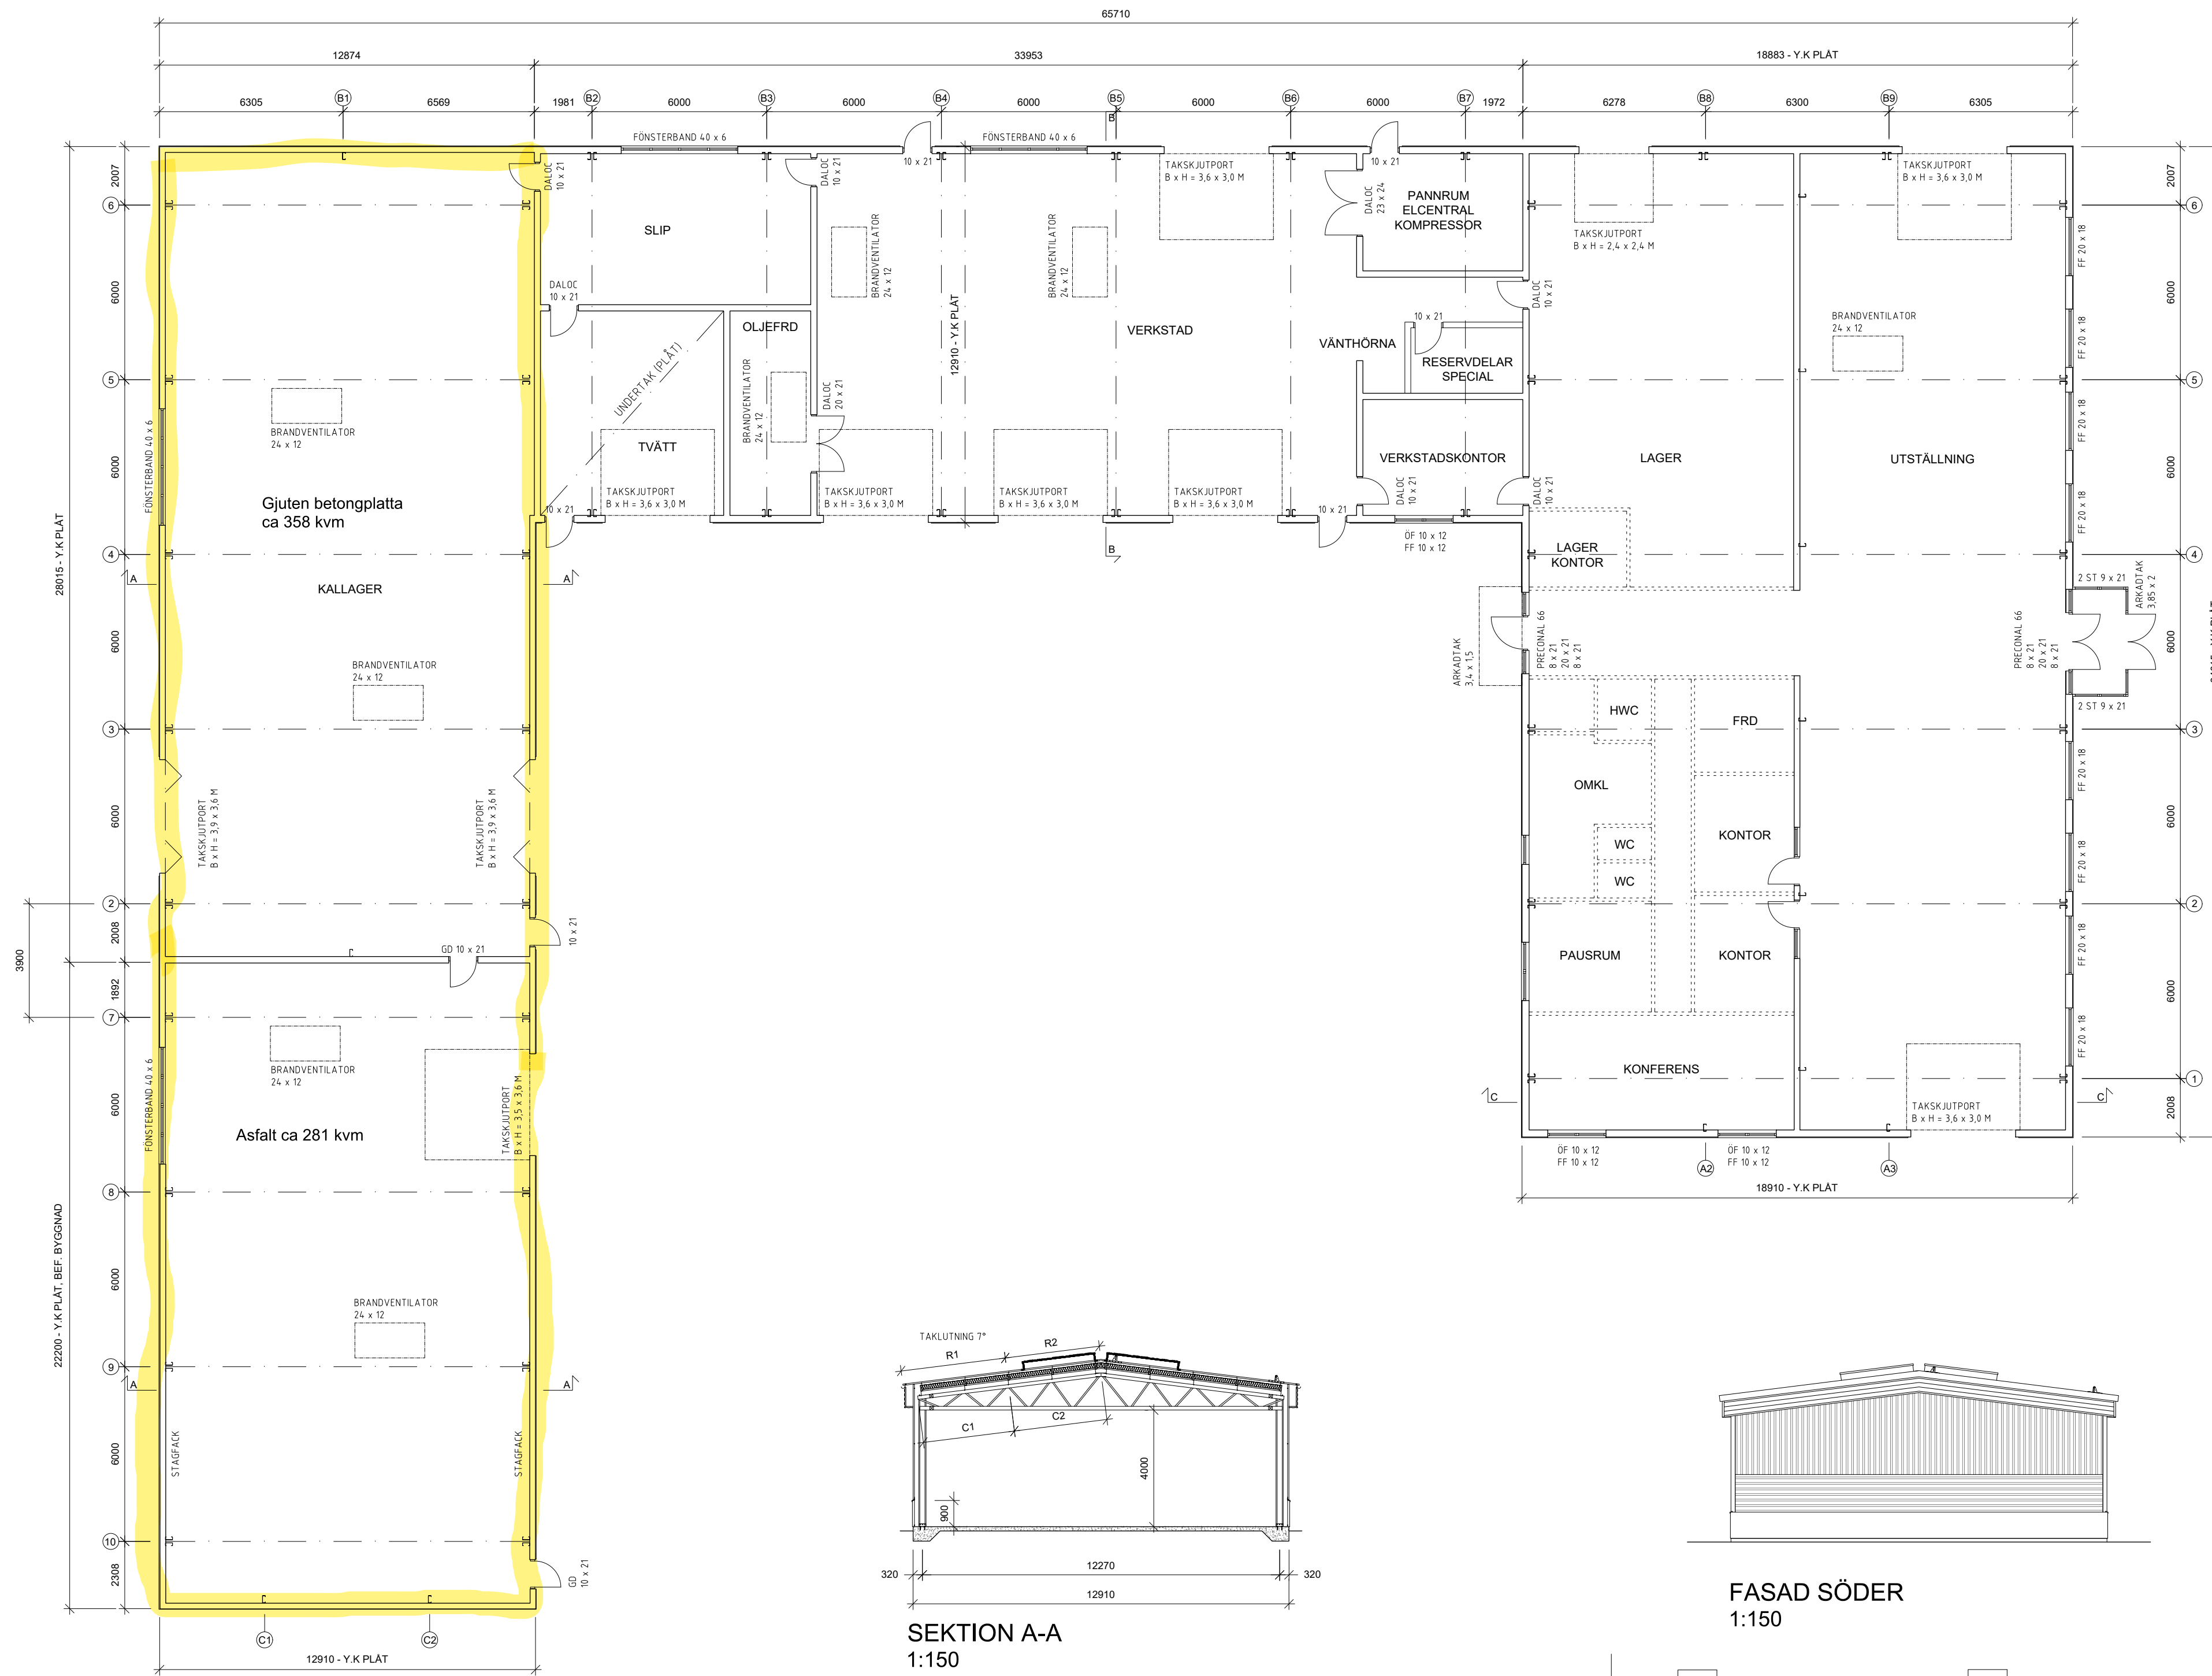

PLAN
1:150

SEKTION A-A
1:150

FASAD SÖDER
1:150

FASAD VÄSTER
1:150

FASAD ÖSTER
1:150

RITNING BASERAD PÅ ÄLDRE UNDERLAG UPPRÄTTAT AV LLENTAB AB, 2011-08-08.



BET	ANT	ÄNDRINGEN AVSER	DATUM	SIGN
RELATIONS RITNING				
UGNEN 5 MALMÖ STAD				
 CA FASTIGHETER AB <i>Est. 1912</i>				
WENNSTRÖM & LUNDQUIST ARKITEKTER				
PROJEKTNUMMER	RITAD / KONSTRUERAD AV AW		HANDLÄGGARE KW	
DATUM 2023-08-15	ANSVARIG KARL WENNSTRÖM			
ADRESS PLAN, FASADER & SEKTION RELATIONS RITNING				
SKALA (A3 / A1) 1:300 / 1:150	RITNINGNUMMER A 40-1 1000			
				BET