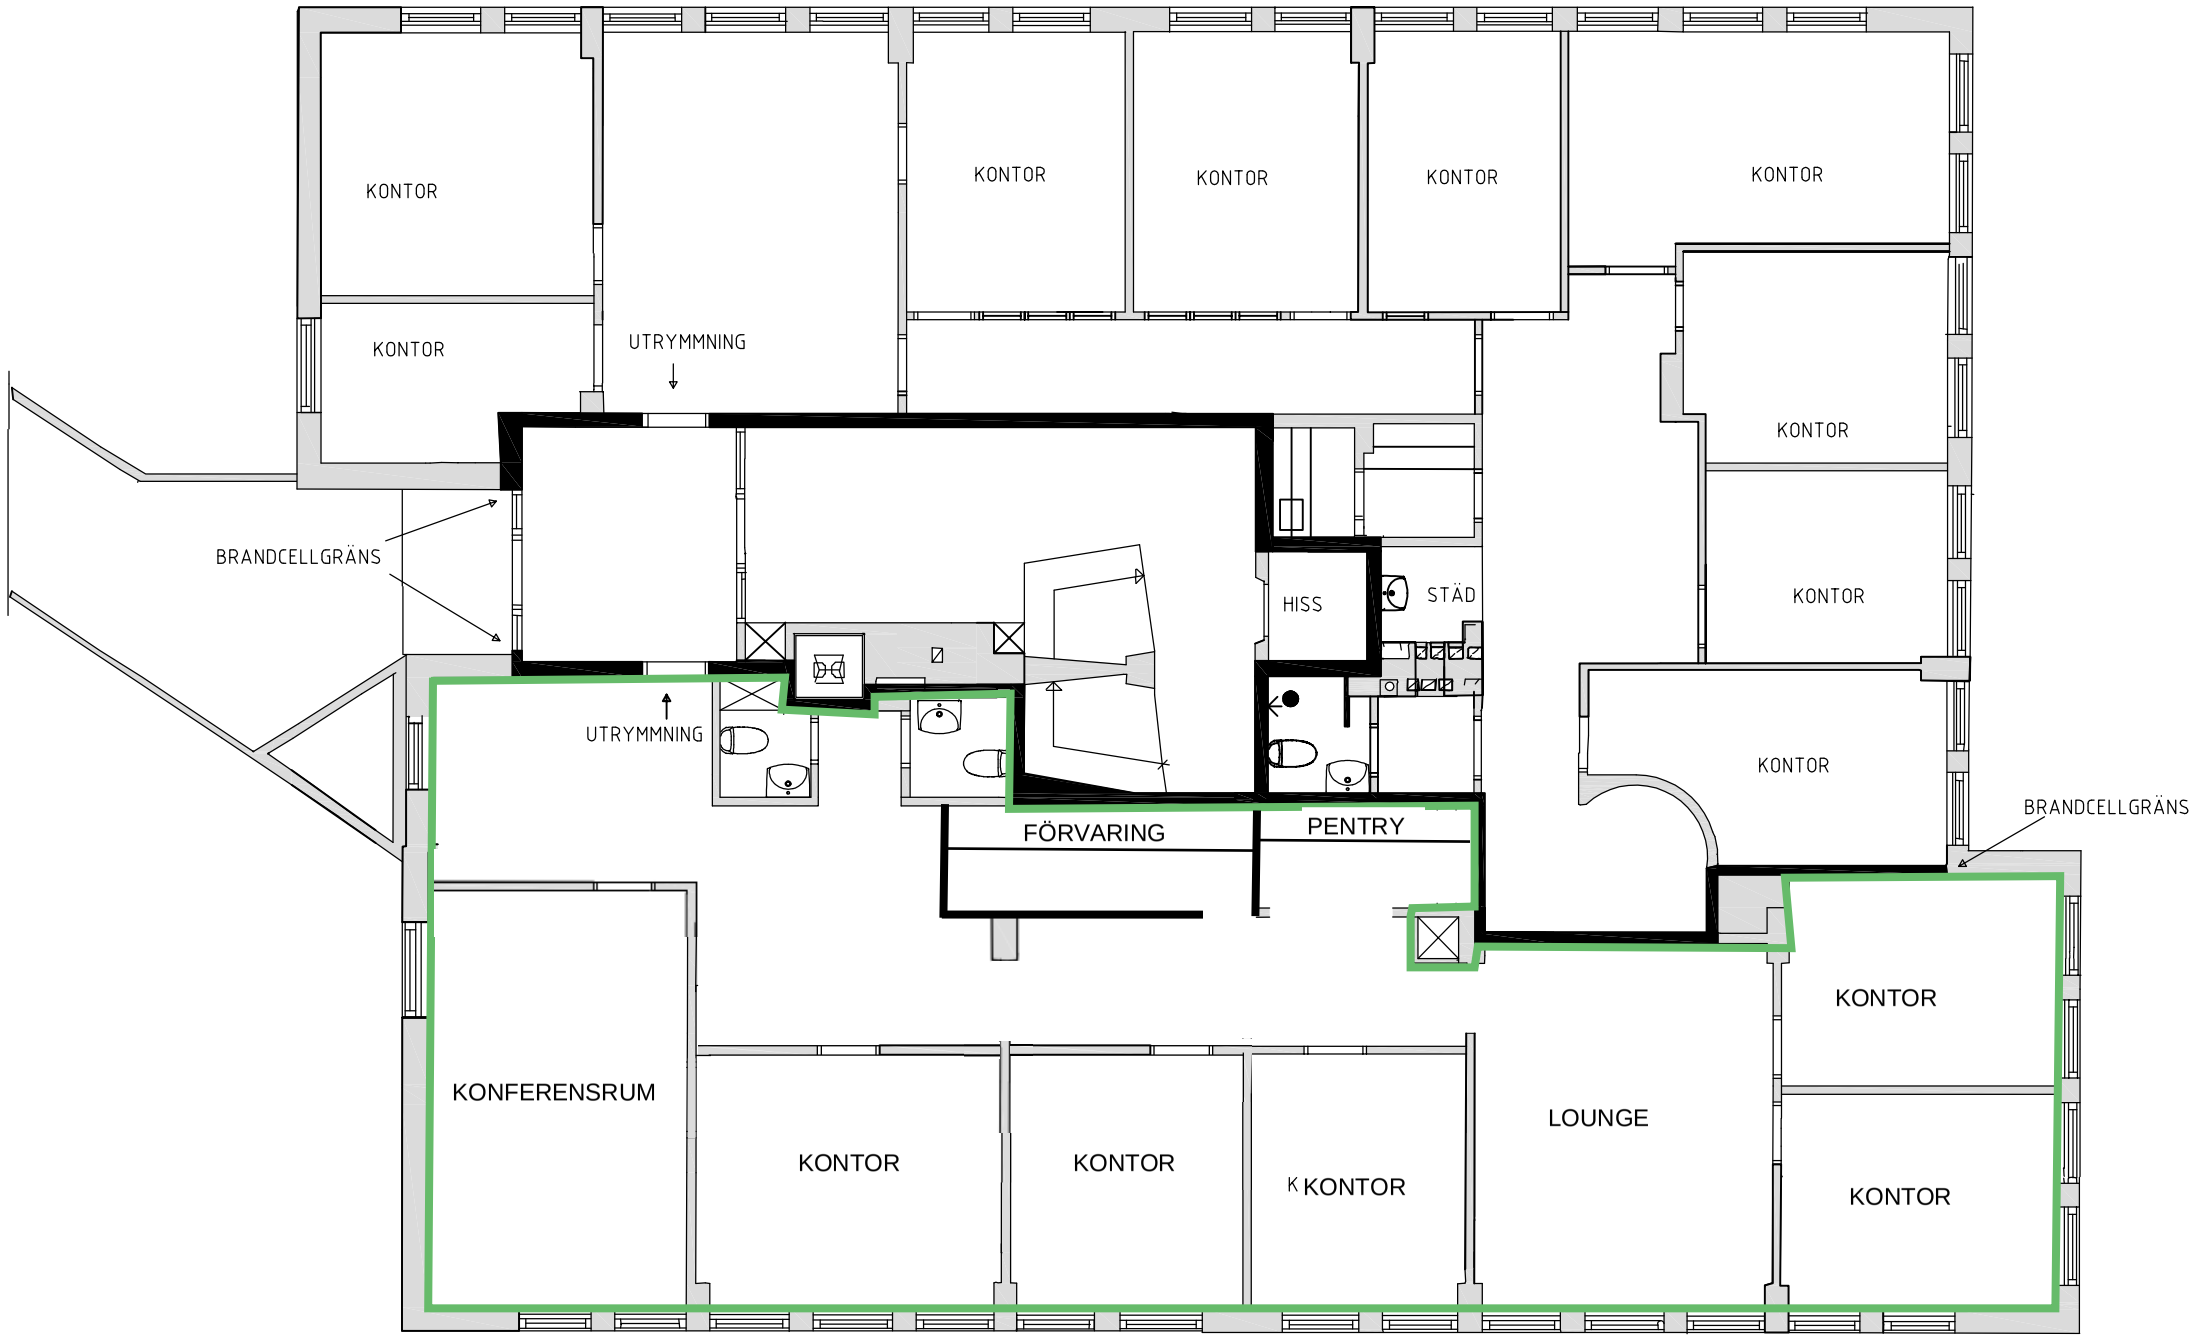

ENTRÉPLAN

BET	ANT	ÄNDRINGEN AVSER	DATUM	SIGN

RELATIONSHANDLING

BYGGNADSFIRMAN OL.We AB

UPPDRAG NR	RITAD/KONSTR AV	HANDLÄGGARE
	AS	CO
DATUM 2012-09-01	ANSVARIG CONNY OLSSON	

SOLNA
KV BALADEN NR 5
VIREBERGSVÄGEN 13
ENTRÉPLAN

SKALA	RITNINGS NR	REV
1:100 (A3)	A-003	2012-09-17