


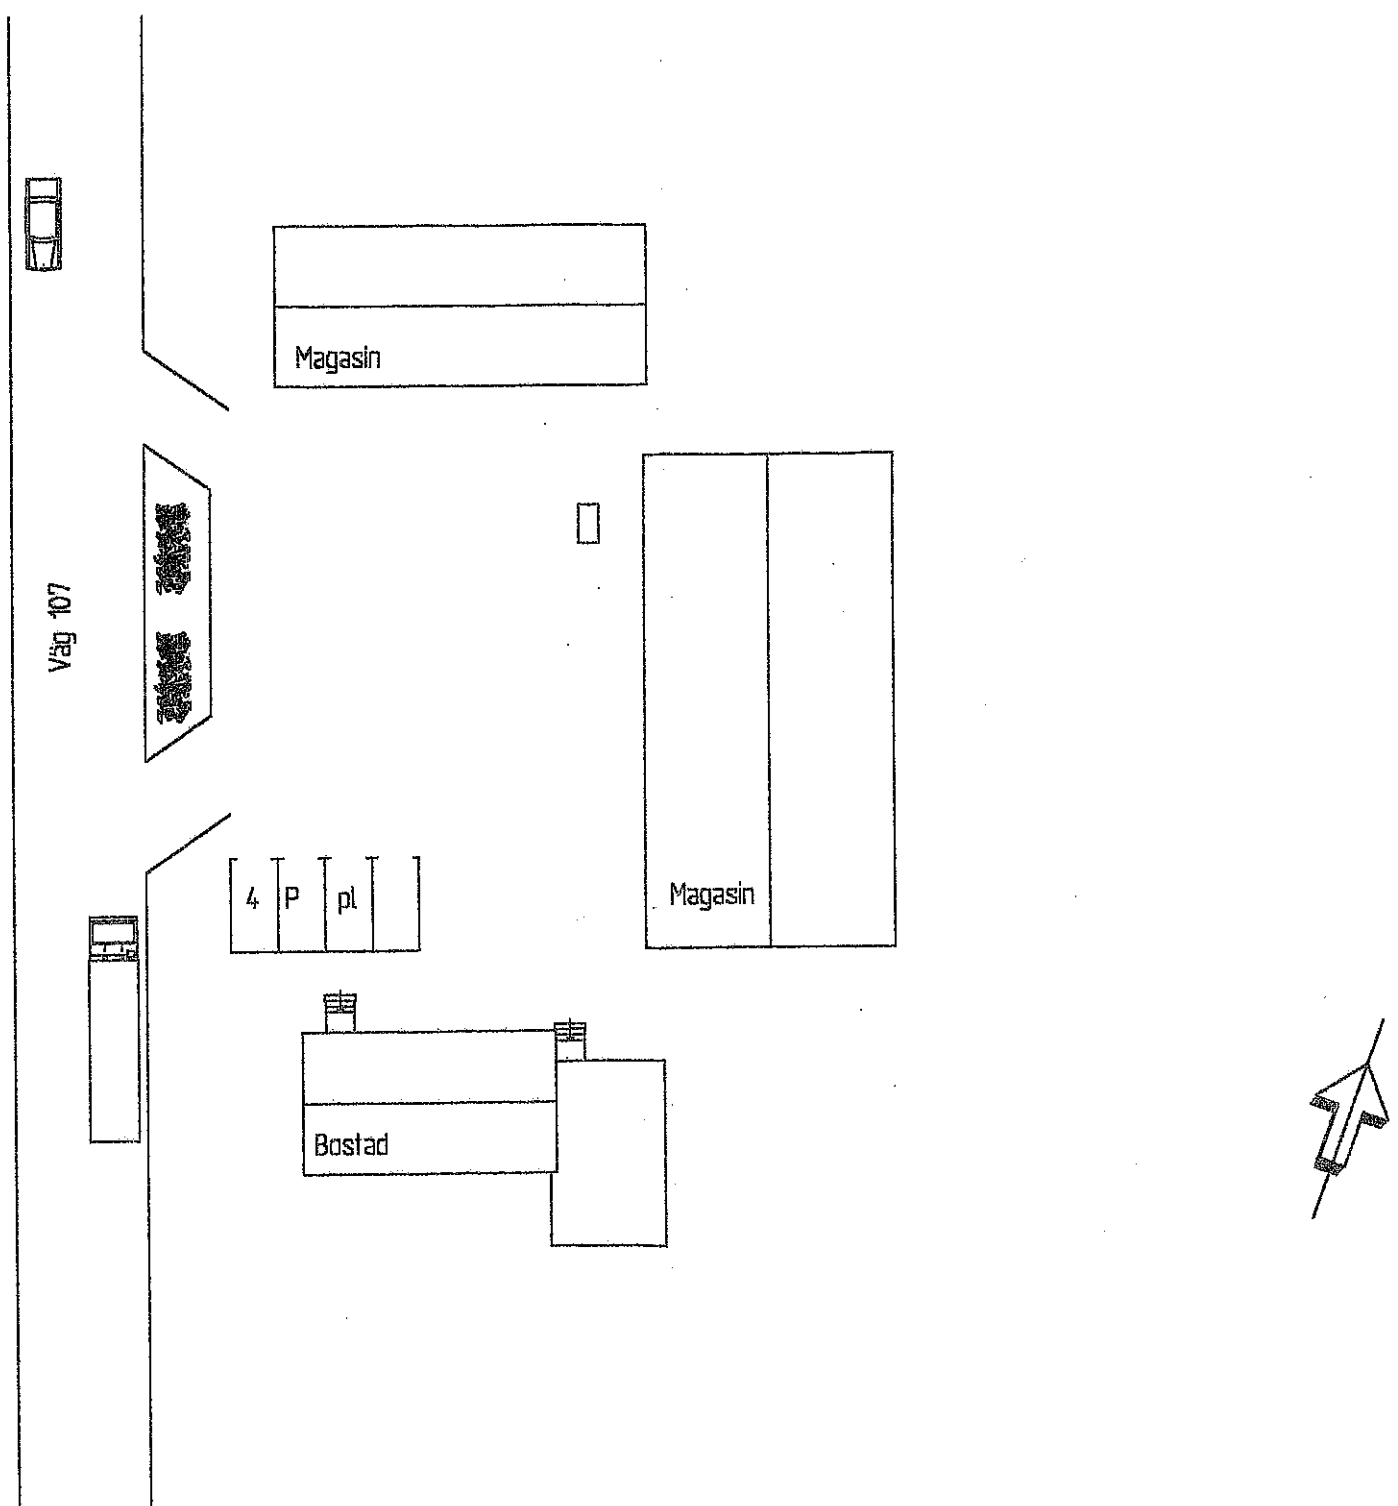

REV	ANT	REVIDERINGEN AVSER	SIGN	DAYUM
-	-	-	-	-
Ängelholms kommun AUSÅS 6:5 Marianne Farn AB Situationsplan SKALA 1:400				
PROJEKT		RITNINGNUMMER		REV
2124		A 00-02		

RELATIONSRTNING 2016-03-24

ARBETSRTNING

FÖRFRÅGNINGSUNDERLAG

BYGGLOVSRTNING

FÖRHANDSKOPIA


YBERTS arkitekt projekt

DRUMTVÄGEN 33 042-20 73 01
262 70 STRÖVELSTUP 070 301 70 60

UPPLYSNINGAR
Gunilla Hyvärte

RTAG AV
GH

HELSINGBÖRG 2016-03-24

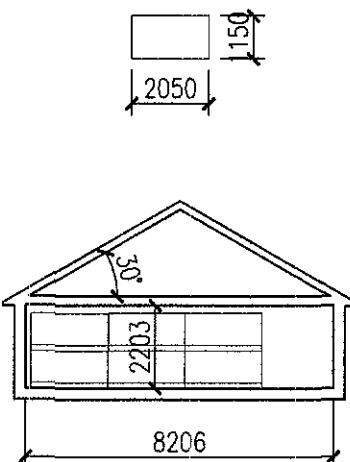

SEKTION MAGASIN 3