




FÖRKLARINGAR
 — ny vägg, väggdel, mm
 - - - brandcellsgräns B60
 (där annat ej anges på ritn)

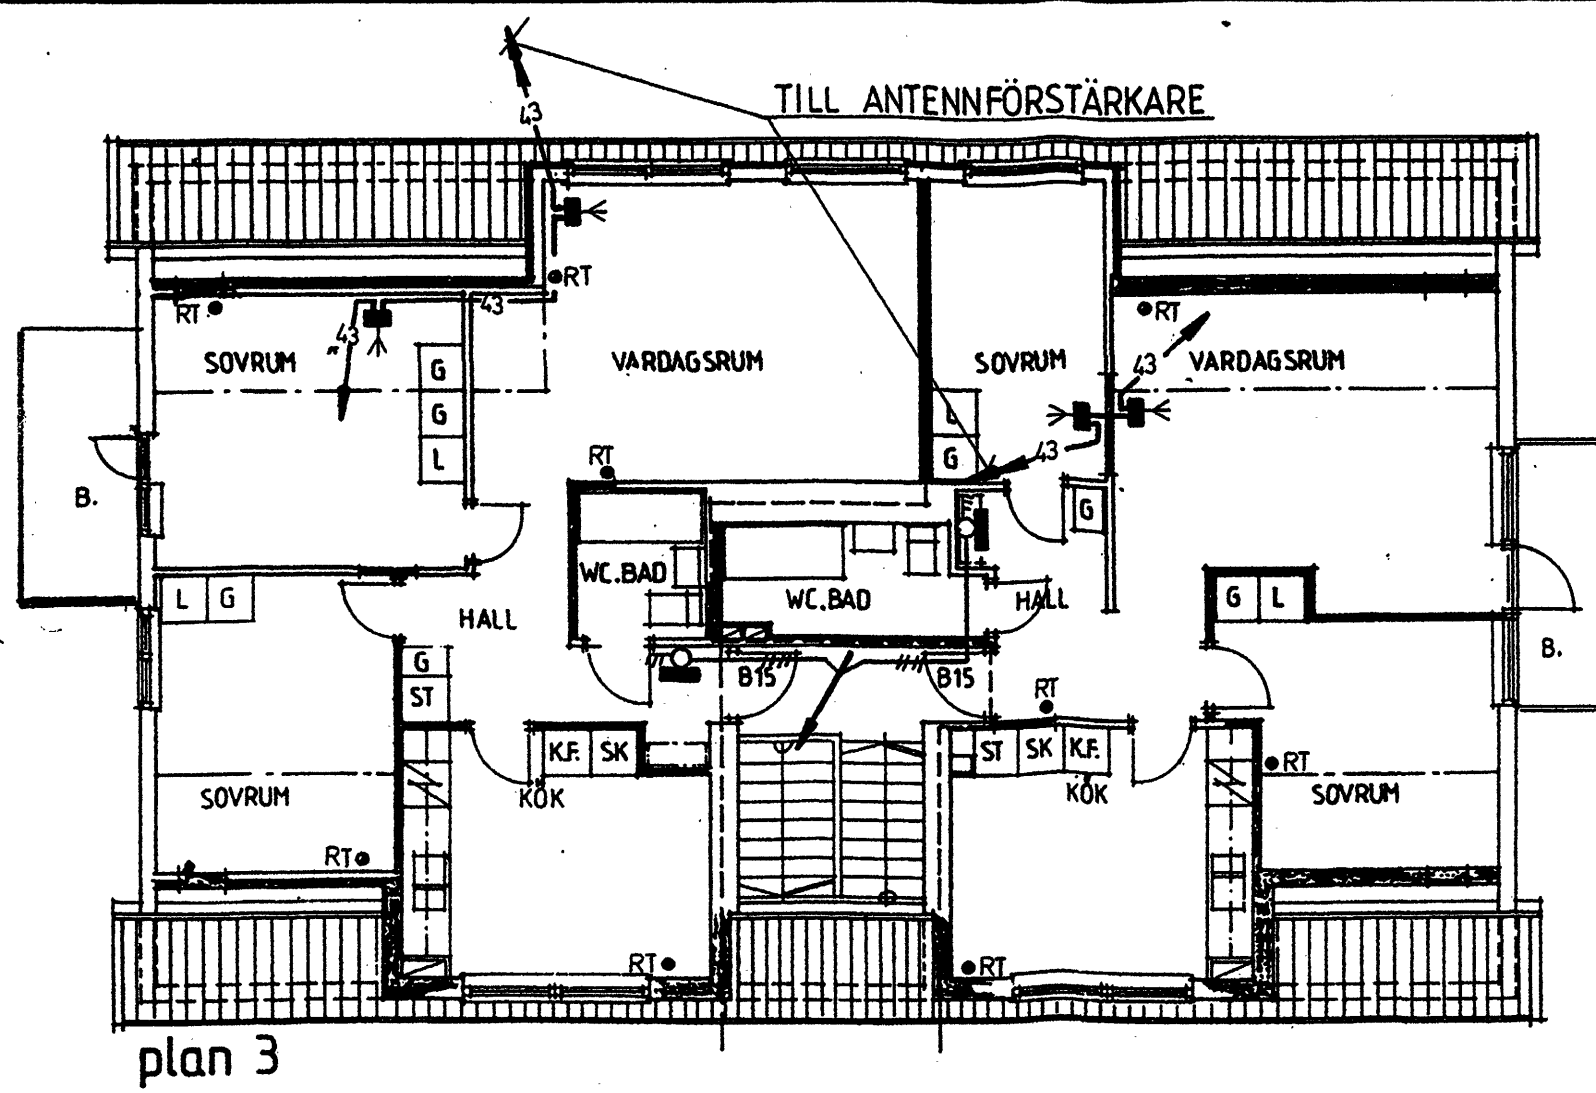


plan 3

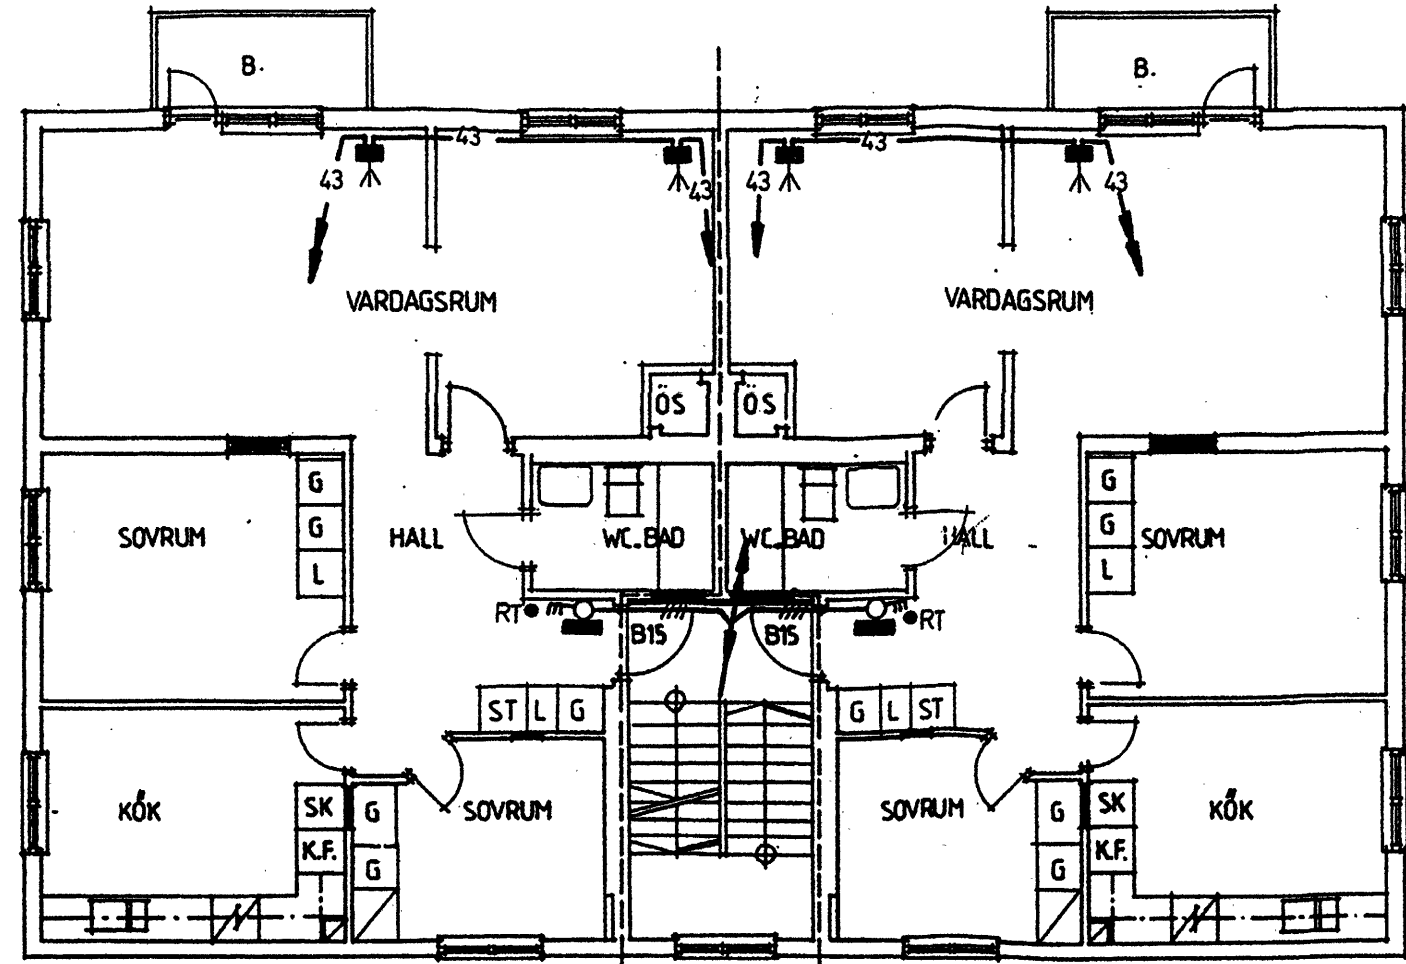

plan 2

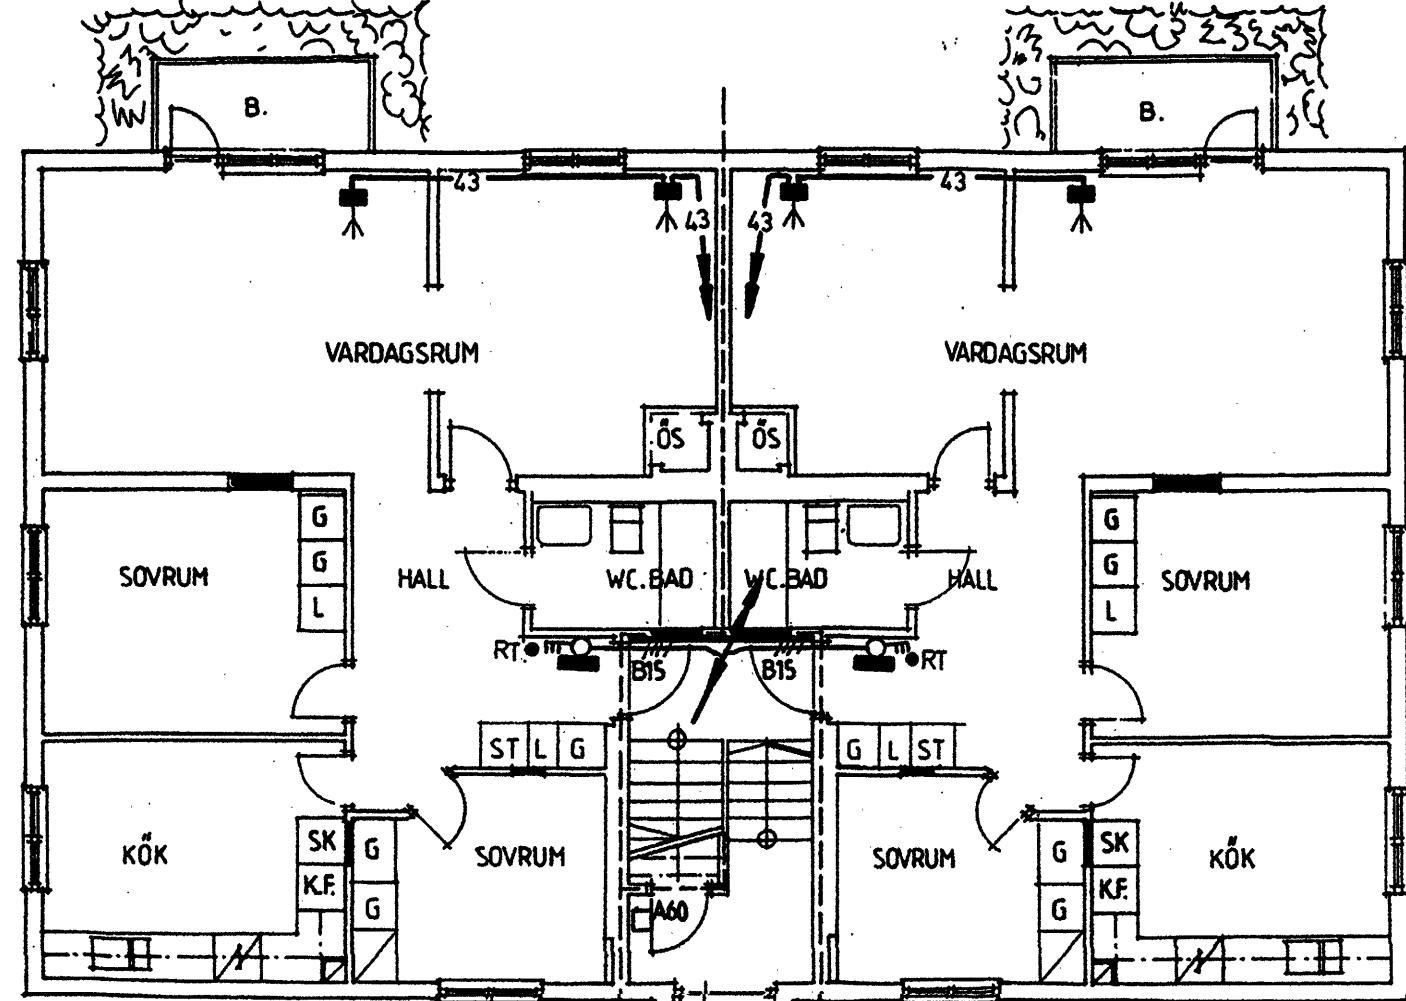

plan 1

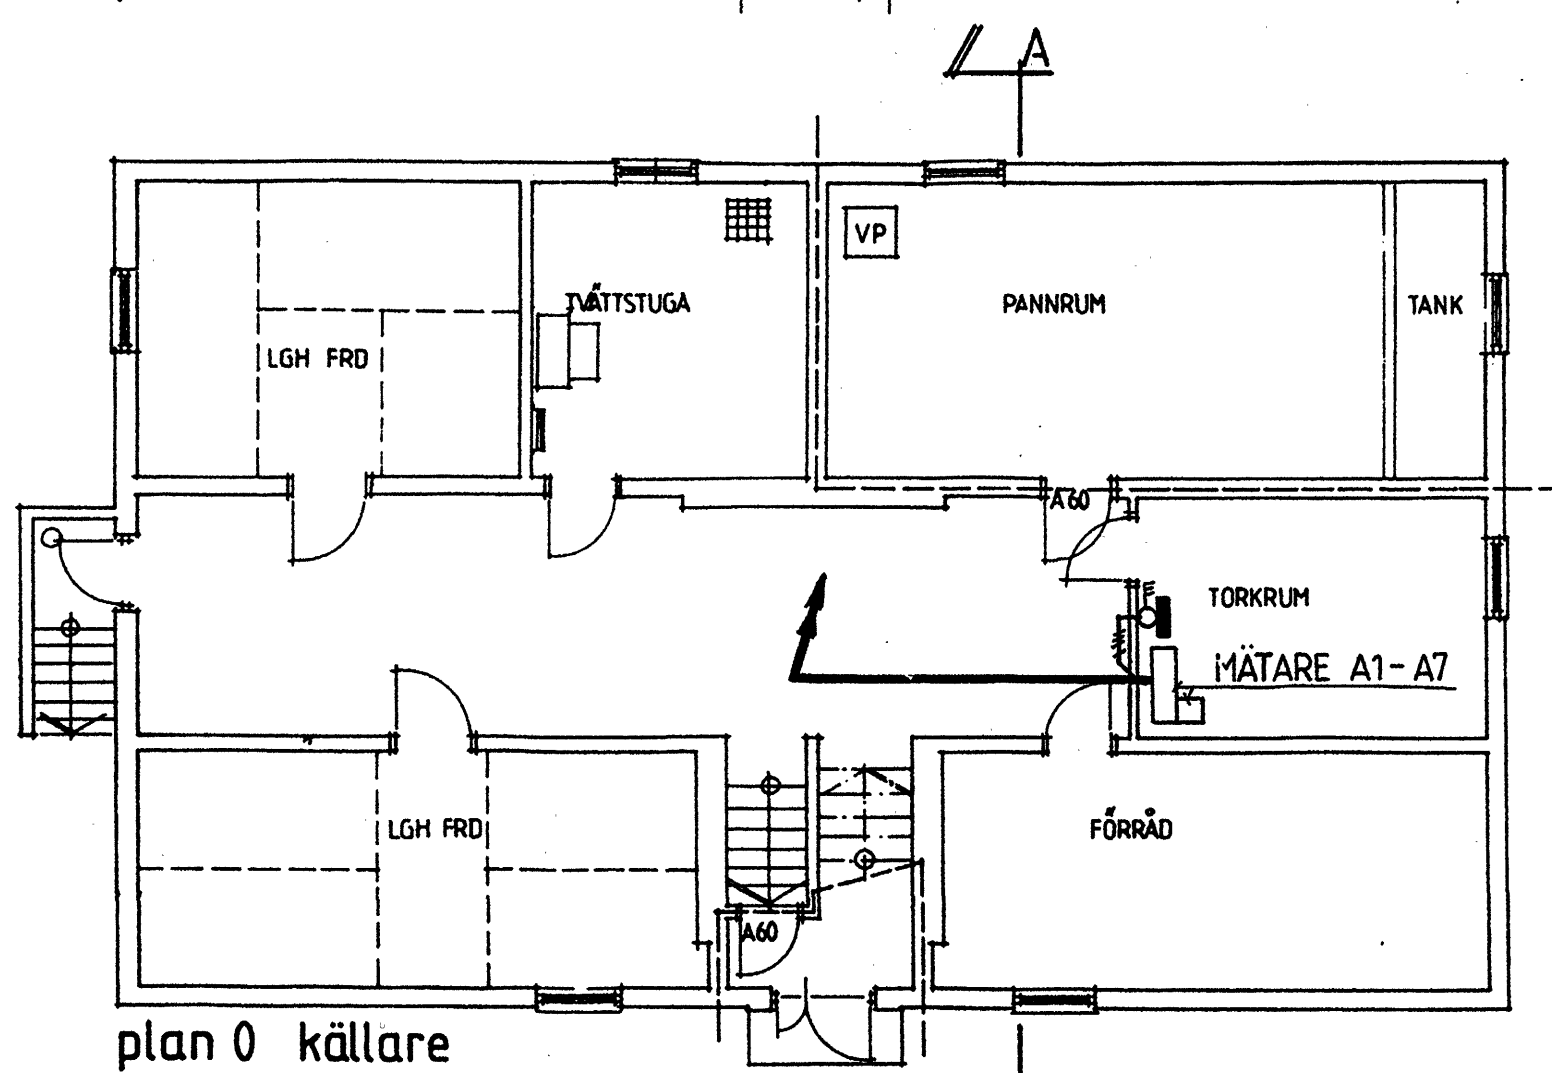

plan 0 källare



fasad mot norr




fasad mot söder



fasad mot väster




fasad mot öster

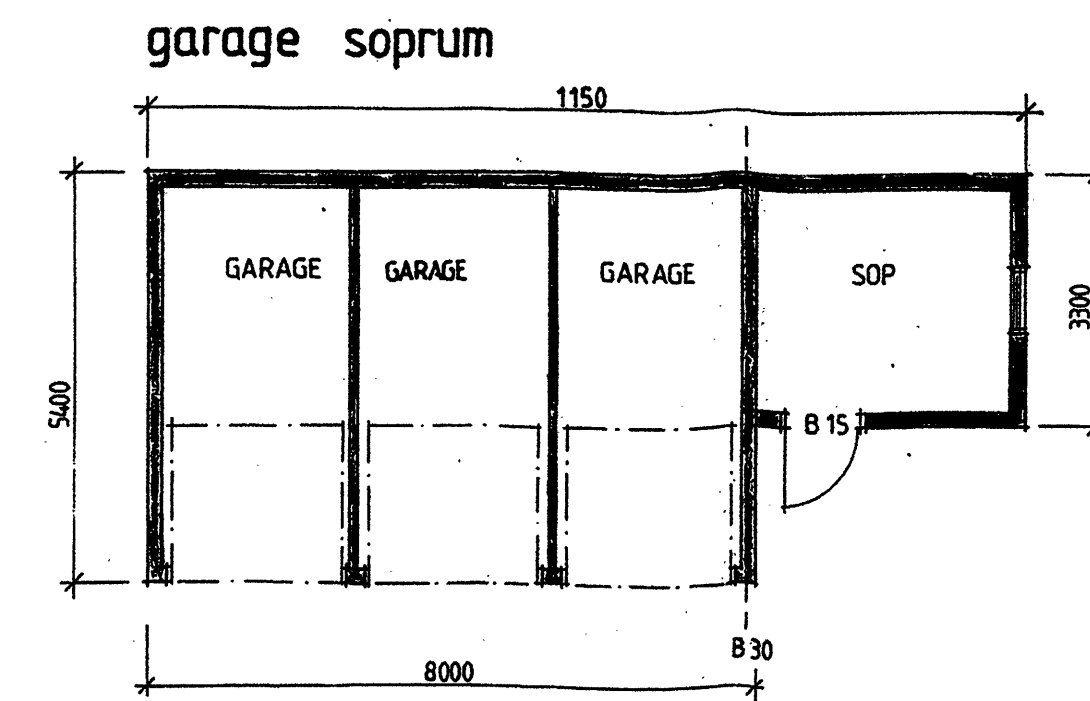


fasad mot väster

fasad mot öster

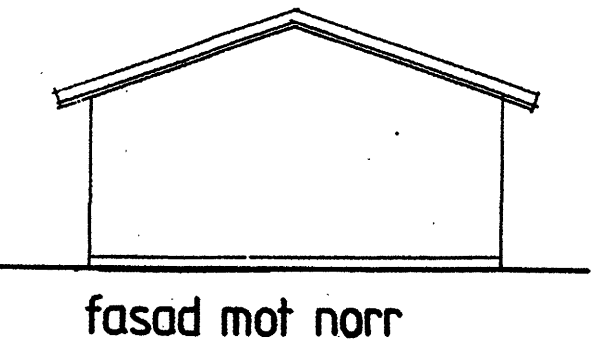

fasad mot norr

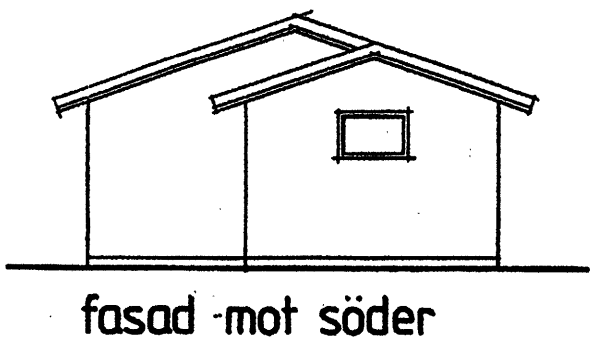


fasad mot söder


GODKÄND AV BYGGNADSNÄMNDEN I VÄNERSBORG
 DEN 20/5 2013 ENL. D. 2 / PROTOKOLLET
 BETYGGAR 0127-13

VÄNERSBORG KOMMUN
 BYGGNADSFÖRVALTNINGEN
 Dnr 2013-04-29
 Dnr 228/13

RELATIONSRTNING 890609

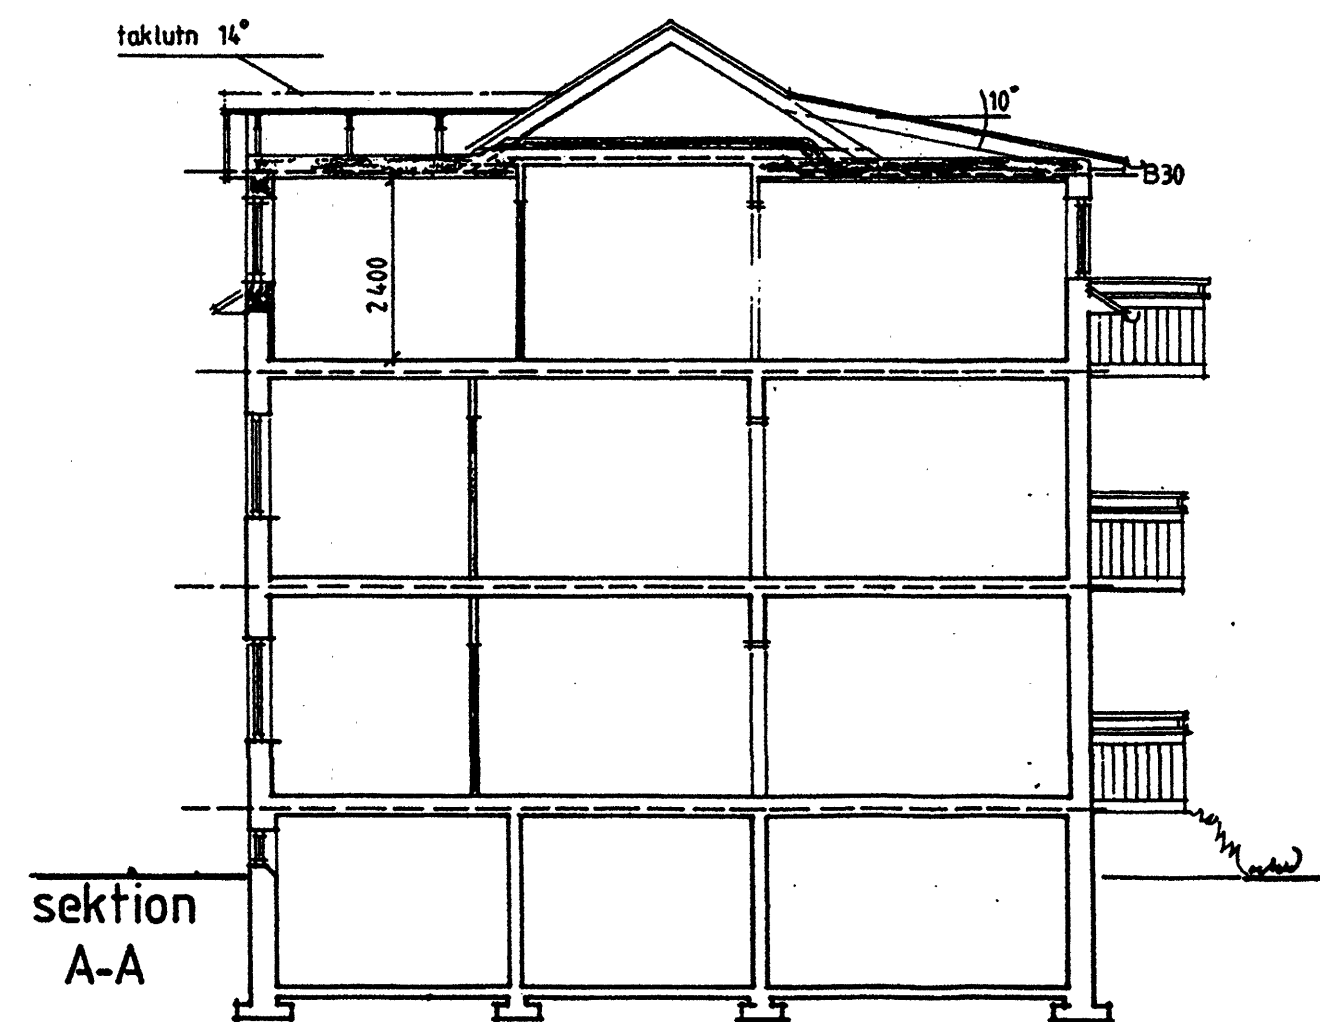

sektion A-A

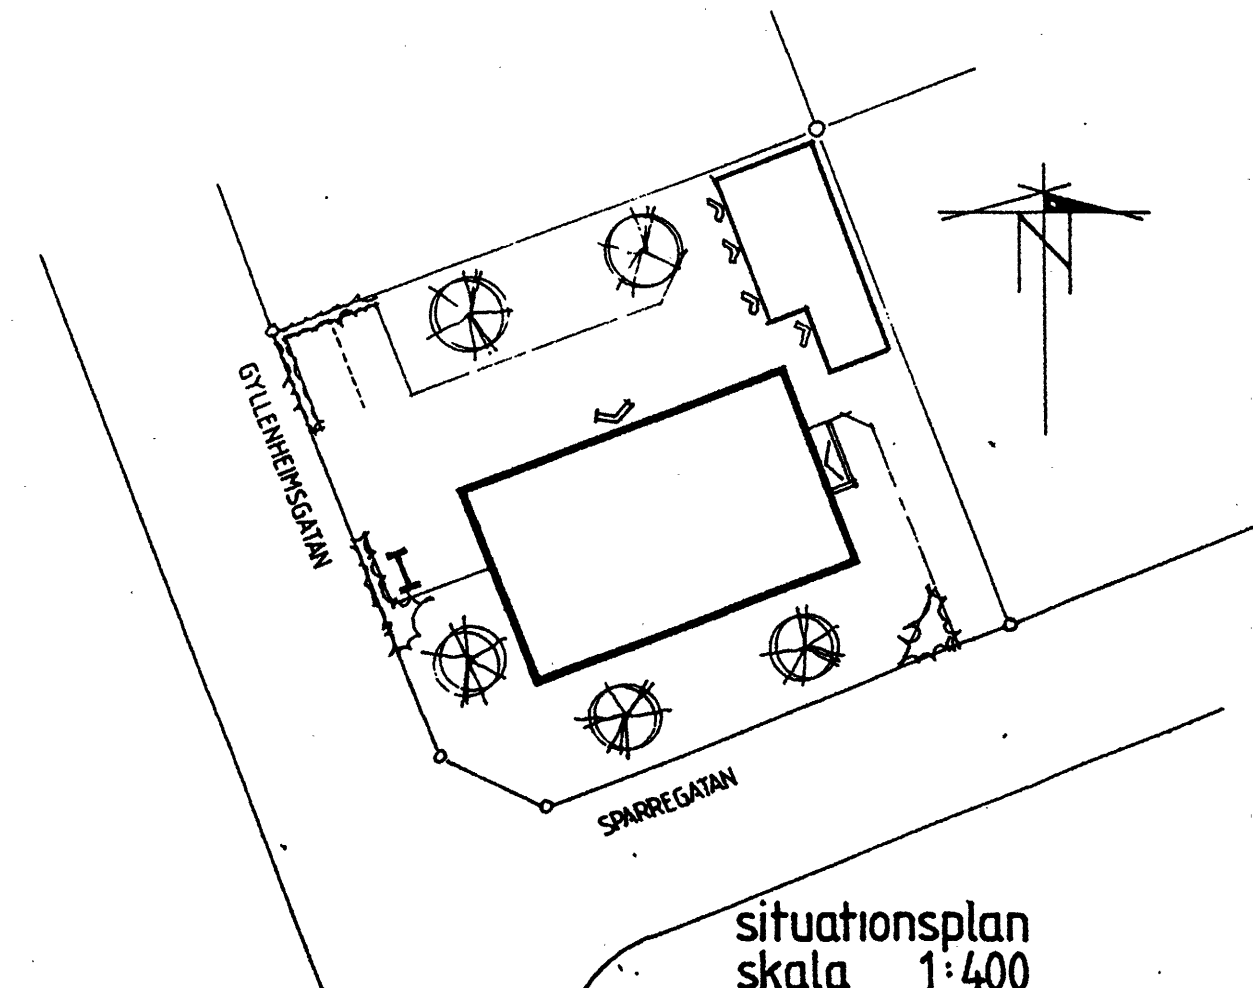

situationsplan
 skala 1:400

CONTEKTON
 arkitekter
 NORRA DROTNINGGATAN 12
 451 31 UDDEVALLA
 TEL 0522-365 63
 ME OCH I M. I SVENSKA S. PRAKTISEERANDE ARKITEKTER S.P.A.
 HJ 74-4676-00
 1986-11-17

RELATIONSRTNING		AA 8905.25	
ME	BY	BY	DATE
KV JÄRVEN NR 8 VBG s KOMMUN			
EFTER OMBYGGNAD			
ANLÄGGNINGAR FÖR KRAFT TELETEKNISKA ANLÄGGNINGAR			
PLANER FASADER SEKTION			
SITUATIONSPLAN			
SKALA 1:100 1:400		REG	
E60:01		A	